



F-1

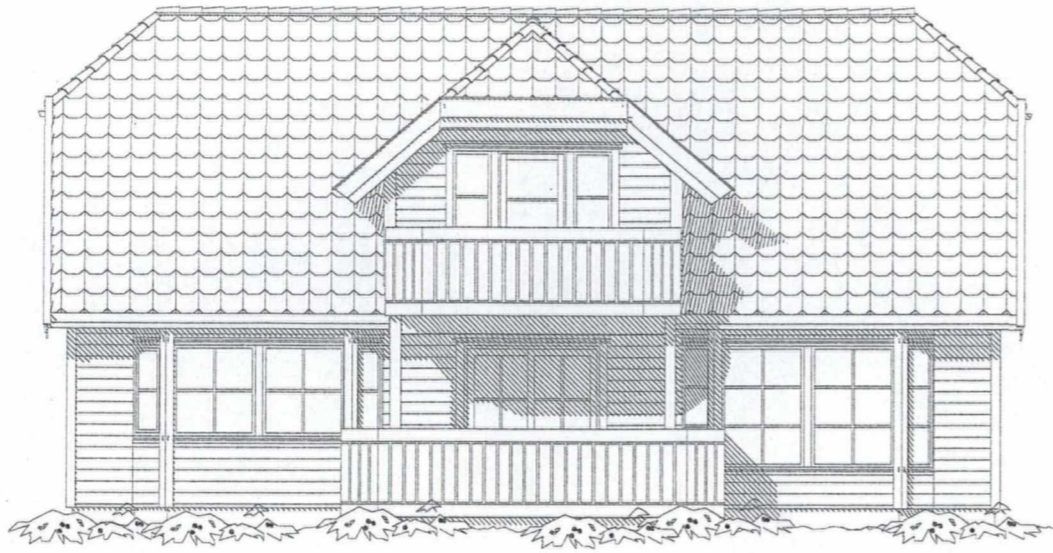

FASADE SØR



FASADE ØST

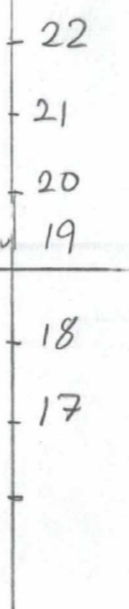

T.G.M.

HANDSAMA


DATO 3/12 04 SAK 500104

Sign. *[Signature]*

For avd. sjef
Areal og Miljø



FASADE NORD

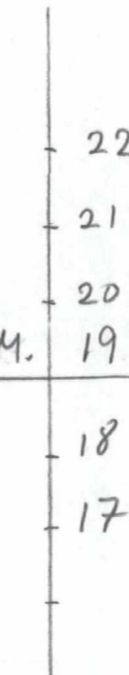


T.G.M.





FASADE VEST

LINDÅS KOMMUNE
AREAL OG MILJØAVDELINGEN
Arkivkode 137/649
02 DES 2004
04/3028 20283/04
SVTO

Rev.nr.	Rev.	Tegn.	Dato	Kontr.	Kontr.	Dato	Nr.
		BBW	30.11.04	BBW	BBW	30.11.04	A05
Byggherre : Linn Sture og Gert Emblem				Arkiv: 46571DD5			
Byggeplass : Ikenberget				Efterligning kfr. lov om åndsverk av 12.5.1961.			
Kommune : Lindås							
Mål: 1 : 100		Tegn. BBW	Dato: 30.11.04				
Tegning		FASADER					
Hustype		ANTICA, VAR.					

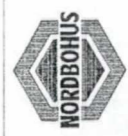


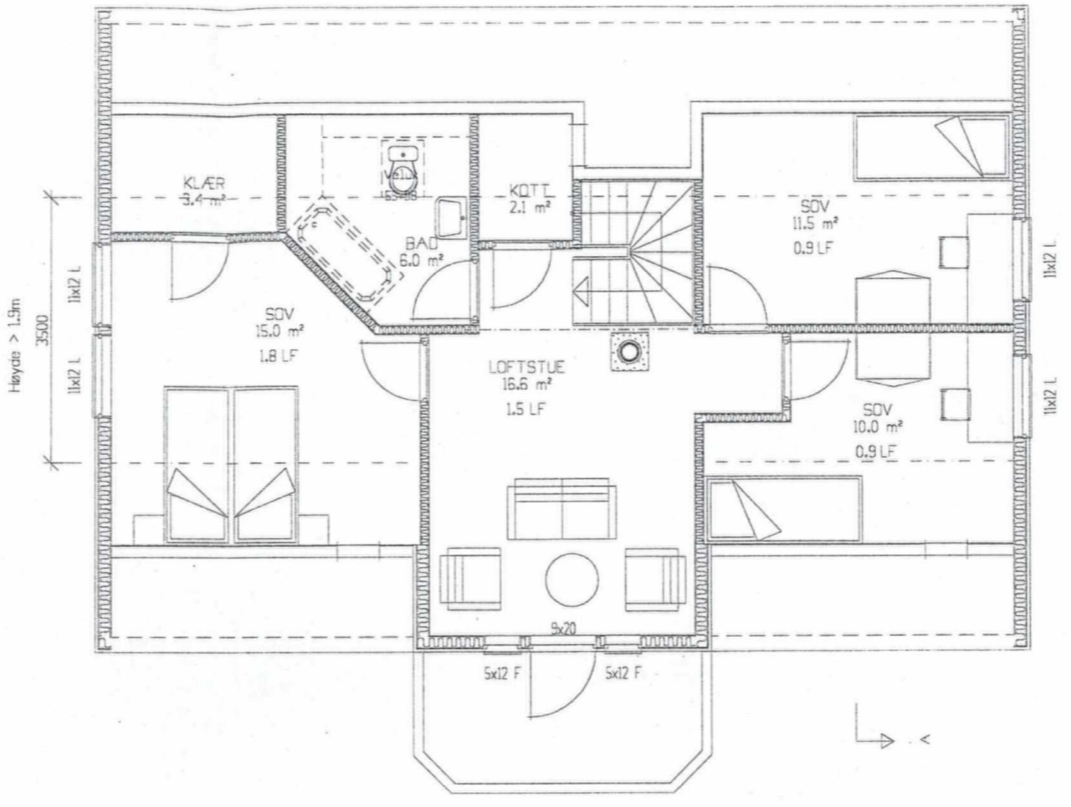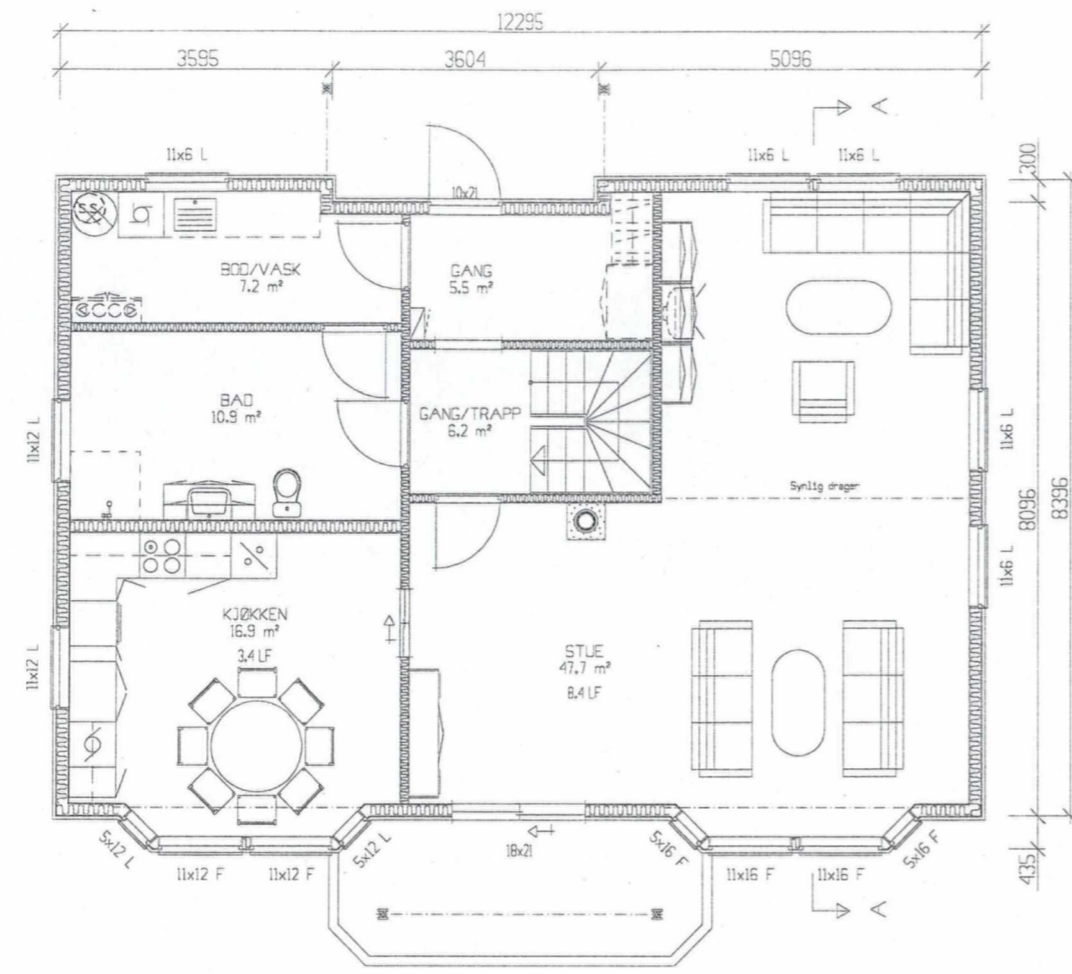

AREALER	BRA	BRA-K	BA
Sokkel/Kjeller	97.9	97.9	97.9
Hovedplan	62.2	62.2	37.3
Loftplan	160.1	160.1	135.2
SUM	320.2	320.2	270.4
Loft-bredde ved 1,9m høyde : 3,500			
Bebyggd areal, BYA : 0.0			

HOVEDPLAN

LOFTPLAN

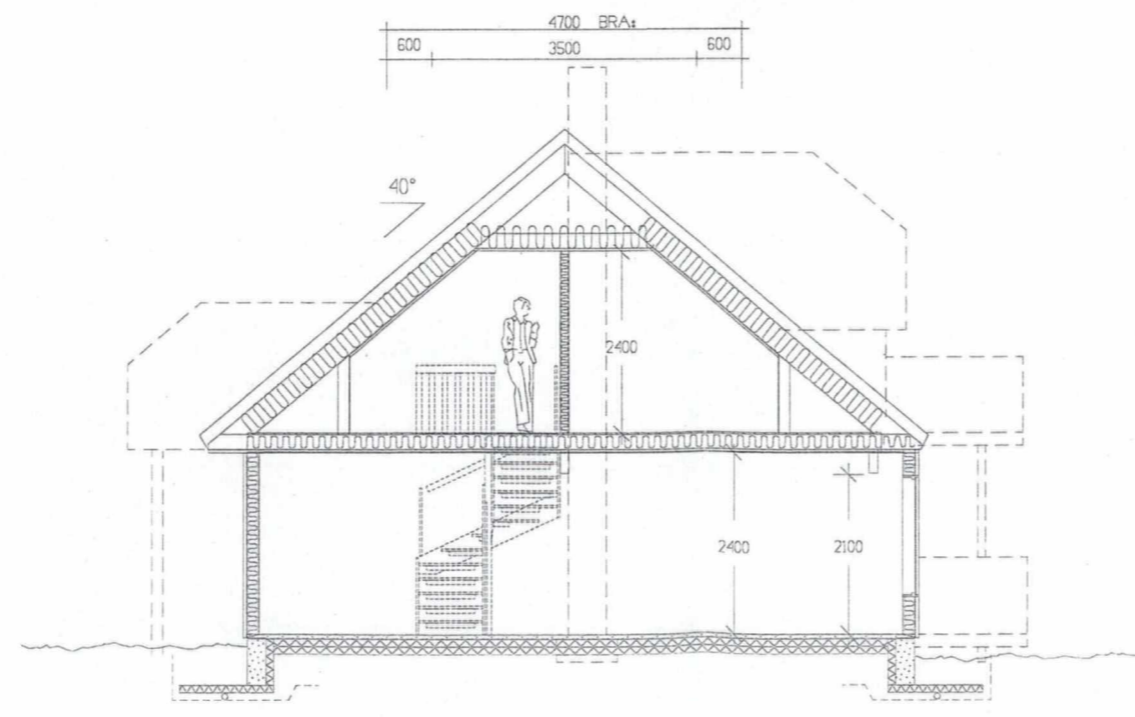

SNITT A-A

Sportsbod forutsettes lagt til garasje/fellesanlegg

Romareal på loft er målt helt ut til kneveggene

LINDÅS KOMMUNE
AREAL OG MILJØAVDELINGEN
137/649
02 DES 2004
04/3028
SVTD


3/12-04
sak 508/04
Lindås kommune
For avd. sjef
Areal og Miljø
[Signature]

Byggherre : Linn Sture og Gert Emblem	Tegn.:	Dato :	Kontr.:
Byggeplass : Ikenberget			Kontr. : BBW
Kommune : Lindås			Dato : 30.11.04
Mål : 1 : 100	Tegn. BBW	Dato : 30.11.04	Nr. A01-
Arkiv: 46571DD5			
Denne tegning tilhører Nordbohus AL. Etterligning kfr. lov om årsverk av 12.5.1981.			




Hustype
ANTICA, VAR.
Tegning
PLAN, SNITT

LINDÅS KOMMUNE TEKNISK	
Arkivkode	137/649
27 JAN. 2005	
Ansøker	Loppe
Saksf.	KEI
Oppdr.	1458/05
Grad.	

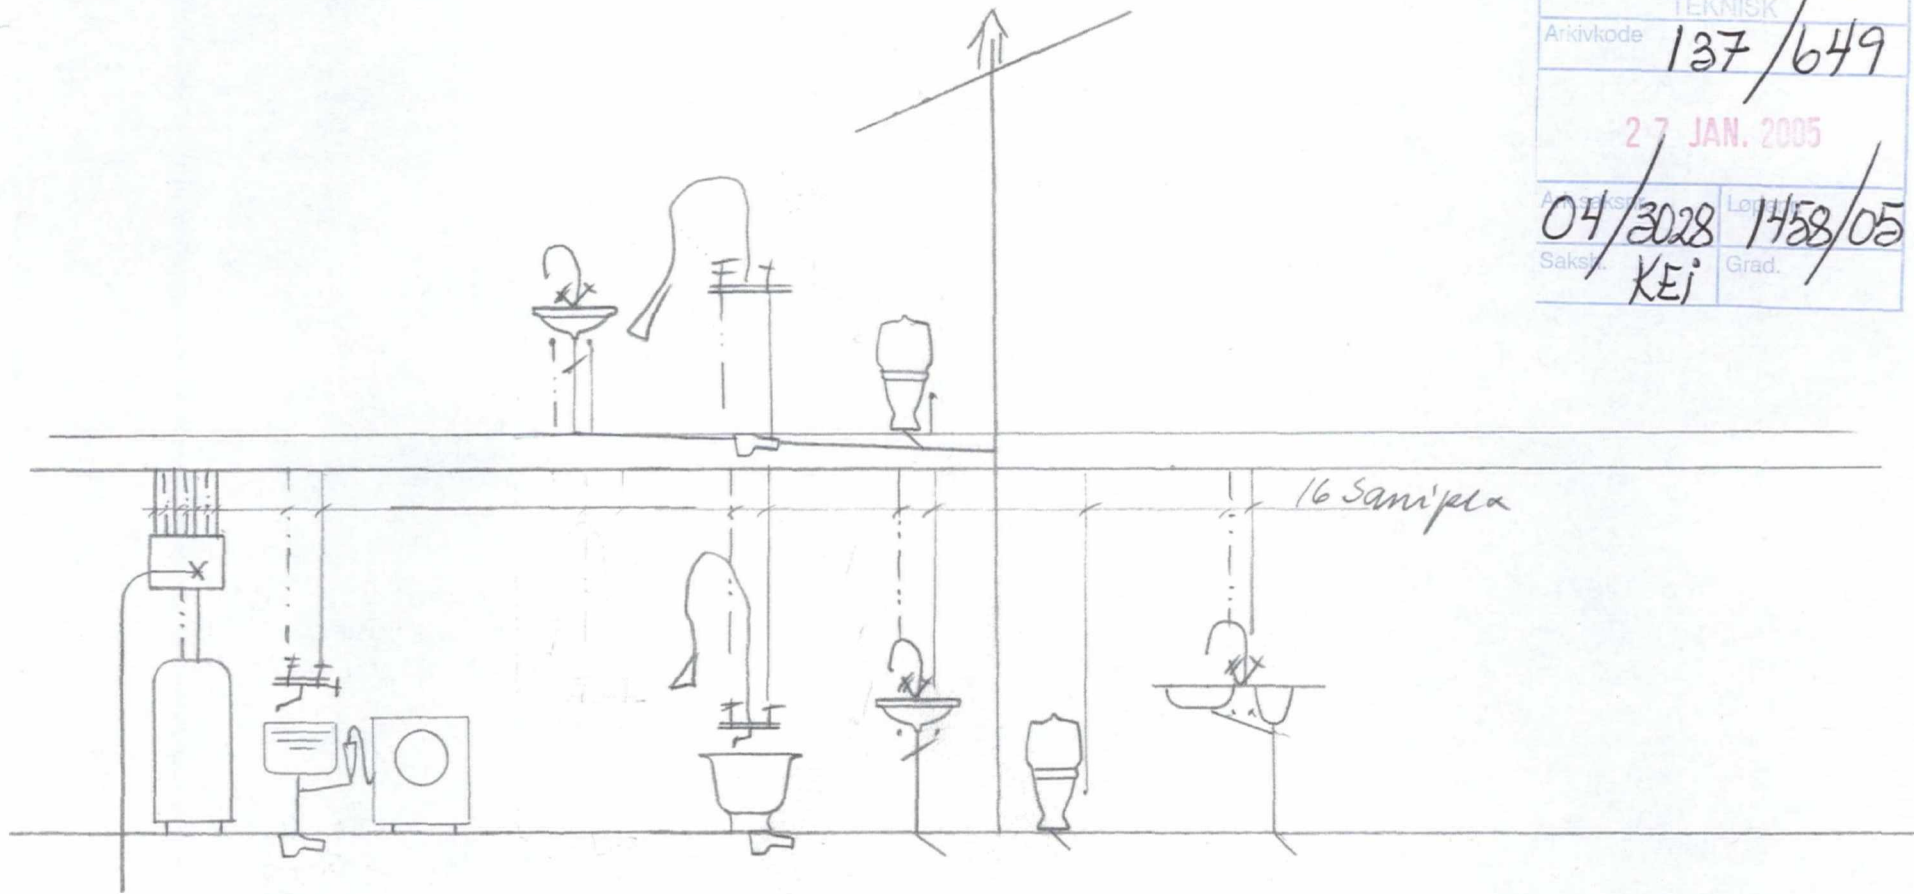


Oppleggsfirma	19/12 04
Enebolsg for dinn skure	
Mulleif Sanddal	


STENDALLVVS.
Lyngmarka 20 - 5102 Alversund

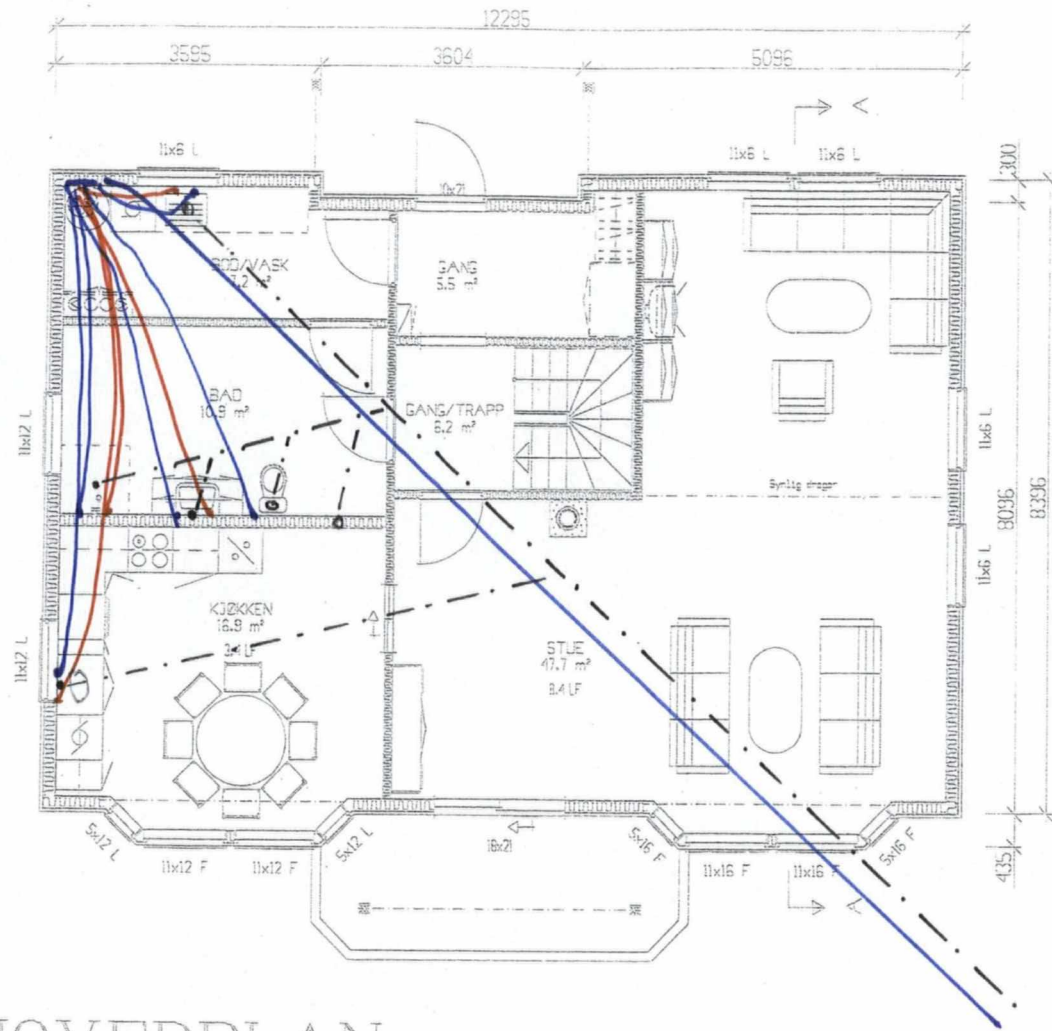

HOVEDPLAN

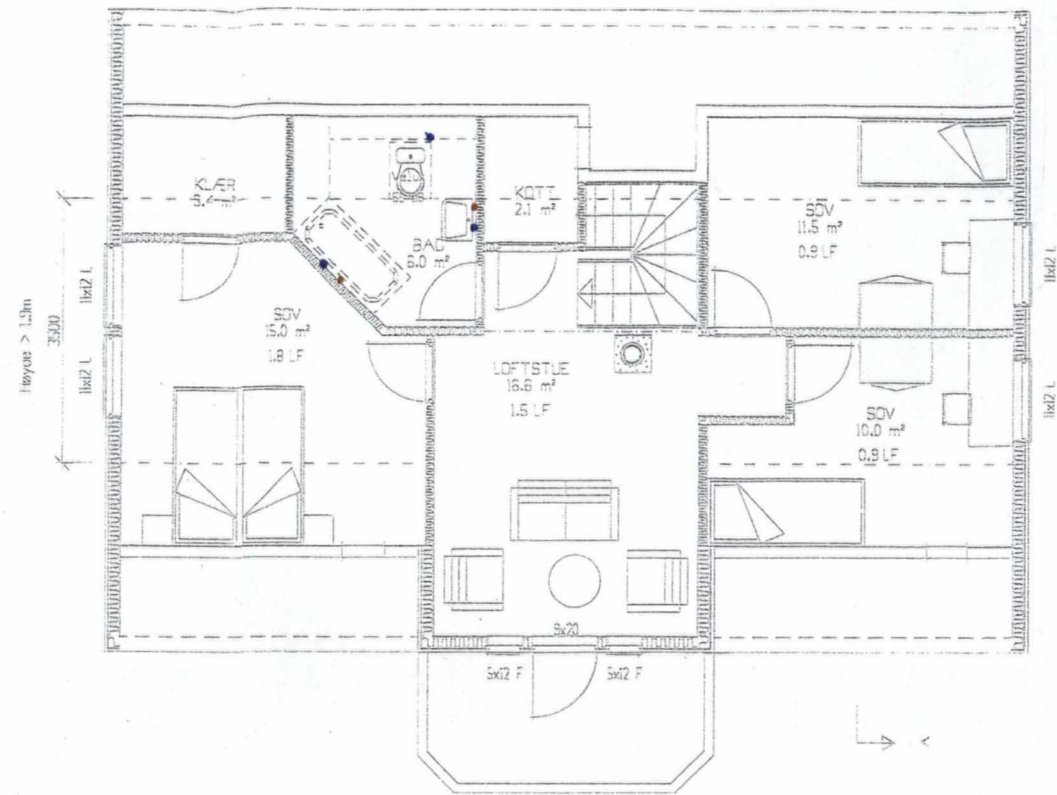

LOFTPLAN

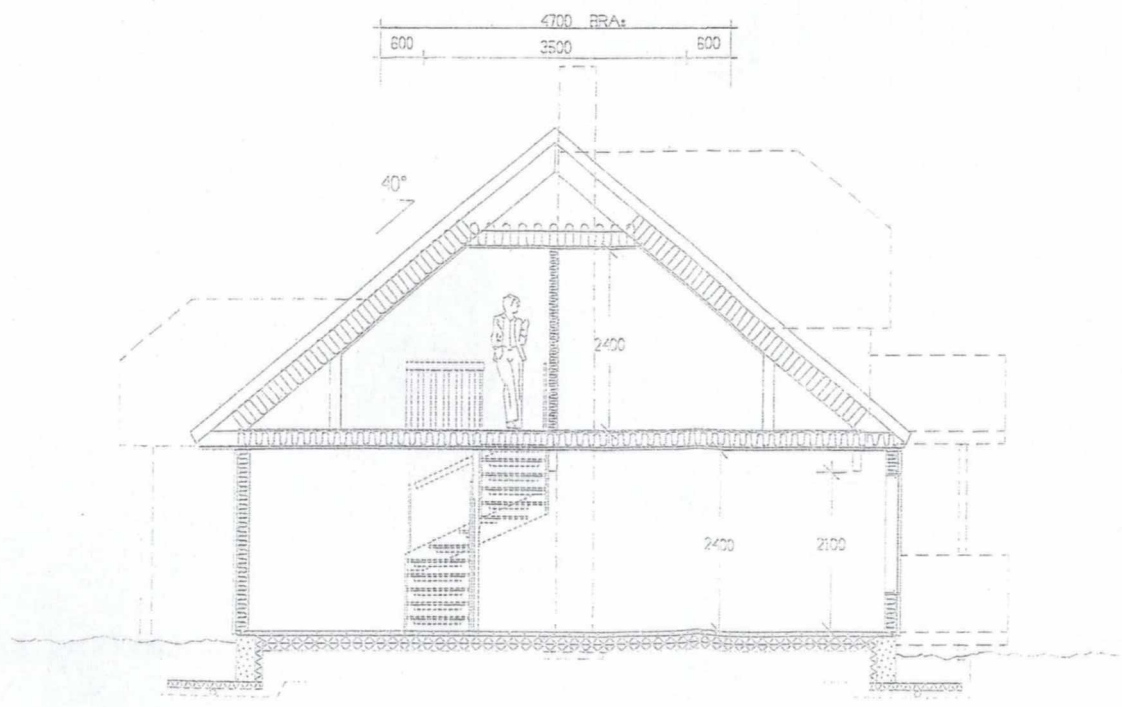

SNITT A-A

Sportsbod forutsettes lagt til garasje/fellesanlegg

Romareal på loft er målt helt ut til kneveggene

AREALER	BYA	BYA-K	BYA
Søkkel/Kjeller	97.9	97.9	97.9
Hovedplan	62.2	62.2	37.3
Loftplan	50.1	160.1	135.2
Loft-bredde ved 1.9m høyde : 3.500			
Byggingi areal, BYA : 0.0			

STENDALLWS
Lyngmarka 20 - 5102 Alversund

LINDÅS KOMMUNE
TEKNISK
Arkivkode 137/649
27 JAN. 2005
04/3028 1458/05
Sakh. KEI Grad.

Kontr.:	BBW
Kontr.:	BBW
Dato:	30.11.04
Tegn.:	
Dato:	
Mål:	1 : 100
Tegn.	BBW
Dato:	30.11.04
Arkiv:	465/1005
Nr.:	AOI

Byggherre :	Linn Sture og Gert Emblem
Byggeplass :	Ikenberget
Kommune :	Lindås
Tegning	PLAN, SNITT
Hustype	ANTICA, VAR.
Rev.:	

