



Advokatfirmaet Harris DA
Postboks 4115 Sandviken
5835 BERGEN

Referanser:
Dykkar:
Vår: 17/3525 - 18/25121

Saksbehandlar:
Ingrid Bjørge Pedersen
Ingrid.Bjorge.Pedersen@lindas.kommune.no


Dato:
28.08.2018

Vedkomande klage på avslag om etablering av garasje - gbnr 134/115

Vi syner til sak vedkomande søknad om garasje og avslag datert 11.05.2018. Vidare viser vi til klage på avslag motteke her den 01.06.2018.

I vårt avslag vart det vist til at garasje er plassert på naboeigedom og at dette var også eit av hovudmomenta i avslaget.

I innsendte klage vert det vist til eit skyldskifte der eigedomsgrensa går lengre sør enn kva som er registrert i vår kartbase.

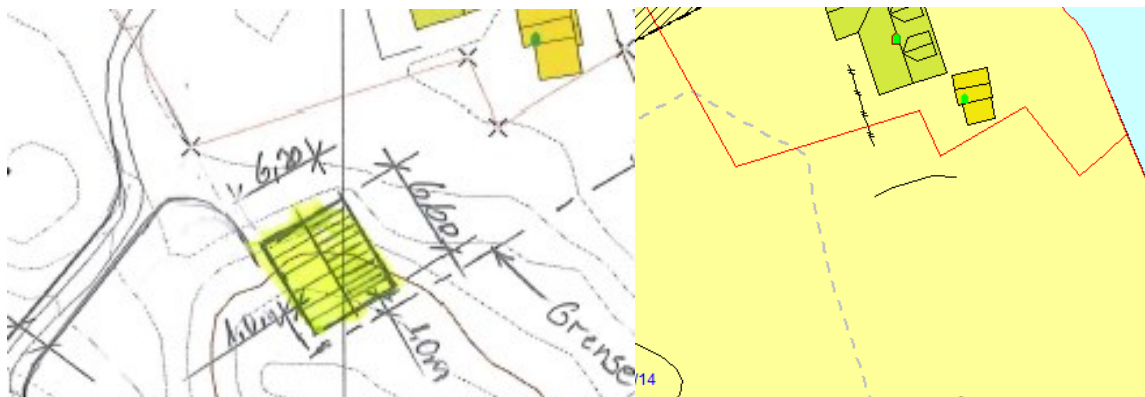

Vidare går det fram av klage at det skal bestillast ny oppmåling av tomta, og på den måten få omsøkte garasje inn på bnr. 115.

Eigedomsgrensa og bygget sin plassering er ei vesentleg del av avslagsgrunnlaget i denne saka. Dersom det vert utført ny oppmåling i tomta i samsvar med skyldskifte, vil dette vurderast som eit mindre tiltak på eiga grunn, og administrasjonen opnar opp for å snu i saka.

Vi ber om at de får retta opp eigedomsgrensene, og sendt inn revidert situasjonsplan der tiltaket går fram når det er gjort. Frist for innsending vert **30.09.2018**. Klagesaka vert med dette lagt på vent.



Med helsing

Siril Sylta
avdelingsleiar

Ingrid Bjørge Pedersen
rådgjevar

Dette dokumentet er elektronisk godkjent og har difor ingen signatur.

Kopi til:

Ing K Dømbe

Fanavegen 221C 5239

RÅDAL

Mottakarar:

Advokatfirmaet Harris DA

Postboks 4115 5835
Sandviken

BERGEN

Per Gunnar Litleskare

Radøyvegen 89 5911

ALVERSUND