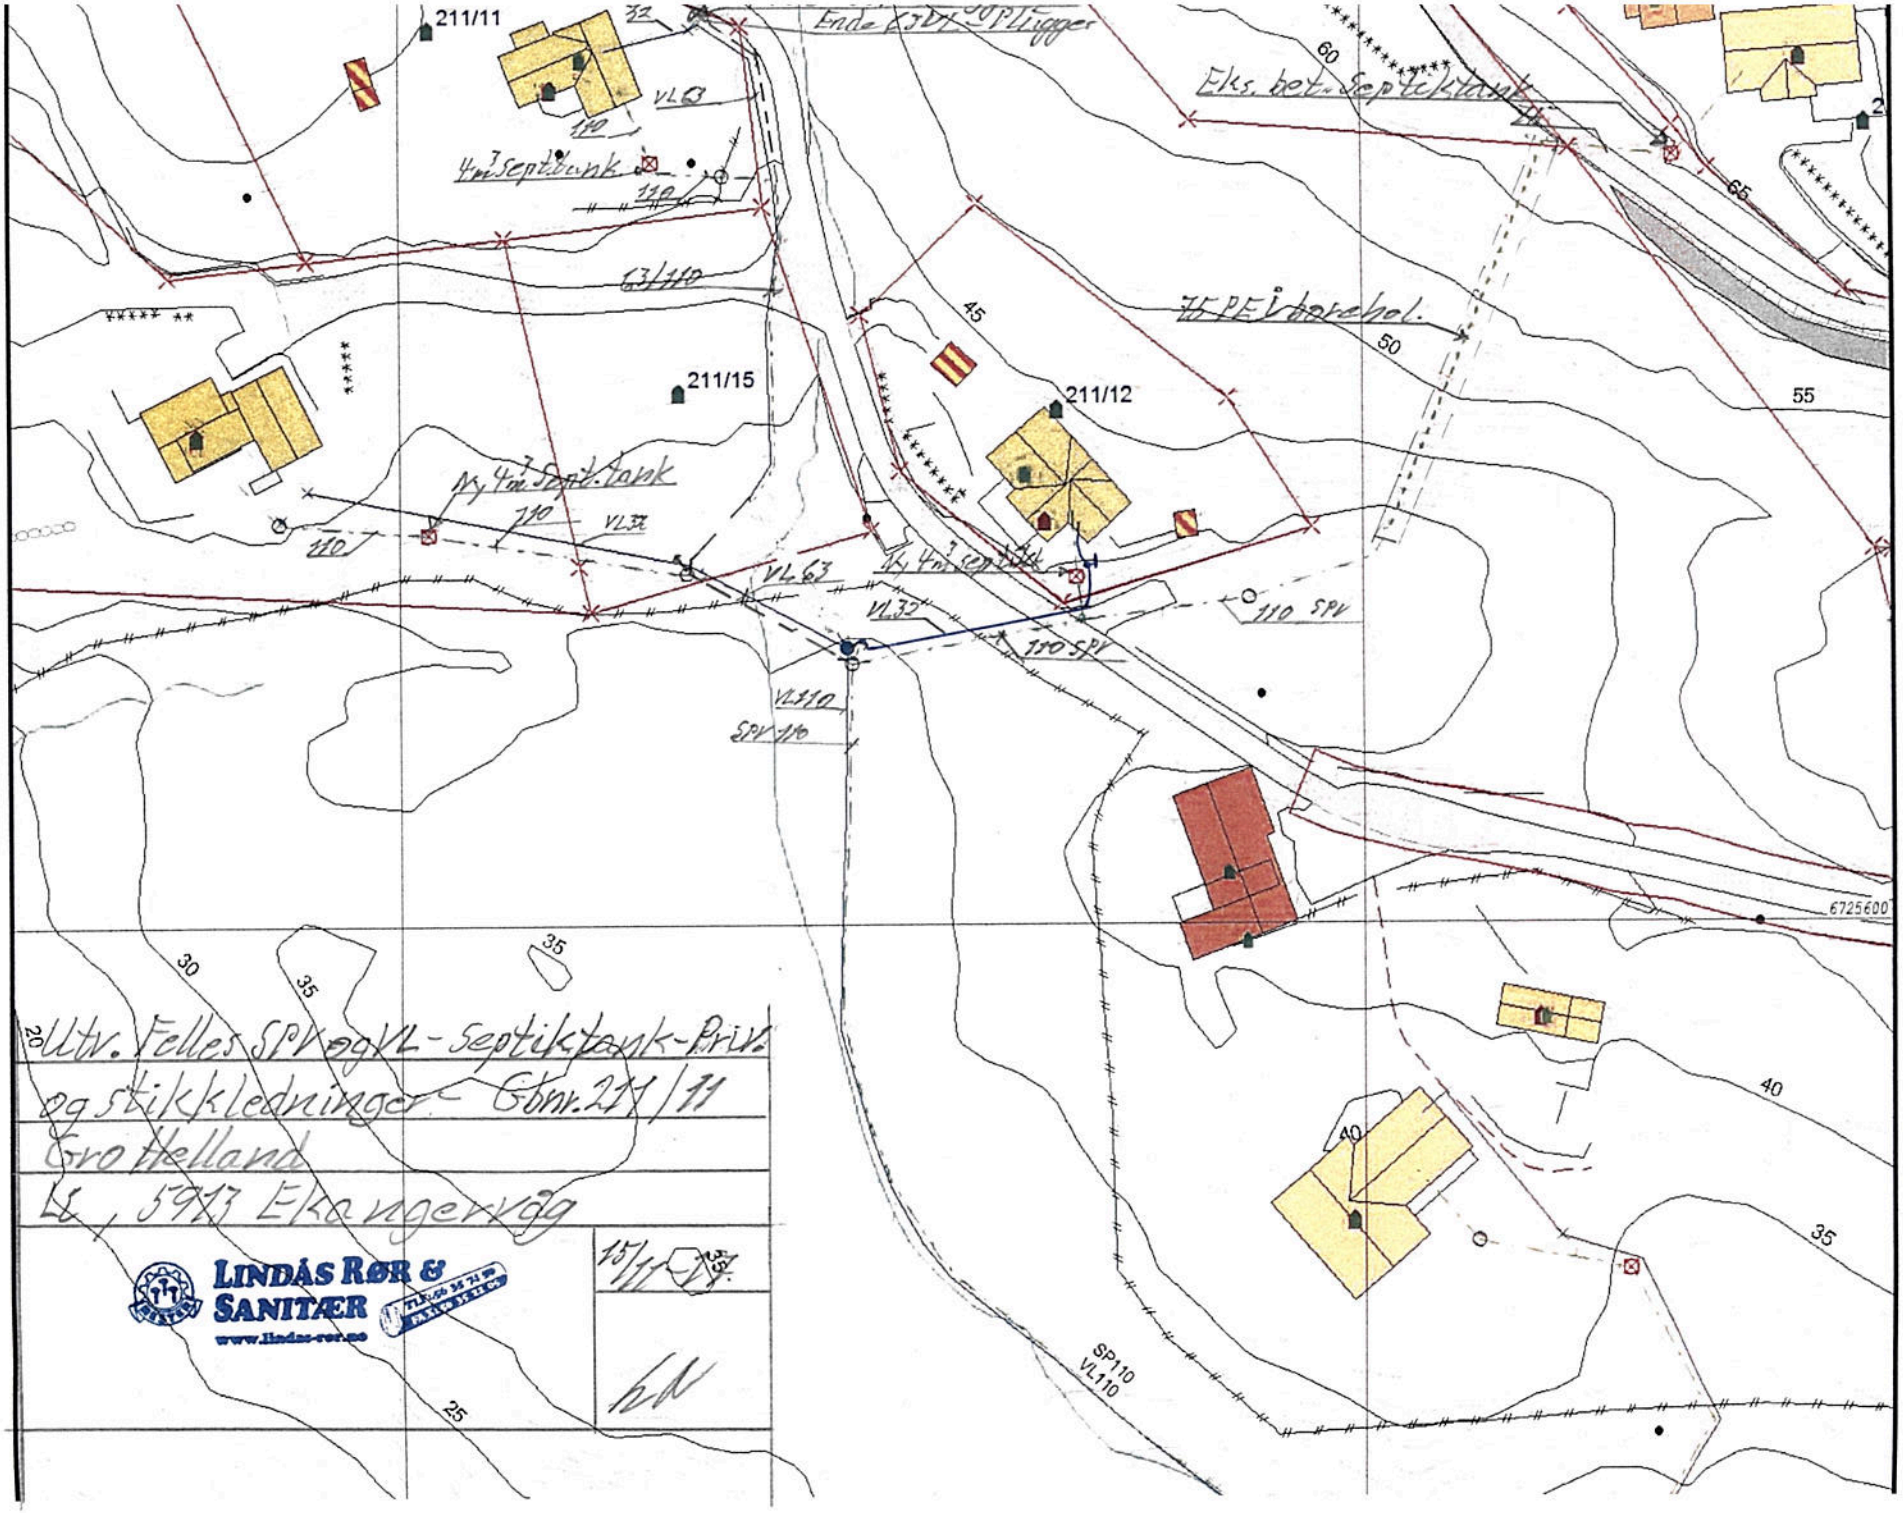
211/11
211/15
211/12
Eks. bet. Septiktank
75 PE i borehol.
4m³ Septikbank
Ny 4m³ Septiktank
VL63
VL32
110 SPV
SPV 110
VL110
SP110
VL110
6725600
Utv. Felles SPV og VL - Septiktank - Priv. og stikkledninger - Gbnr. 211/11
Gro Helland
Lø, 5913 Ekangervåg
LINDÅS RØR & SANITÆR
www.lindas-ror.no