
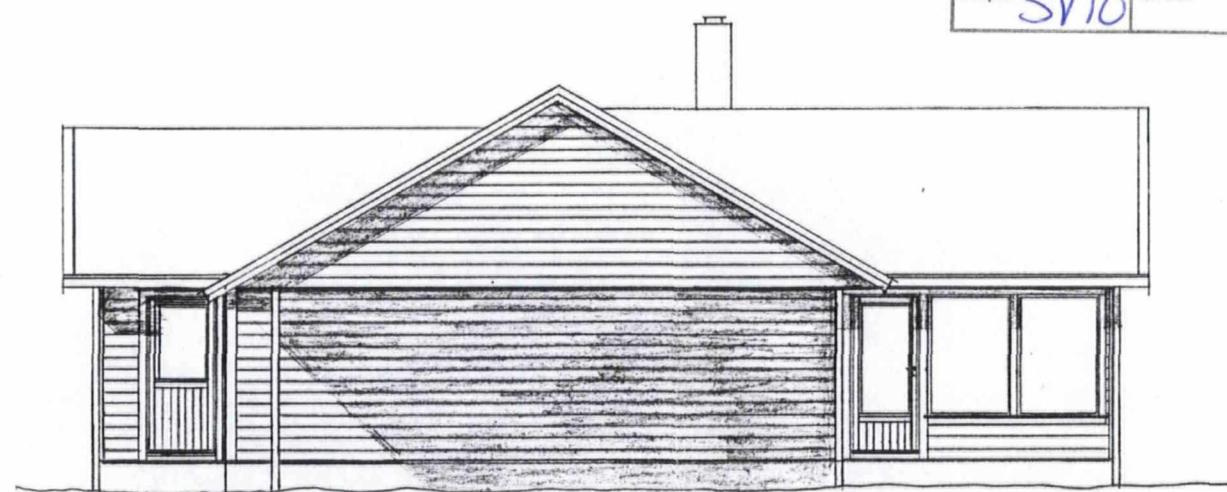


| | |
|---------------------------|----------------------|
| LINDÅS KOMMUNE TEKNISK | |
| Arkivkode | |
| 21 DES. 2000 | |
| Ark. saksnr. 00103455 | Løpenr. 021547/00 |
| Saksh. SVTO | Grad. |

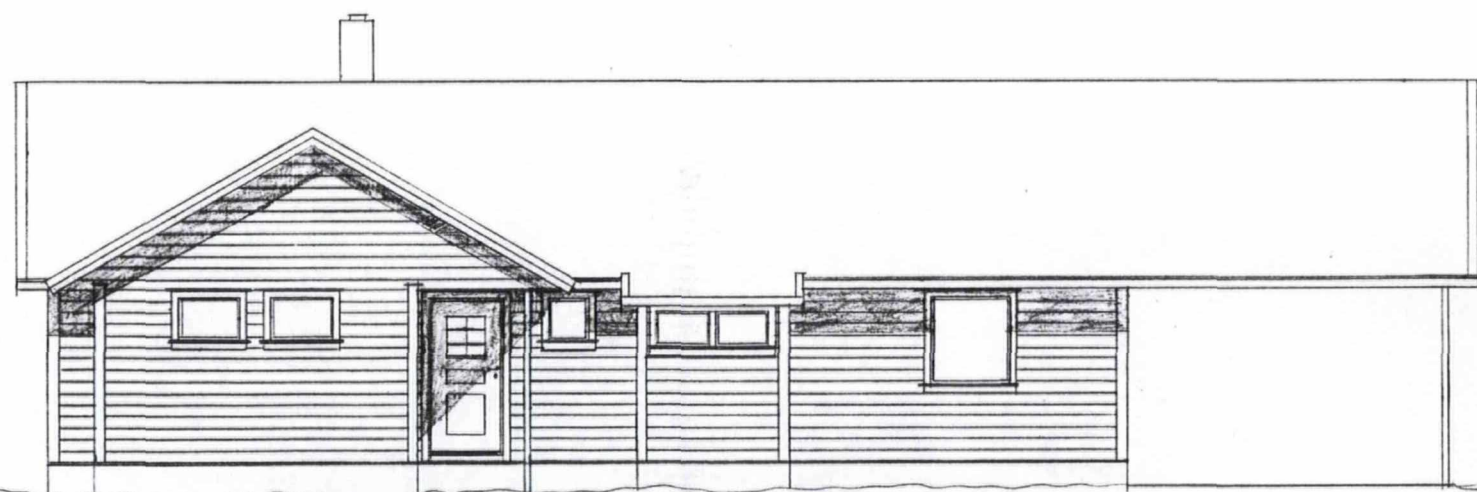




sak 14/01
BYGNINGSSJEFEN I LINDÅS

Etter fullmakt

Kålås & Sønn Byggevarehandel A/S
5915 Hjelmås


| | BRA (m ²) | Faktor | BA (m ²) | Grunnflate |
|-------------|-----------------------|--------|----------------------|---------------|
| Loft | | | | |
| Hovedetasje | 120 | 1,0 | 120 | 128,50 |
| Kjeller | | | | |
| Sum | 120 | | 120 | 128,50 |

| | | | |
|---------------|--------------------|----------|----------|
| Tegning: | Fasadetegning | Tegn.nr: | 100 |
| Tiltakshaver: | John Sigfred Hugøy | Dato: | 24.11.00 |
| Målestokk: | 1:100 | Rev: | O.H. |

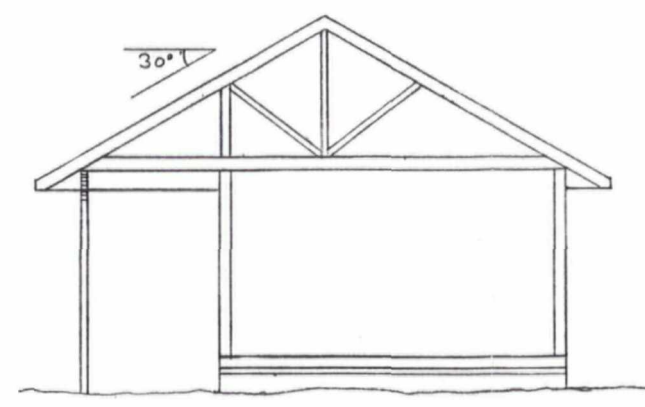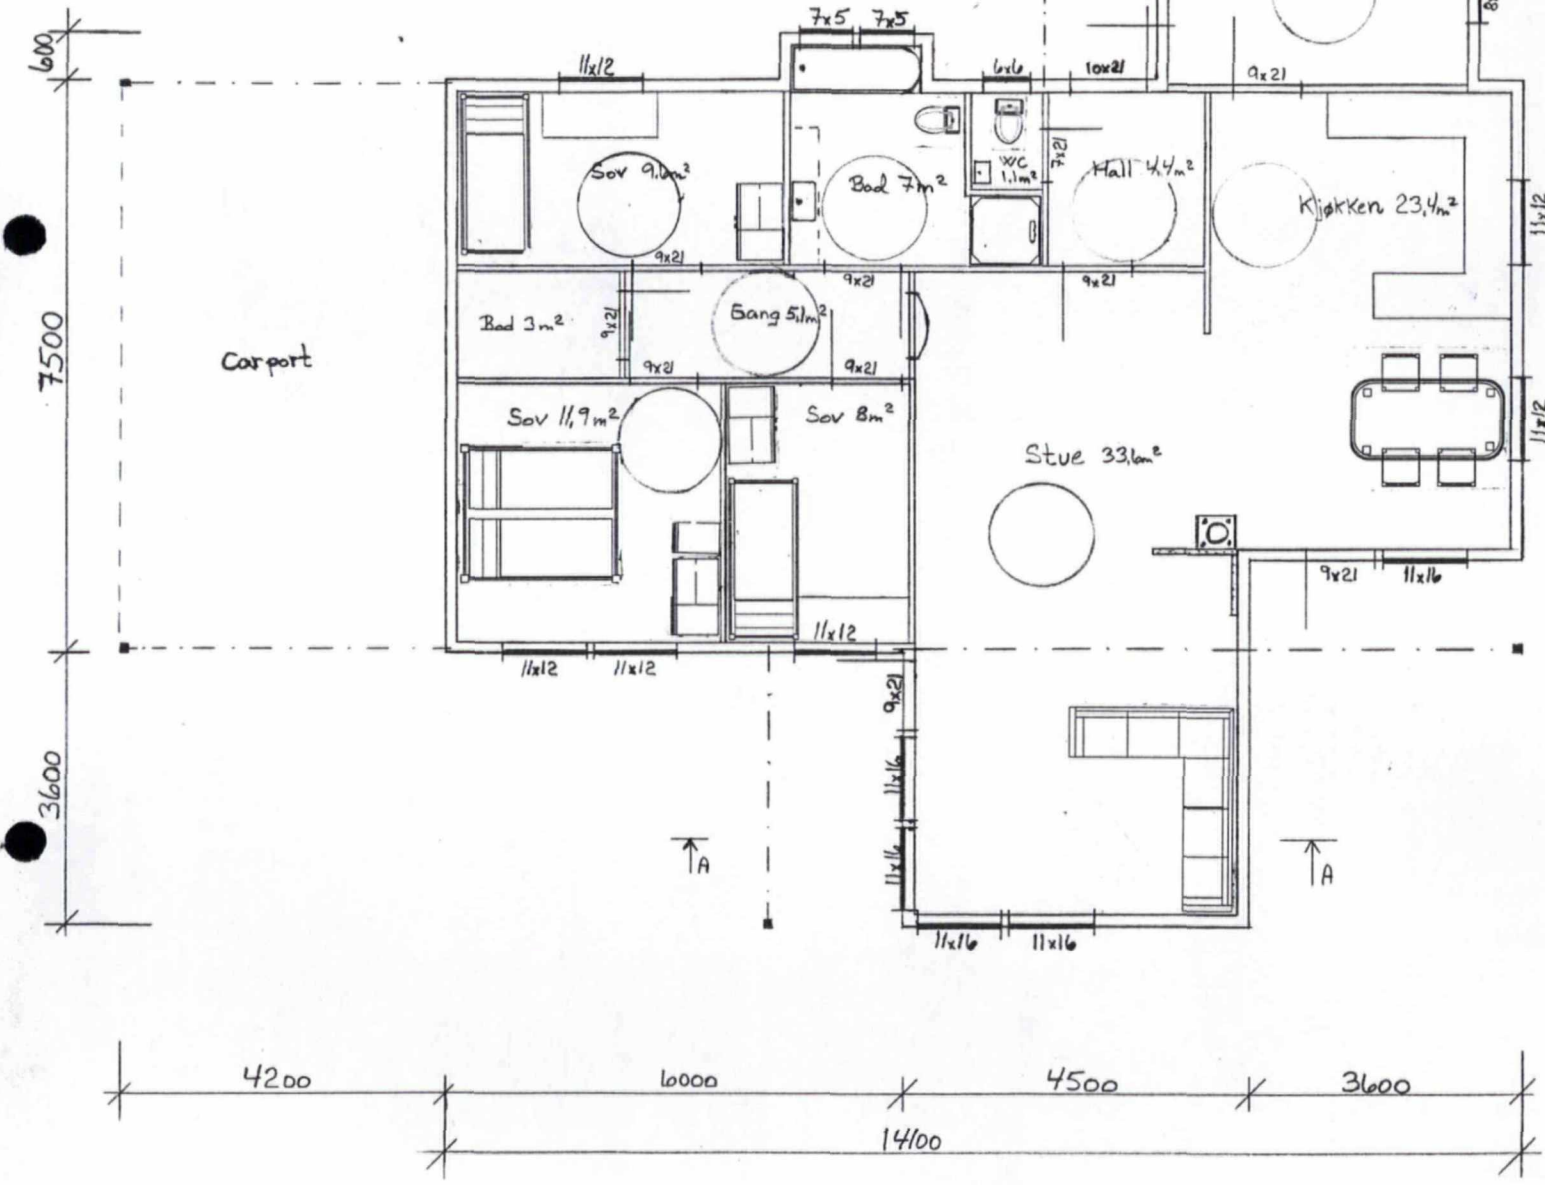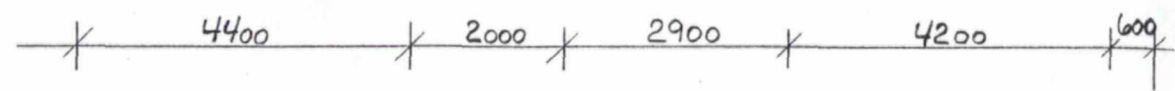

Snitt A-A

| | |
|---------------------------|---------------------|
| LINDÅS KOMMUNE TEKNISK | |
| Arkivkode | |
| 21 DES. 2000 | |
| Ark. saksnr. 00/03455 | Løpnr. 021547/00 |
| Saksh. SVT | Grad. |


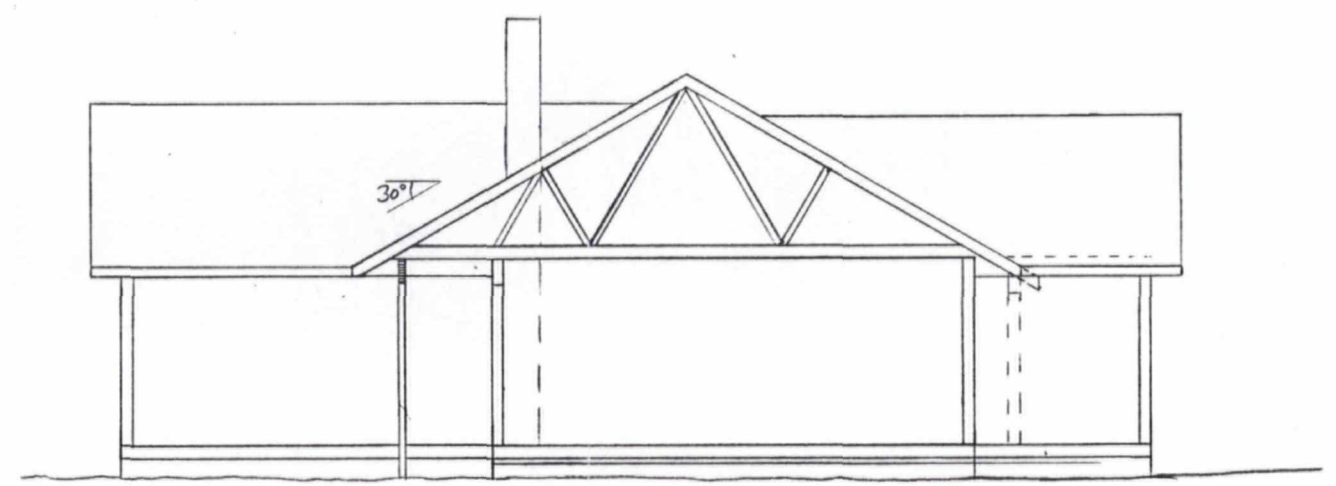


Snitt B-B


Kåls & Sønn Byggevarehandel A/S
5915 Hjelmås

| | BRA (m ²) | Faktor | BA (m ²) | Grunnflate |
|-------------|-----------------------|--------|----------------------|---------------|
| Loft | | | | |
| Hovedetasje | 120 | 1,0 | 120 | 128,50 |
| Kjeller | | | | |
| Sum | 120 | | 120 | 128,50 |

| | | | |
|---------------|------------------------|----------|----------|
| Tegning: | Plan og snitt enebolig | Tegn.nr: | 101 |
| Tiltakshaver: | John Sigfred Hugøy | Dato: | 24.11.00 |
| Målestokk: | 1:100 | Rev: | 13.12.00 |
| | O.H. | | |

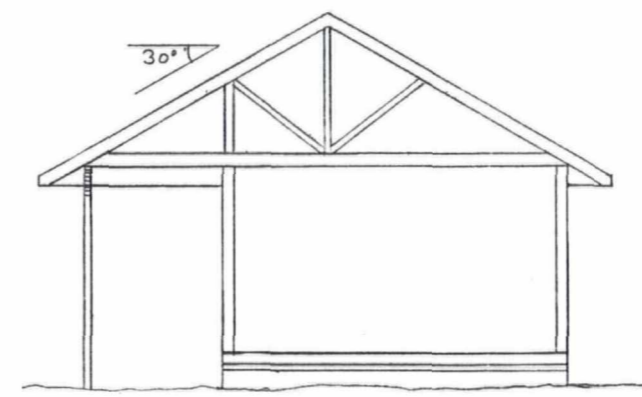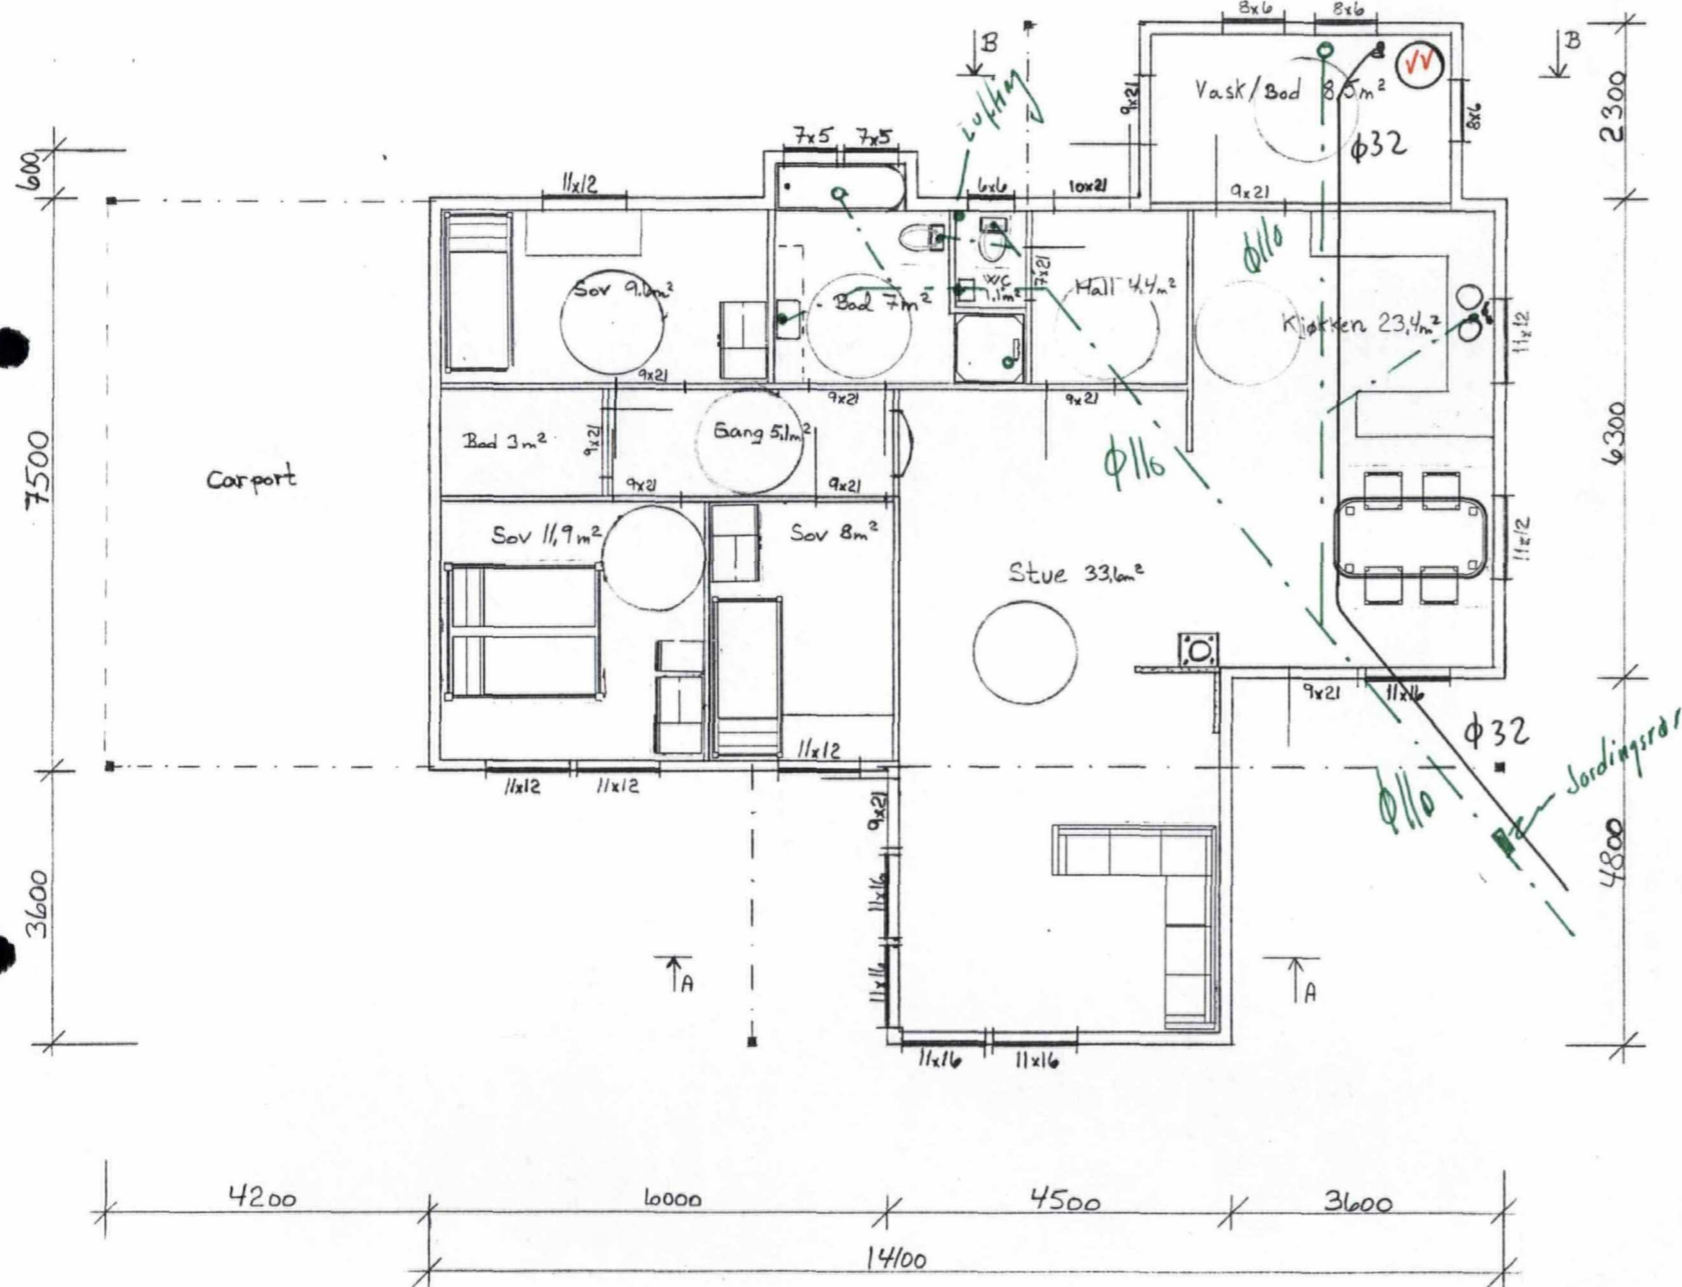

Snitt A-A

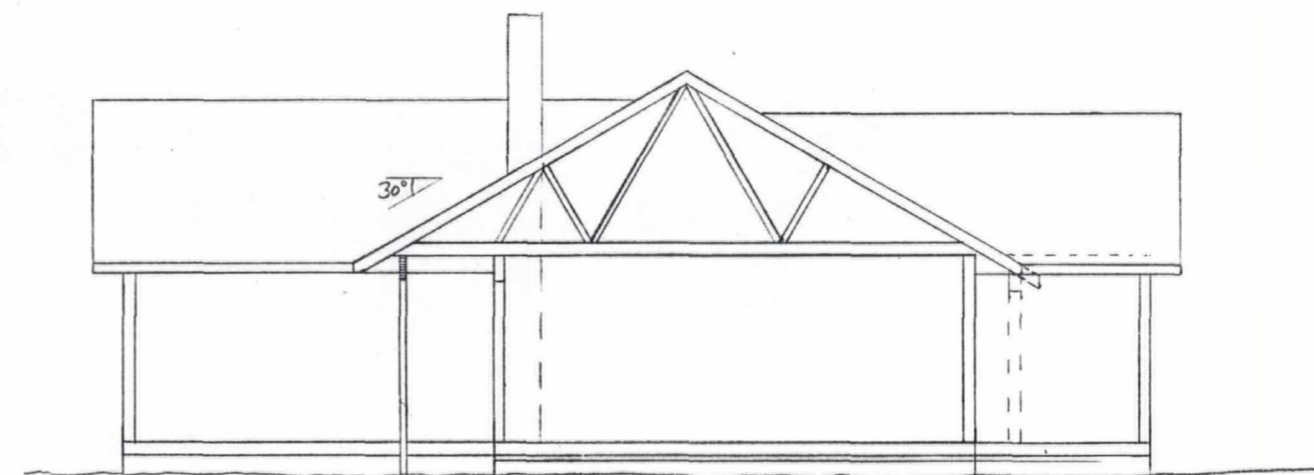

Snitt B-B

| | |
|-------------------------------|---------------------|
| LINDÅS KOMMUNE TEKNISK 501 | |
| Arkivkode 108/Parzellav/61 | |
| 2 2 DES. 2000 | |
| Ark. saksnr. 00/03155 | Løpenr. 02156/00 |
| Saksn. KEI | Grad. |

Hjelmås VvsBygg
5915 Hjelmås

P.H. 18.12.00

Kålås & Sønn Byggevarehandel A/S
5915 Hjelmås

| | | | |
|---------------|------------------------|----------|---------------|
| Tegning: | Plan og snitt enebolig | Tegn.nr: | 101 |
| Tiltakshaver: | John Sigfred Hugøy | Dato: | 24.11.00 |
| Målestokk: | 1:100 | Rev: | O.H. 13.12.00 |