
Fra: Tone Margrethe Bærland Furustøl
Sendt: 29. august 2018 15:42
Til: 'Lars Alvær Hagesæter'
Kopi: 'Irene Nærbø Wilhelmsen'
Emne: VS: Førespurnad om uttale/møte i sak 17/12111 - gbnr 132/30

Hei.

Vi viser til dagens e-post frå Rune Kilen – vegavdelinga.

Det bes om at målsatt situasjonskart slik det vert etterspurt frå vegavdelinga vert sendt Irene Wilhelmsen med kopi til postmottak@lindas.kommune.no og sak 17/1211.

Tone Furustøl | rådgjevar byggesak

E-post: tone.furustol@lindas.kommune.no | **Telefon:** +47 56 37 54 01
Kundesenter: +47 56 37 50 00 | **Heimeside:** www.lindas.kommune.no



Fra: Rune Kilen
Sendt: 29. august 2018 08:54
Til: Tone Margrethe Bærland Furustøl
Kopi: Irene Nærbø Wilhelmsen
Emne: SV: Førespurnad om uttale/møte i sak 17/12111 - gbnr 132/30


Beklager, Irene Wilhelmsen er satt på saka, men har ikkje klart å prioritere dette.

Grunnlaget (kartet) som er sendt er for dårleg til at vi kan ta stilling til om avkøyrsla kan godkjennast. Vi må ha kart som viser svingradius, siktforhold og lengdeprofil på dei første metrane inn i avkøyrsla. I utgangspunktet vil vi ha avkøyrsla ut i Fjellsendevegen (saka vart diskutert i ingeniørgruppa og vi var einige om dette)
Vi ber om å få tilsendt målsett situasjonskart.

Rune Kilen | Avdelingsleiar Veg

E-post: rune.kilen@lindas.kommune.no | **Telefon:** +47 474 80 311
Kundesenter: +47 56 37 50 00 | **Heimeside:** www.lindas.kommune.no



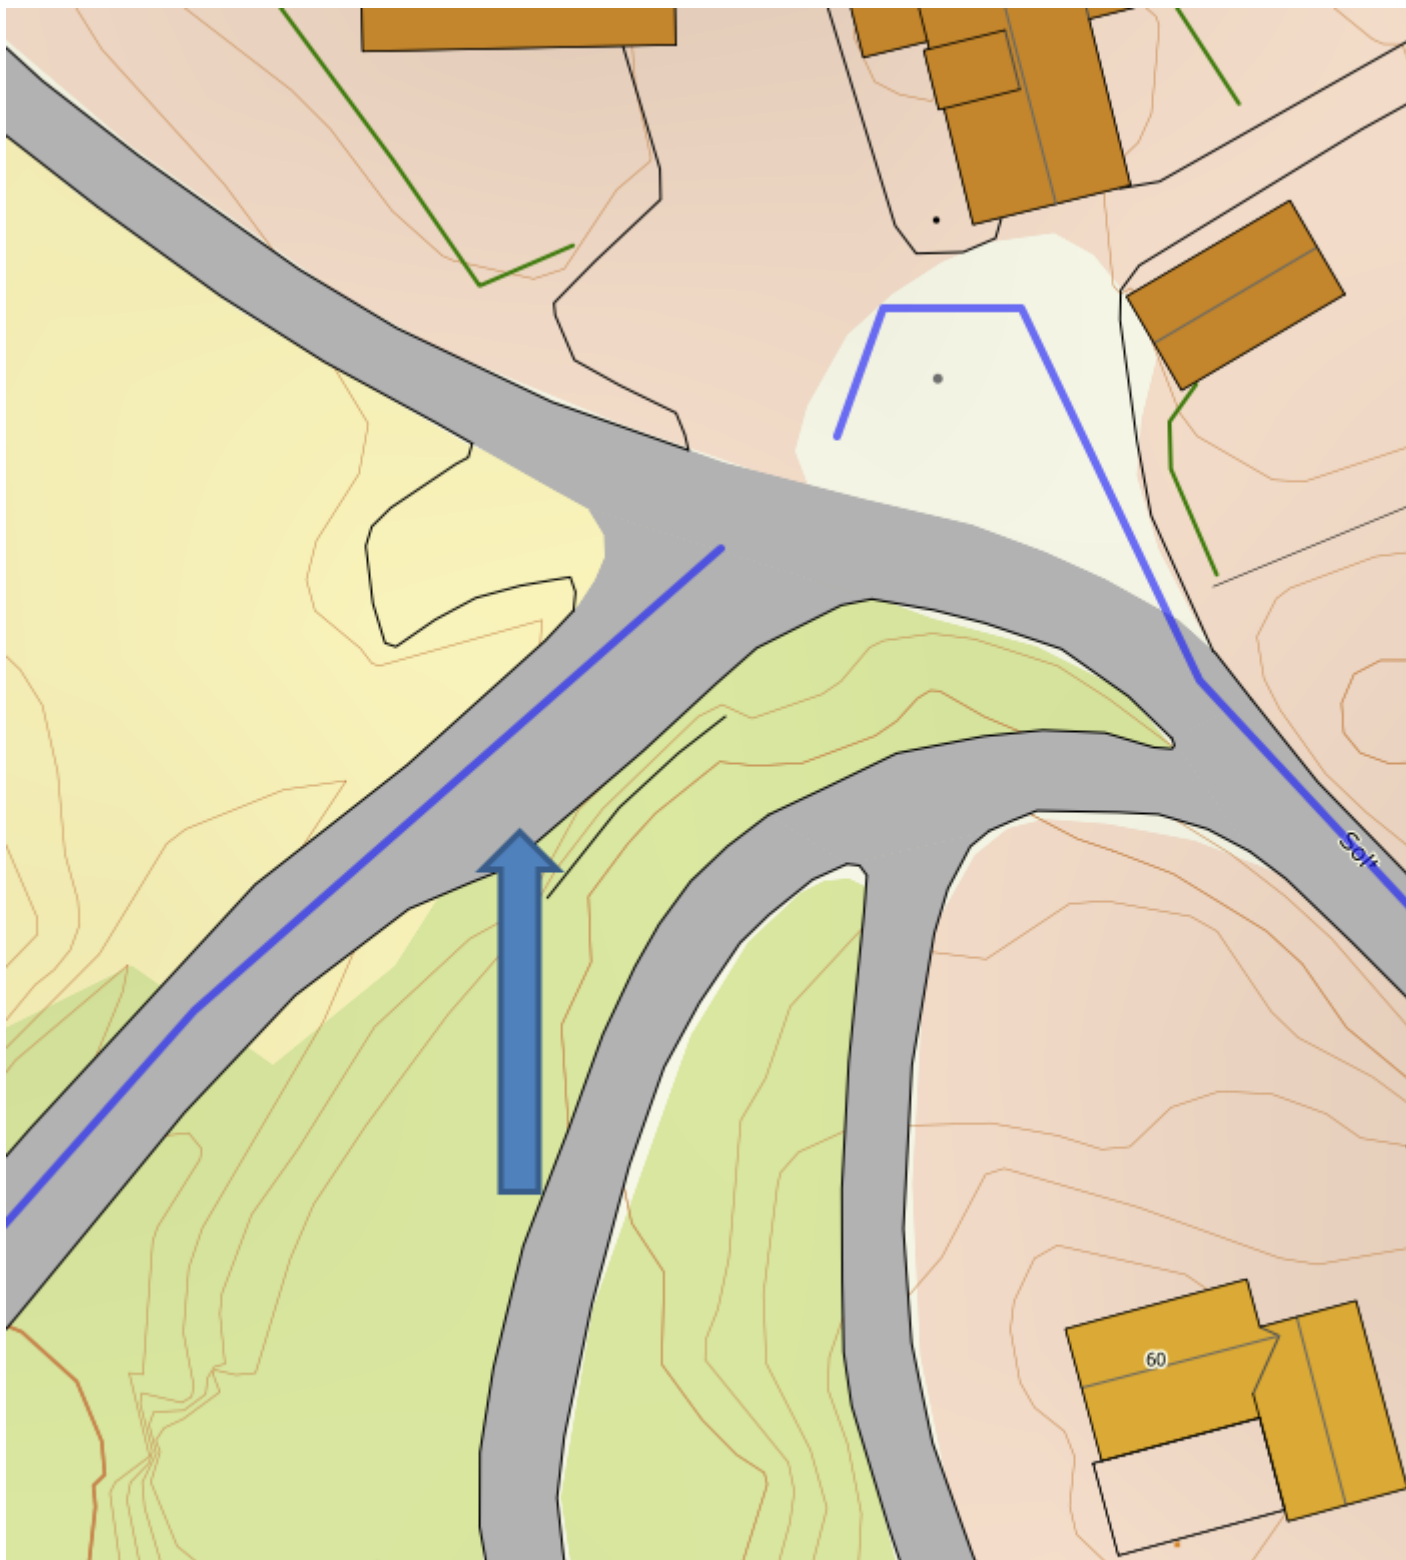

Fra: Tone Margrethe Bærland Furustøl

Sendt: tirsdag 28. august 2018 14:31

Til: Rune Kilen

Emne: SV: Førespurnad om uttale/møte i sak 17/12111 - gbnr 132/30

Hei.

Eg viser til e-post korrespondanse og er om ein uttale i saka.

Tone Furustøl | rådgjevar byggesak

E-post: tone.furustol@lindas.kommune.no | Telefon: +47 56 37 54 01

Kundesenter: +47 56 37 50 00 | Heimeside: www.lindas.kommune.no



Fra: Rune Kilen

Sendt: 20. august 2018 07:07

Til: Tone Margrethe Bærland Furustøl

Emne: SV: Førespurnad om uttale/møte i sak 17/12111 - gbnr 132/30

Vi har prosjekt/drifts/forvaltningsmøte i dag – tar opp saka der og kjem tilbake i morgon.

Rune Kilen | Avdelingsleiar Veg

E-post: rune.kilen@lindas.kommune.no | Telefon: +47 474 80 311

Kundesenter: +47 56 37 50 00 | Heimeside: www.lindas.kommune.no



Fra: Tone Margrethe Bærland Furustøl

Sendt: fredag 17. august 2018 14:32

Til: Rune Kilen

Emne: Førespurnad om uttale/møte i sak 17/12111 - gbnr 132/30

Hei.

Det bes om en tilbakemelding på førespurnad om uttale/møte i sak 17/12111 - gbnr 132/30 - som vart sendt 14.07.2018.

På førehand takk.

Tone Furustøl | rådgjevar byggesak

E-post: tone.furustol@lindas.kommune.no | Telefon: +47 56 37 54 01

Kundesenter: +47 56 37 50 00 | Heimeside: www.lindas.kommune.no

