LINDÅS KOMMUNE
TEKNISK ETAT
15 APR 1992
J.nr. | Saksh. | Arkiv

ARKIV

BA/BRA HOVEDPLAN = 64 m²
BA LOFTSPLAN = 17.8 m²
BRA —"— = 29.6 m²

HANDSAMA DEN
10. JUN 1992
BYGNINGSSJEFEN I LINDÅS

FASADE MOT _____

FASADE MOT _____

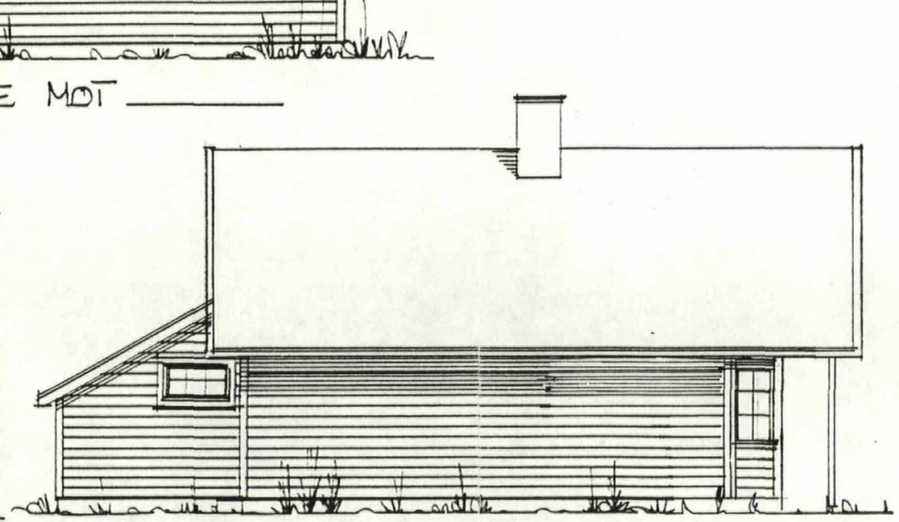

FASADE MOT _____

LOFTS-PLAN

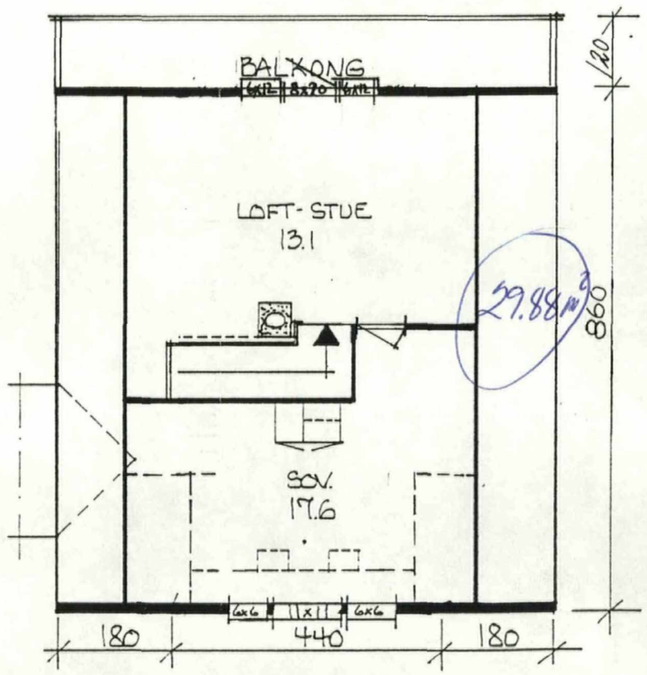

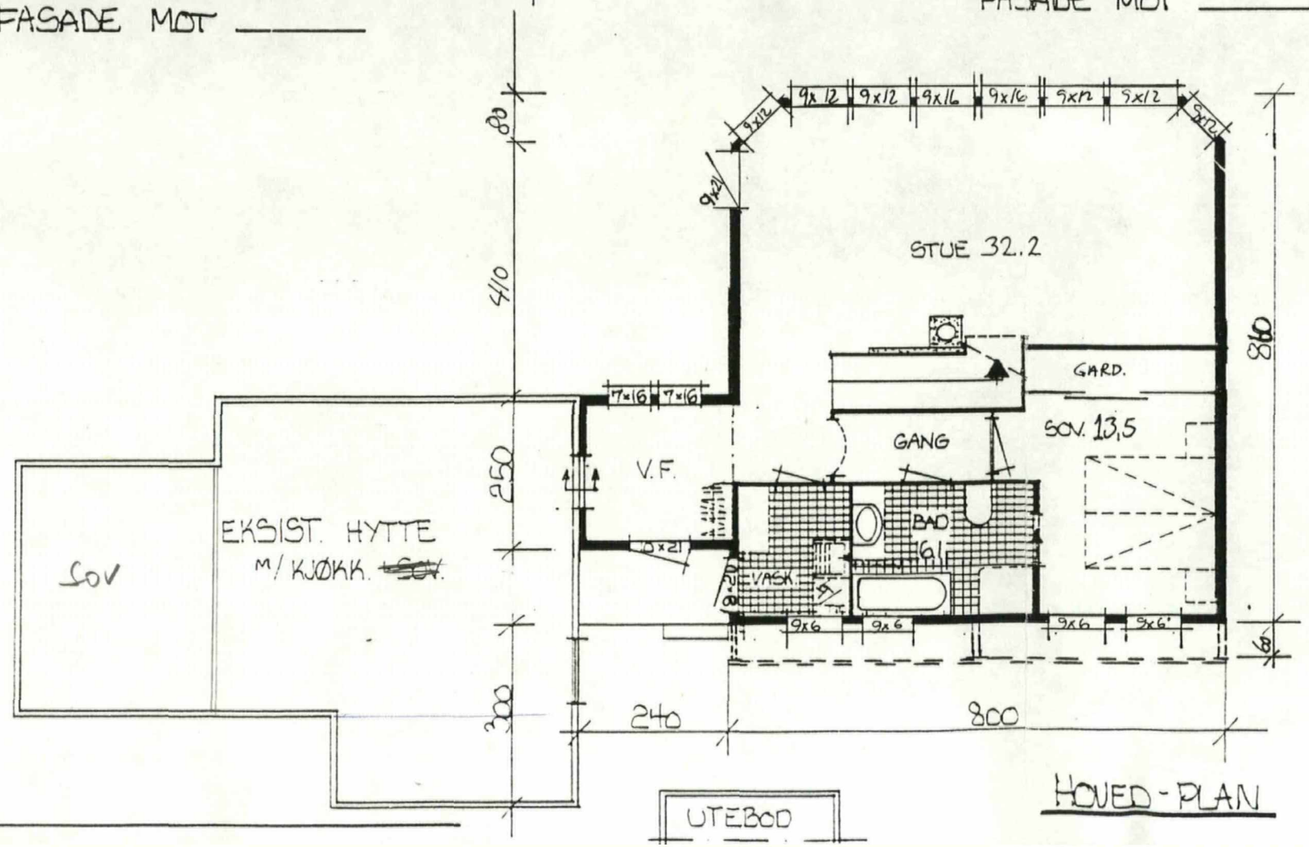

HOVED-PLAN

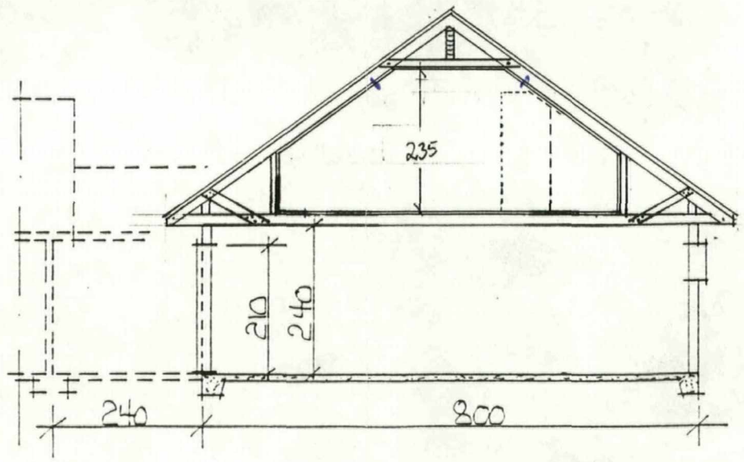

SNITT

63.9
5,5
29.—
12.4

BYGGMARKED
TRELASTLAGER
TLF: 350160

VILLANGER
VILLANGER & SØNNER A.S · 5100 ISDALSTØ

Byggn.: RAUNEHAUG
Byggepl.: KNARVIK
Kommune: LINDÅS
Mål.: 1:100 | BRA: 93.6 | BA: 82 m² | GR FL: 10.2 m²
Arkitekt
07.03.92.
Korr.: 23.9.91 | Dato 6.8.91 | Sign: W.S.
Denne tegn. tilhører B. Telle's Tegnebyrå A/S Etterlignng klr. lov om åndsverk av 12.5.1961

Hus NYBYGG TIL EKSIST. HYTTE
Tegn. PLAN, SNITT, FASADER