


1:500

LINDÅS VVS Nils Træland AS
Tlf. 56 36 35 86 - Faks 56 36 06 30
Org.nr. 915 836 445 MVA

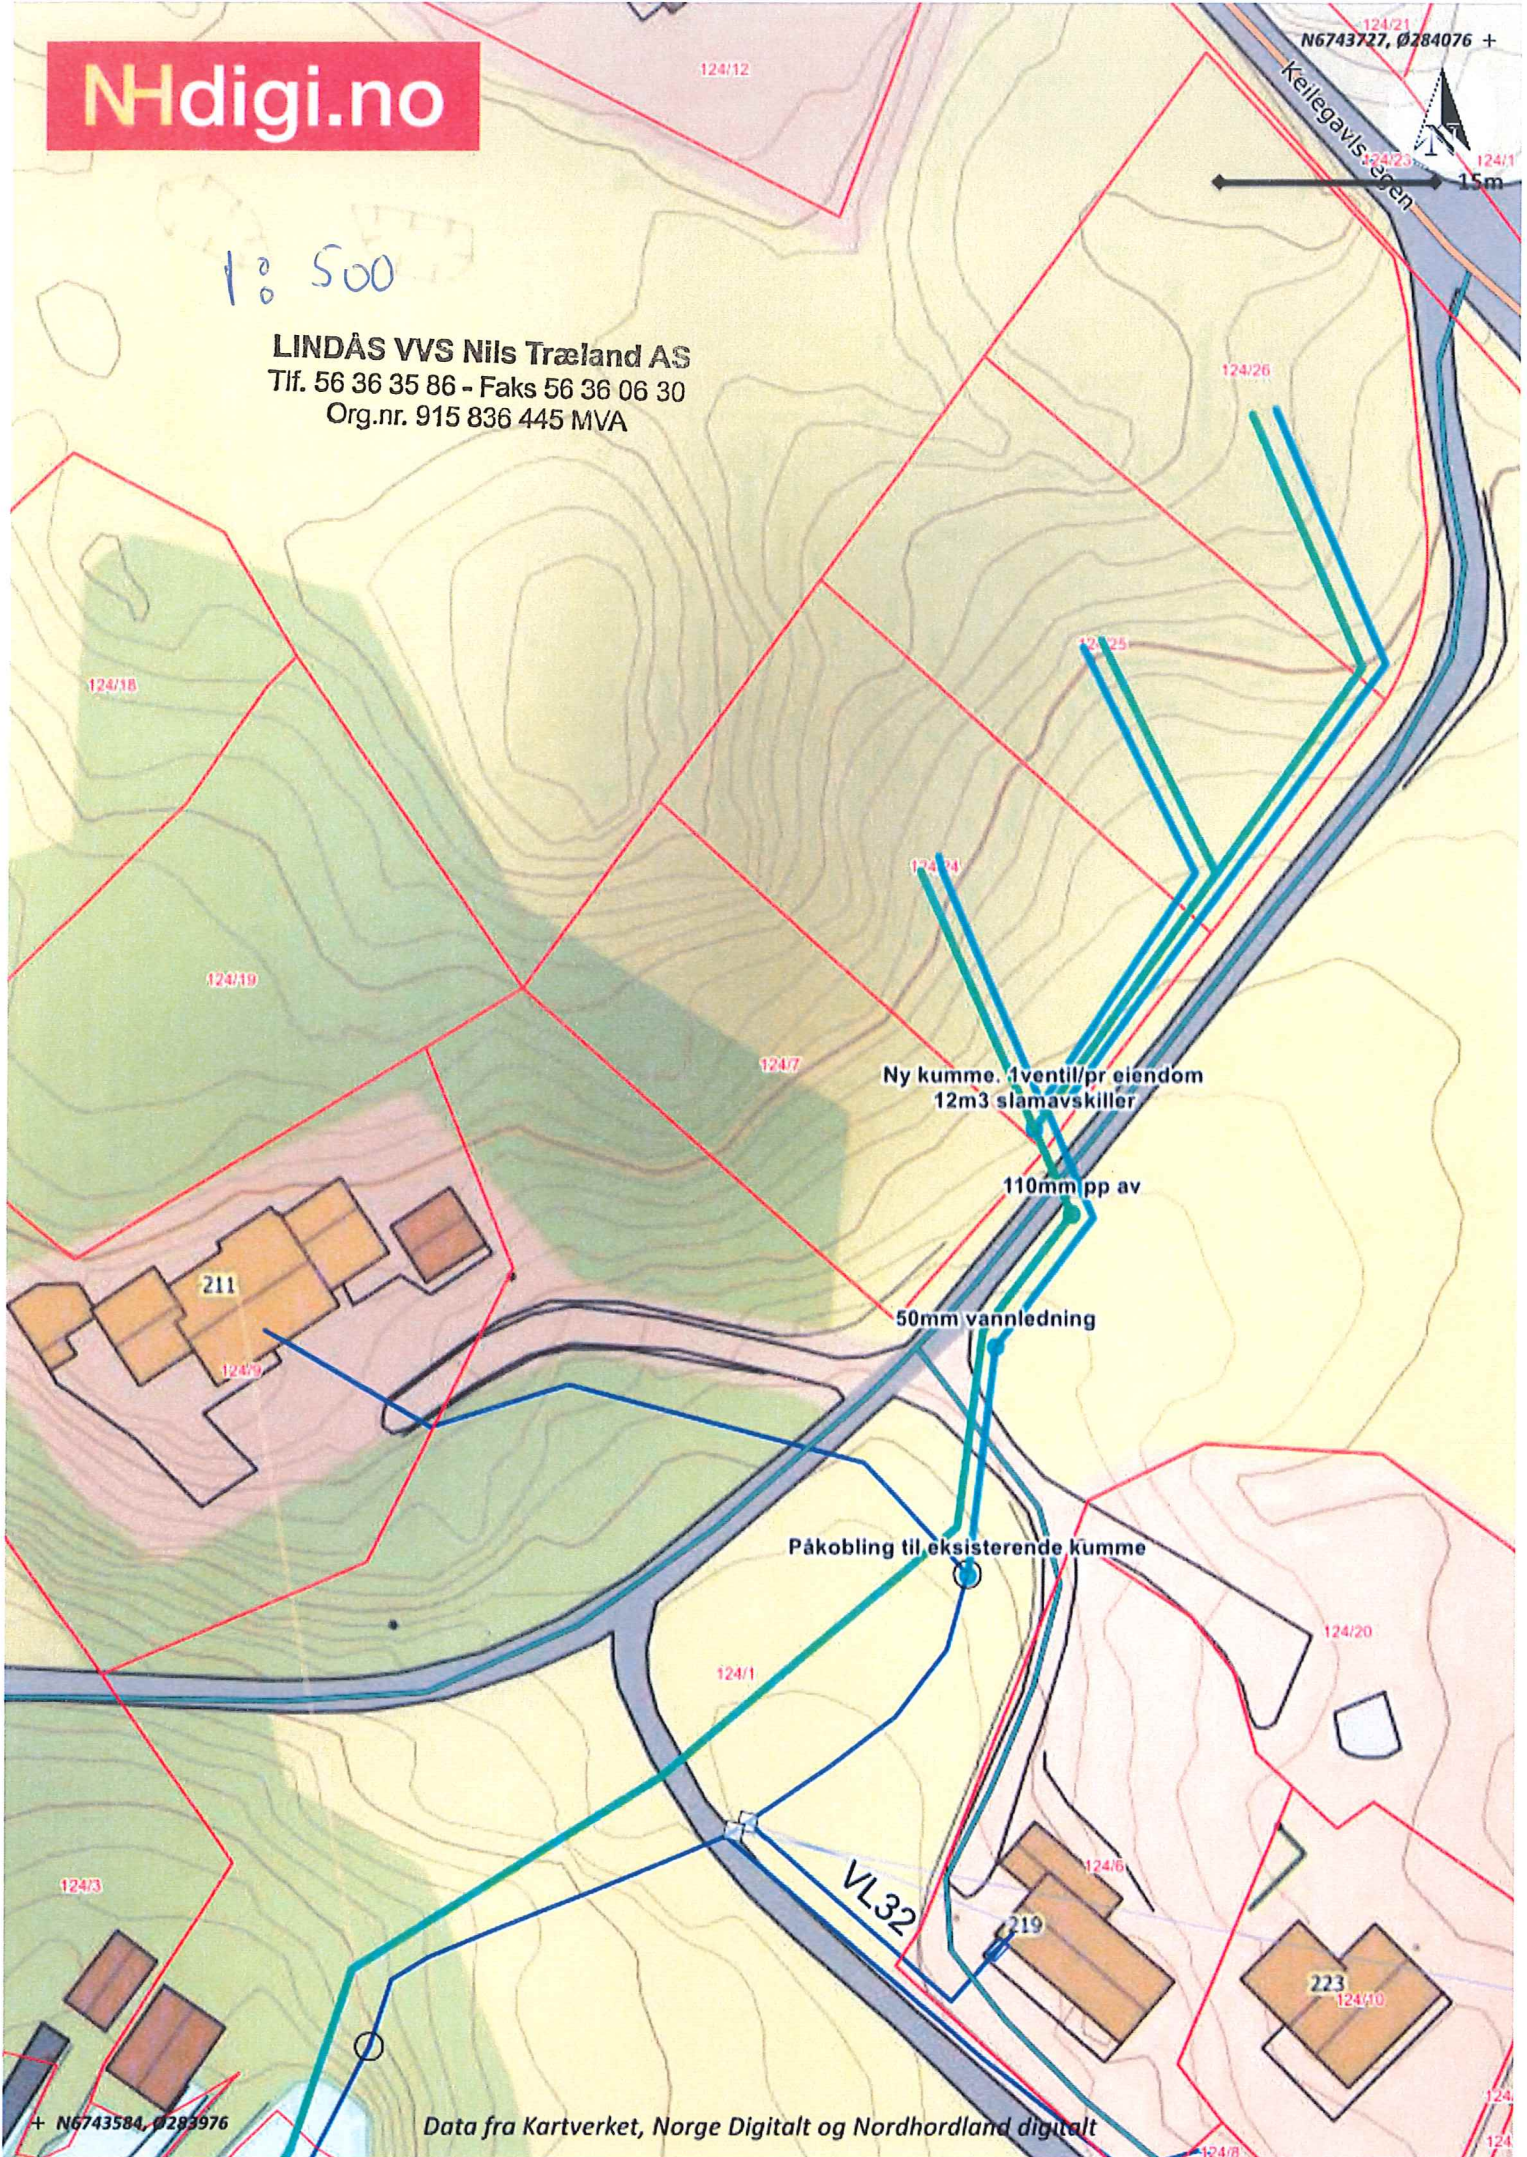

Bjørkvikhaugen

LINDAS VVS Nils Træland AS
Tlf. 56 36 35 86 - Faks 56 36 06 30
Org.nr. 915 836 445 MVA

124/18

124/19

211

124/0

124/3

213

Ny kumme, 1ventil/rr. eiendom
12m³ slamavskiller

110mm rpp av

50mm vannledning

Påkobling til eksisterende kumme

VL32

124/5

219

124/6

223

124/10

219/14

217

124/8

124/2

Keilegavlrika

VL63

Utslipp 15mtr

Naustrika

VL63

125/8

185000
LINDAS VVS Nils Træland

Tlf. 56 36 35 86 - Faks 56 36 06 80

Org.nr. 915 836 445 MVA

Ny ku12m, 110mm pp av

50mm vannledning

Påkobling til eksisterende kumme

Høgevar den

47
Vardhaugane

Keilegavvika
Utslipp 15mtr
austvika

Kornsåta

Revursvika

Revursvika

Keiletangen

Klubben

Store Matholmen

Lille Matholmen

Små Matholmen

ugen

Klungreskjeret

Rotevågen