

Lindås kommune v/Planavdelinga
Kvernhusmyrane 20

5914 ISDALSTØ

Svein Harald Molvik
Molvikavegen 549

5993 OSTEREIDET

| | |
|------------------------|--------------|
| LINDÅS KOMMUNE | |
| Klassering | |
| 06 SEPT 2018 | |
| Ark.saksnr. 17/3013 | Løpenr. |
| Saksh. | Tilgangskode |

INNSPELL TIL KOMMUNEPLANEN SIN AREALDEL FOR 2019-2023 FOR EIGEDOM GBNR 227/2

Vi ønsker å etablere småbåtanlegg/flytebrygge i Molvik. Vi ber difor om at det vert lagt inn eit område i kommuneplanen slik at vi kan få etablert eit småbåtanlegg eventuelt flytebrygge med plass til 10-12 båtar slik at hyttefolket i Molvik har plass til båt. I tilknytning til småbåtanlegget ønskjer vi og å få sett av eit areal til parkering.

Vi ønsker i tillegg å få lagt inn arealføremål spreidd næring der saga står oppført.


Vi ber og om at dersom areala vert tatt inn i kommuneplanen at det vert lagt inn juridisk line/byggegrense mot sjø.

Vi har teikna inn ønska plassering på vedlegg 1

Venleg helsing

Svein Harald Molvik
Epost: shmolvik@online.no
Mobil: 92622592

VEDLEGG 1

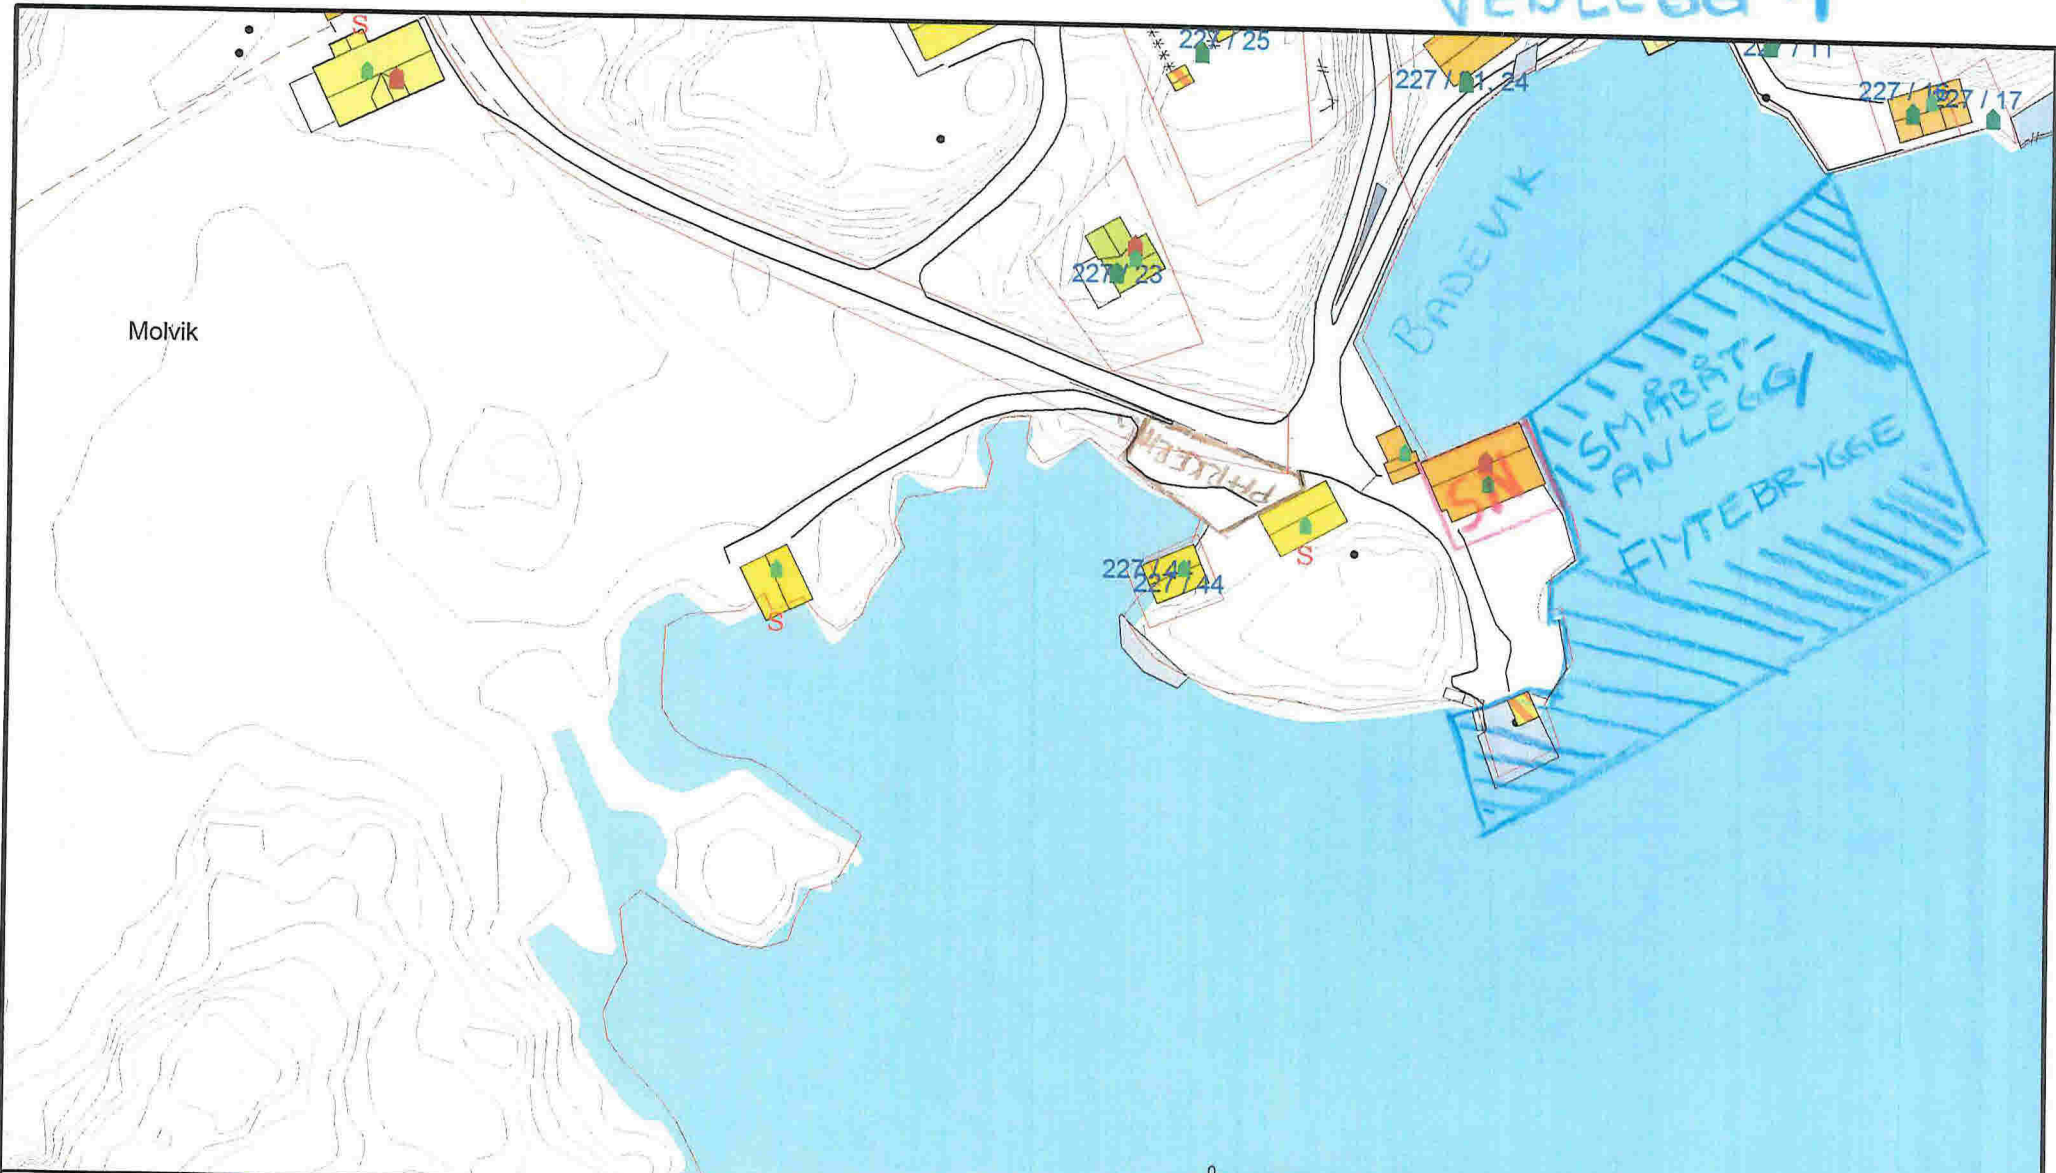

- | | |
|------------------------|-----------------|
| Målte Grenser | Våningshus |
| Registrerte Grenser | Storre bustader |
| Udefinert grenser | Hytte/feriehus |
| Terrengmålte grense | Garasje/utlus |
| Konstruert grensepunkt | Industri/lager |
| Bolig | Andre bygg |
| Bustad m/leilighet | |

Beliggenhet og høyder må oppfattes som orienterende.



Lindås kommune
Geodata avdeling



Dato: 2017.08.17
Sign: lieiho

Kartutsnitt grunnkart matrikkel gbnr 227/2

Målestokk
1:1000