



1 nytt tiltak

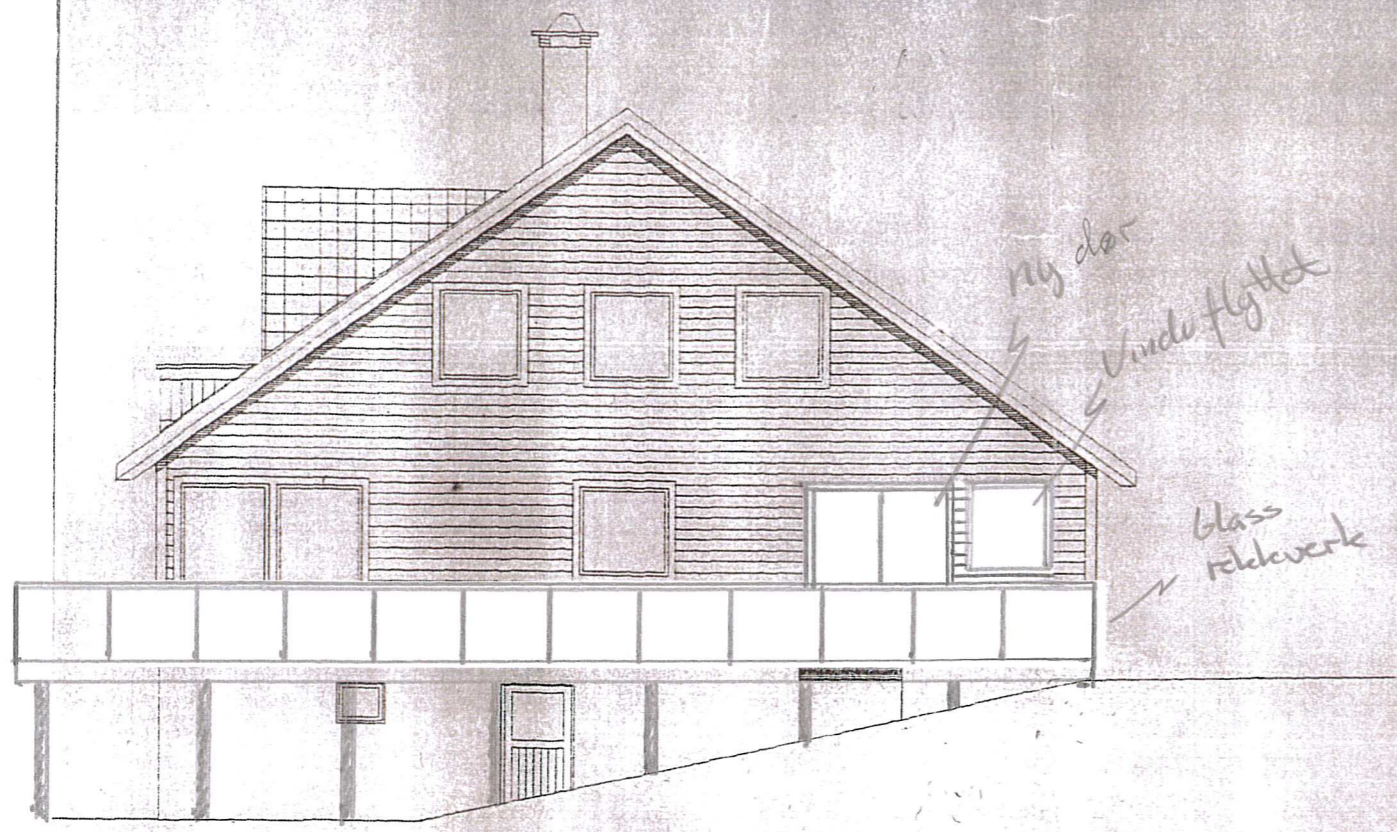

FASADE MOT ~~ØST~~ AUST

nytt tiltak

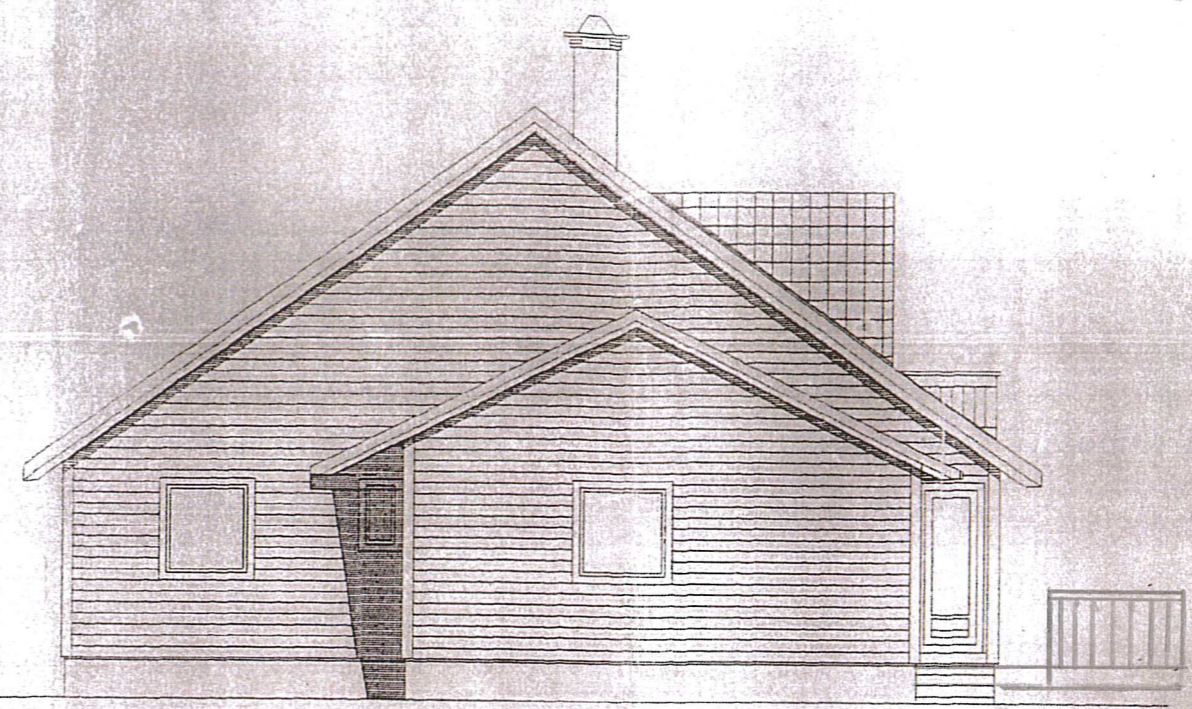


FASADE MOT ~~ØST~~ VEST



FASADE MOT ~~ØST~~ SØR

nytt tiltak

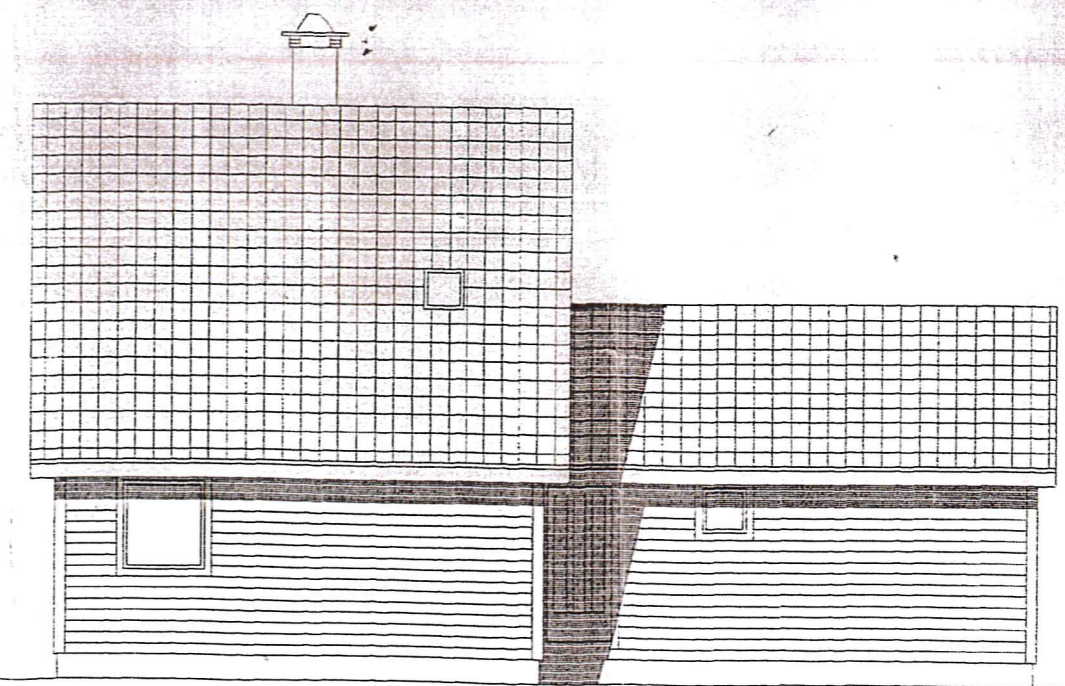

FASADE MOT ~~ØST~~ NORD

REV.	DATO:	ENDRINGEN JELDER	SIGN.
SAK: TIL/PÅBYGG MÅL: 1:100			
BYGGERRE: ØYVIND HOPSDAL			
BYGGEPLASS:			
G.nr. 195 B.nr. 103, LINDÅS			
TEGNET: DATO: 18.02.99			
TEGN. TITEL: NYE FASADER			