
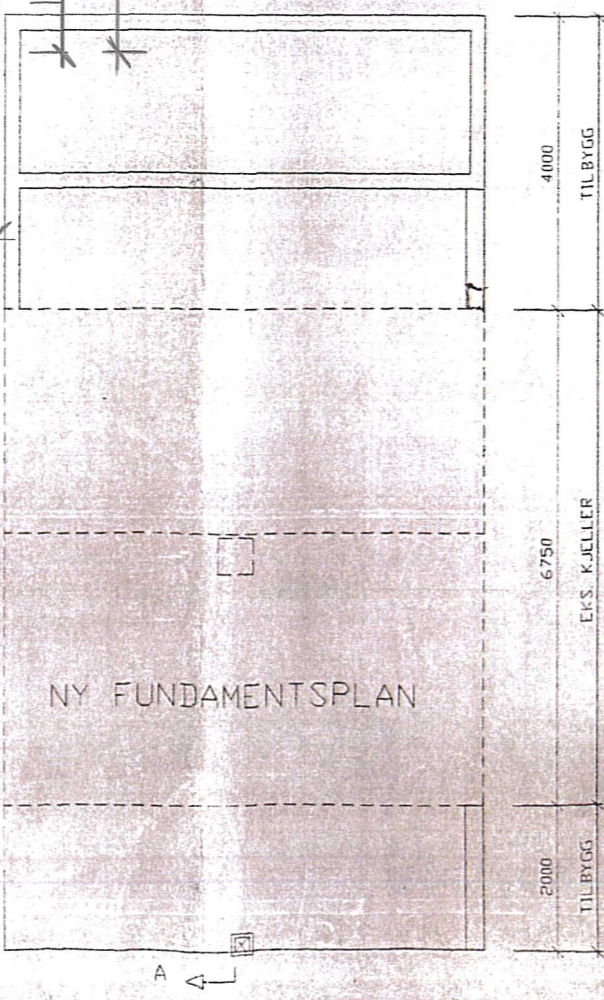


NY LOFTSPLAN

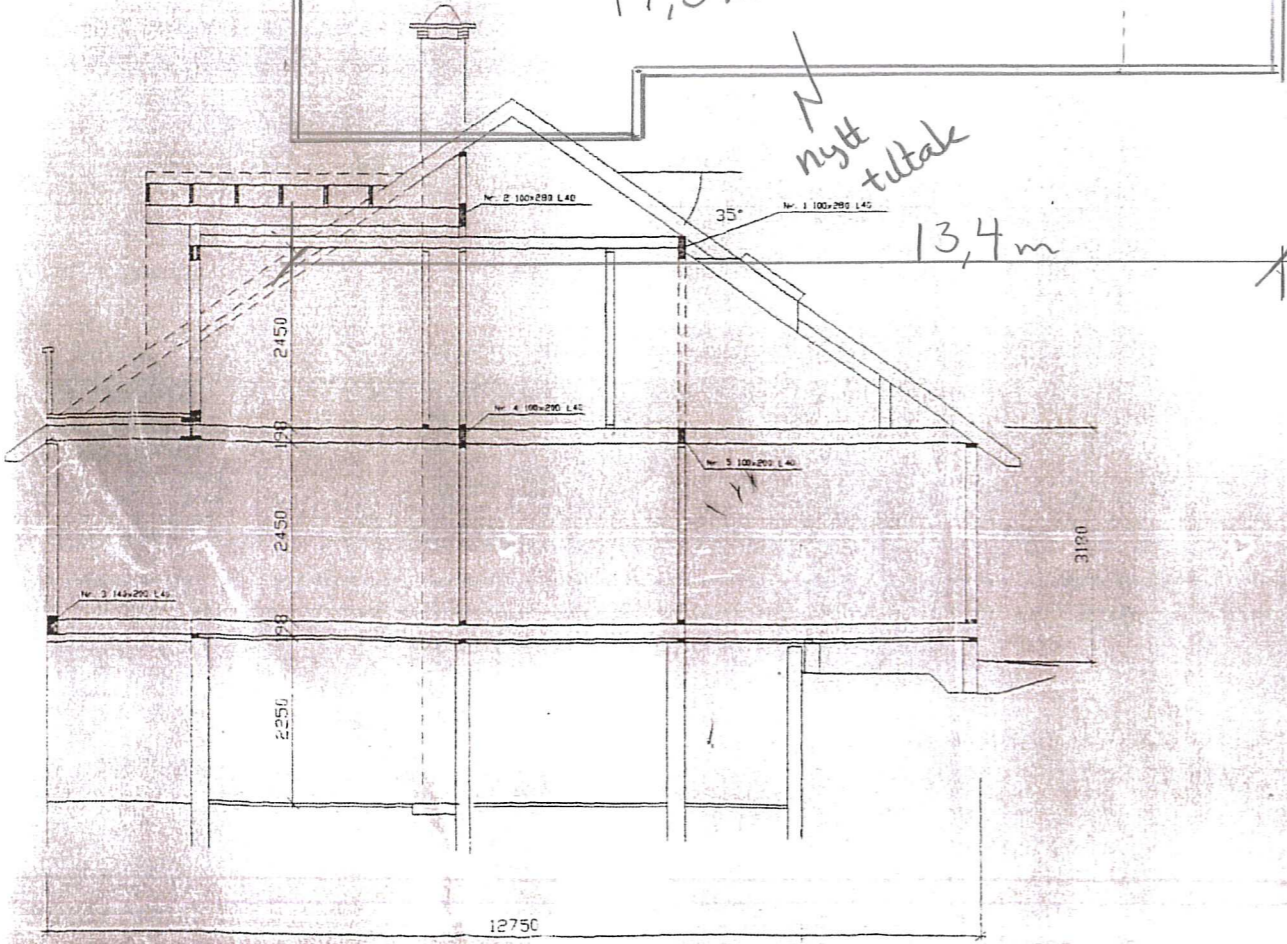

REV.	DATO:	ENDRINGEN JELDER	SIGN.
SAK: TIL/PÅBYGG MÅL: 1:100 BYGGHERRE: ØYVIND HØPSDAL BYGGEPLASS: G.nr. 195 B.nr. 103, LINDÅS TEGNET: DATO: 18.02.99 TEGN. TITEL: NYE PLANER OG SNITT			