12016 Vabø Nord - hyttefelt
Forslag til trase for høgspenning jordkabel,
For å kunne rive luftlinje og transformator i mast.
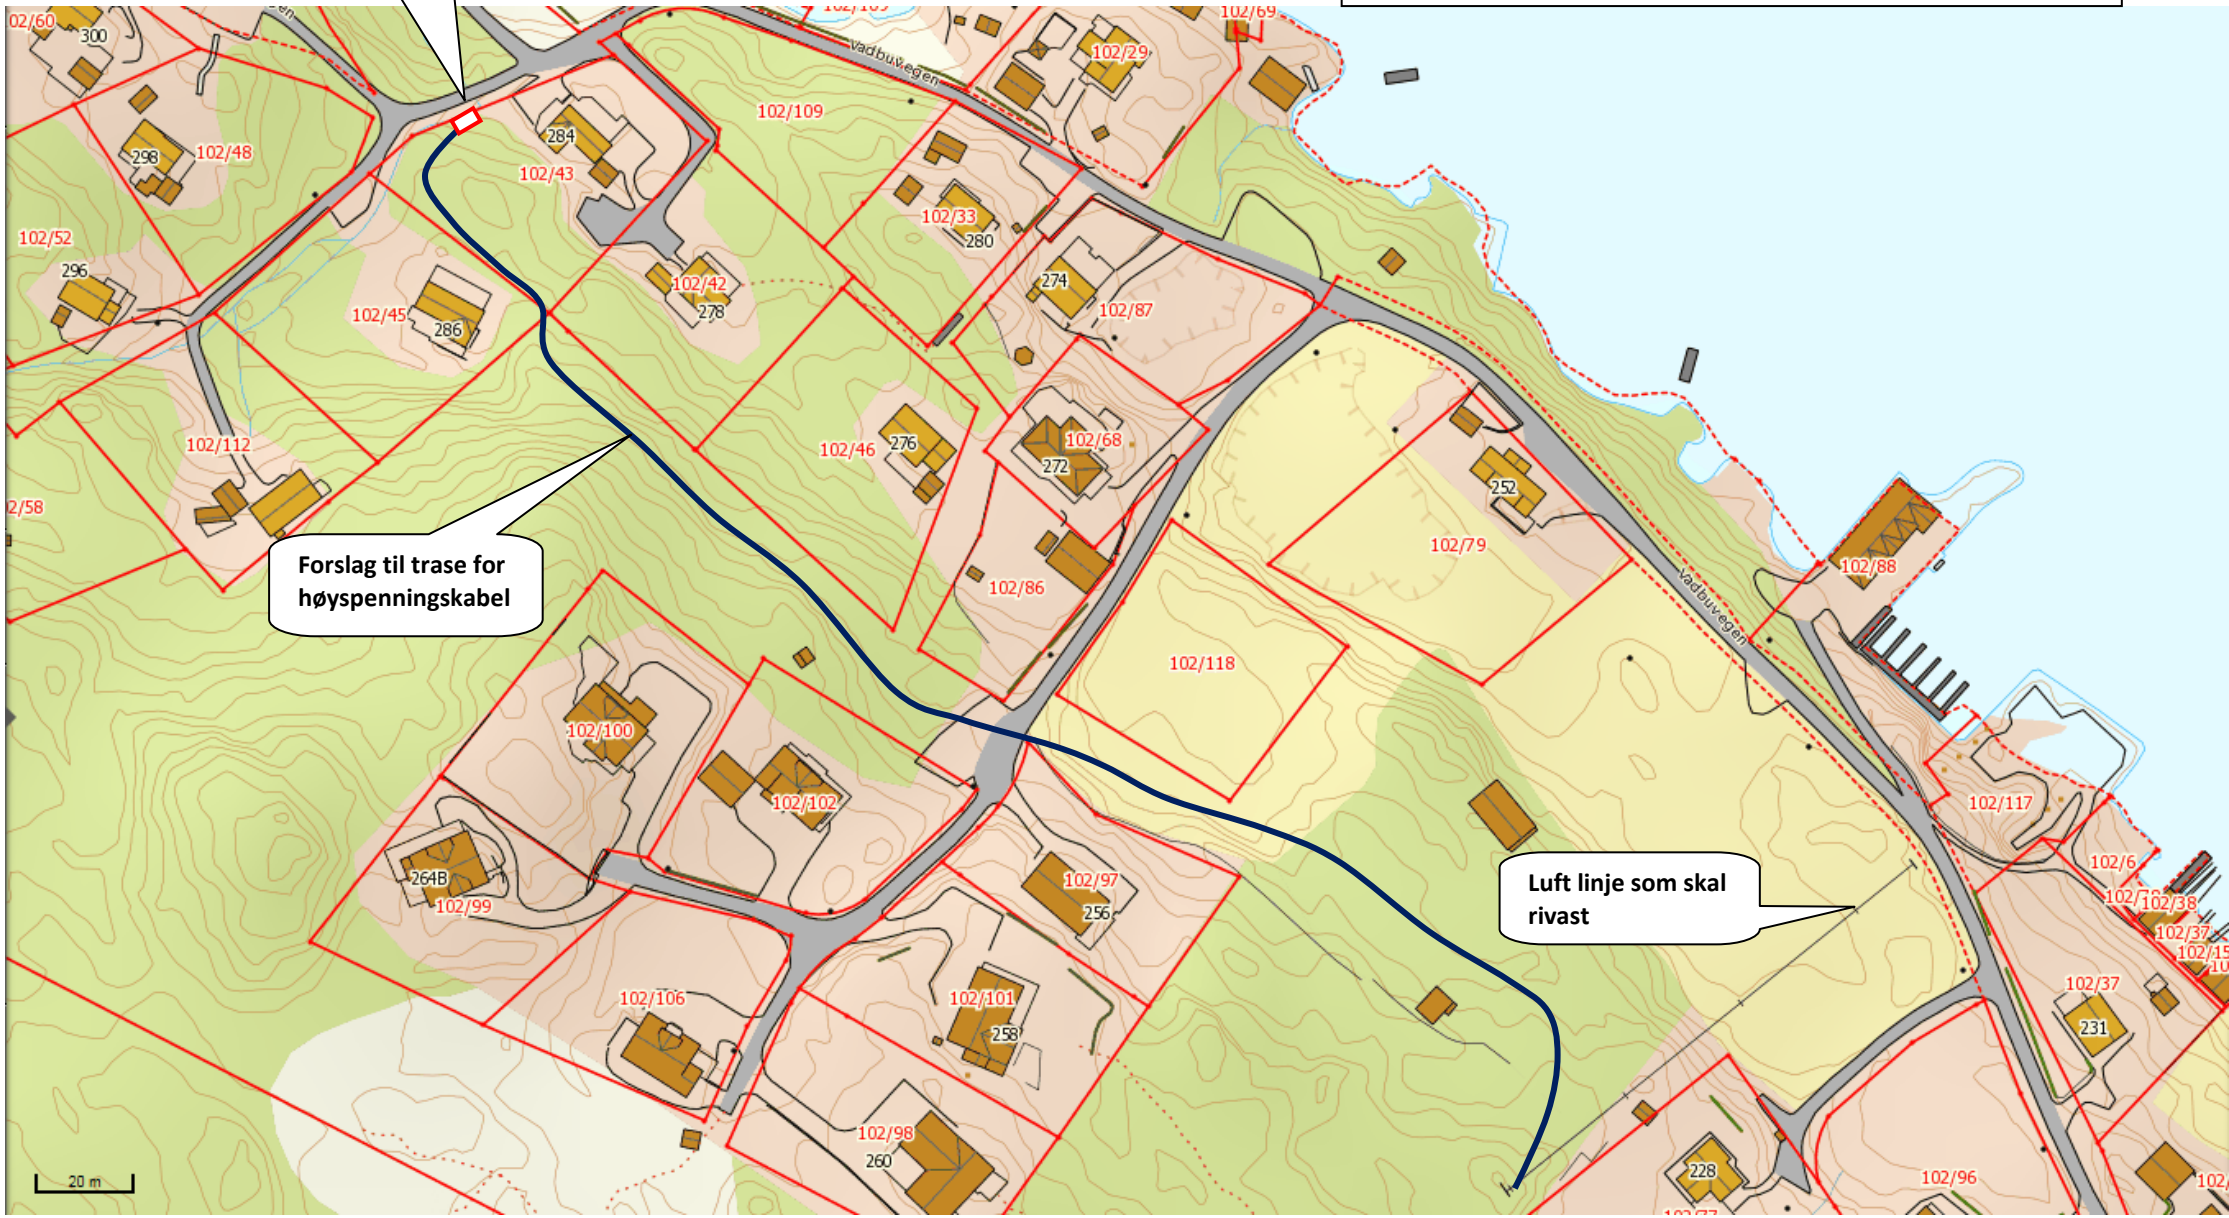
03.09.14