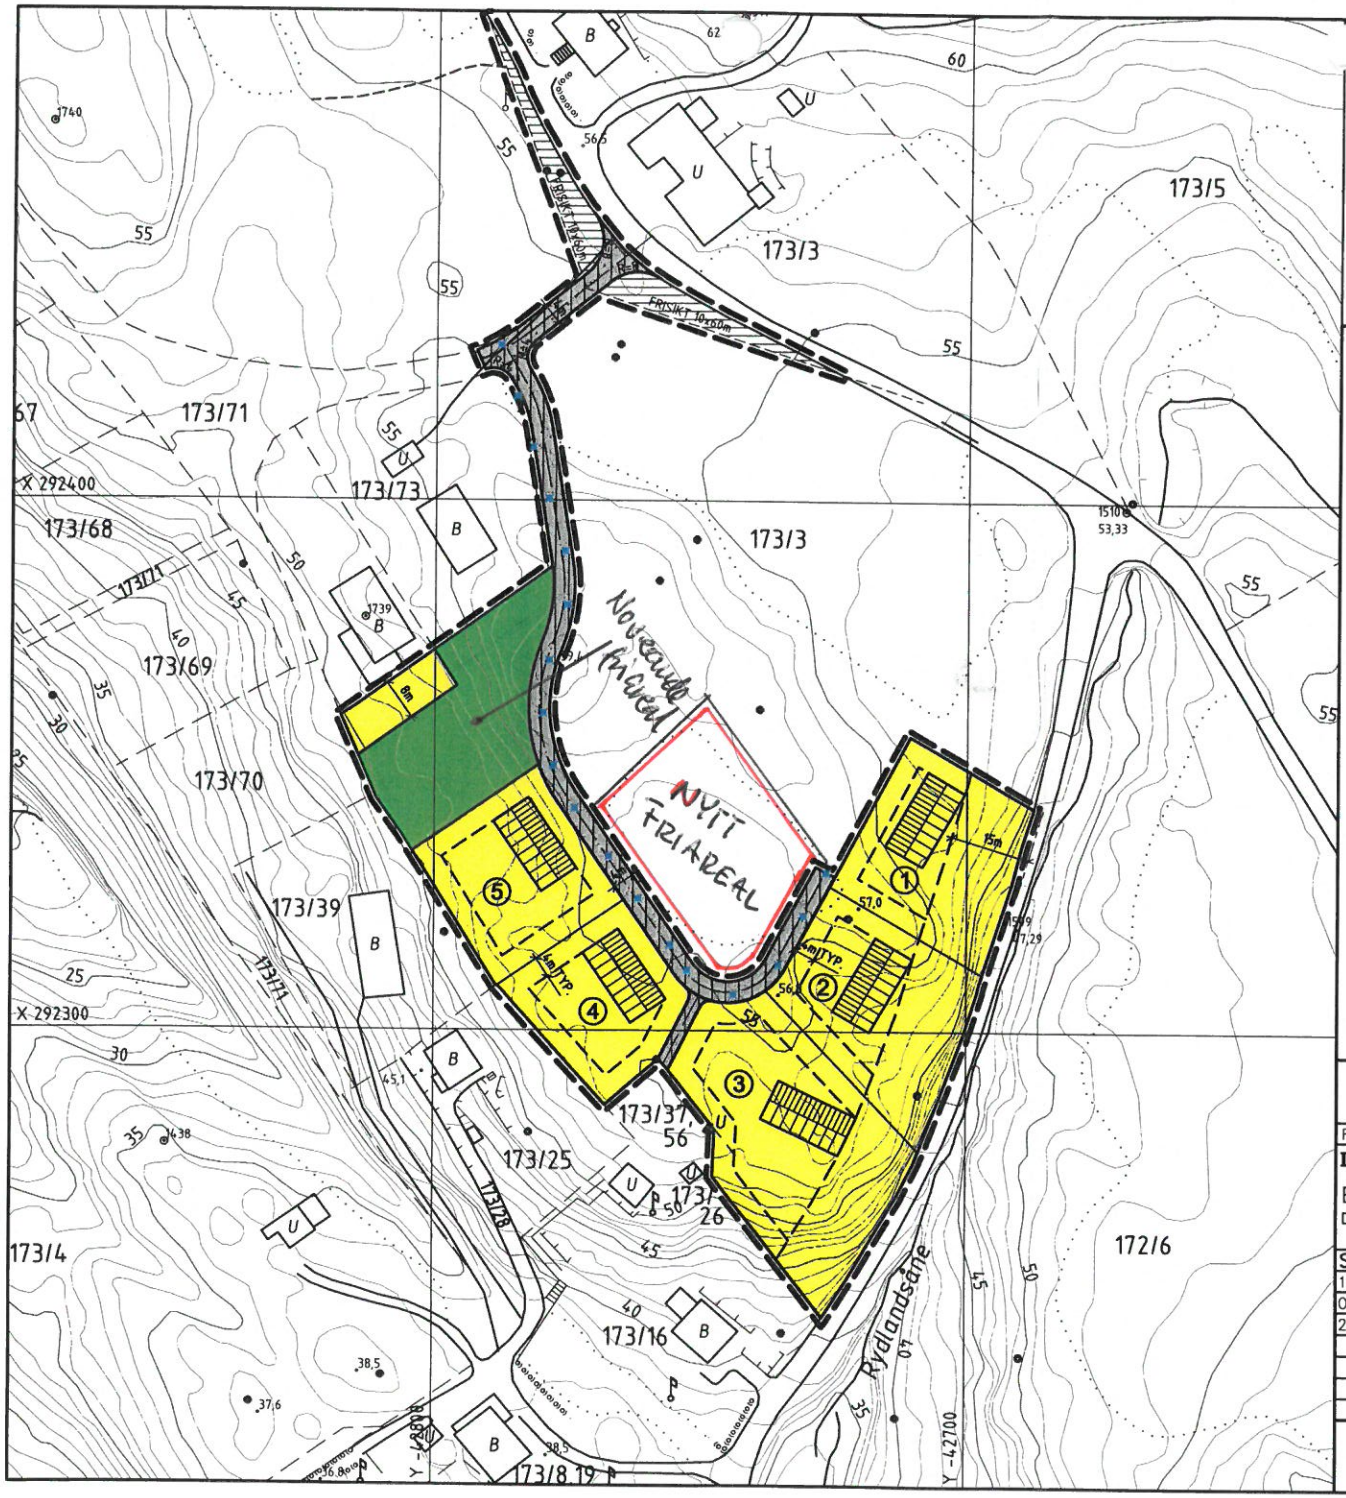

TEGNFORKLARING

PBL. § 25 REGULERINGSFORMÅL

1. BYGGEOMRÅDER
   - OMRÅDE FOR BOLIGER
4. FRIOMRÅDER
   - LEKEPLASS
6. SPESIALOMRÅDER
   - PRIVAT VEG
   - FRISIKTSONE

STREKSYMBOLER M.V.

- PLANENS BEGRENSNING
- GRENSE FOR REGULERINGSFORMÅL
- REGULERT TOMTEGRENSE
- BYGGEGRENSE
- BYGGELINJE
- EKSIST. TOMTEGRENSE
- SENTERLINJE PLANLAGT VEG
- FRISIKTLINJE
- OMRISS AV PLANLAGT BEBYGGELSE

METER 0 10 20 30 40 50 60 70 80 90 100

REV.NR.	DATO	REV. GJELDER	TEGN.	KONTROLL
A	12.06.01	Privat veg fram til kryss ved FV inkl. frisiktsoner * Spesialomr/Friluftsomr. endr. til Off.friområde/Leke-plass * Fellesomr. beplantn.belte utgår	ES	KWJ

LINDÅS KOMMUNE – SOLBAKKEN

BEBYGGELSESPLAN, SOLBAKKEN

DEL AV G.nr. 173, B.nr. 3

SAKSBEHANDLING	SIGN.	DATO
1. GANGS BEHANDLING I DET FASTE PLANUTVALGET		
OFFENTLIG ETTERSYN		
2. GANGS BEHANDLING I DET FASTE PLANUTVALGET		

FOR: .

PLANEN ER UTARBEIDET AV:
ARKITEKT KNUT WILLIE JACOBSEN
5912 SEIM

PROSJ. NR.	REV.	TEGN.	KONTR.
.	A	ES	KWJ
TEGN. NR.	MÅL	PLANL.	DATO
P-101	1:1000	KWJ	05.07.00