


D-7

VEDLEGG NR. 7

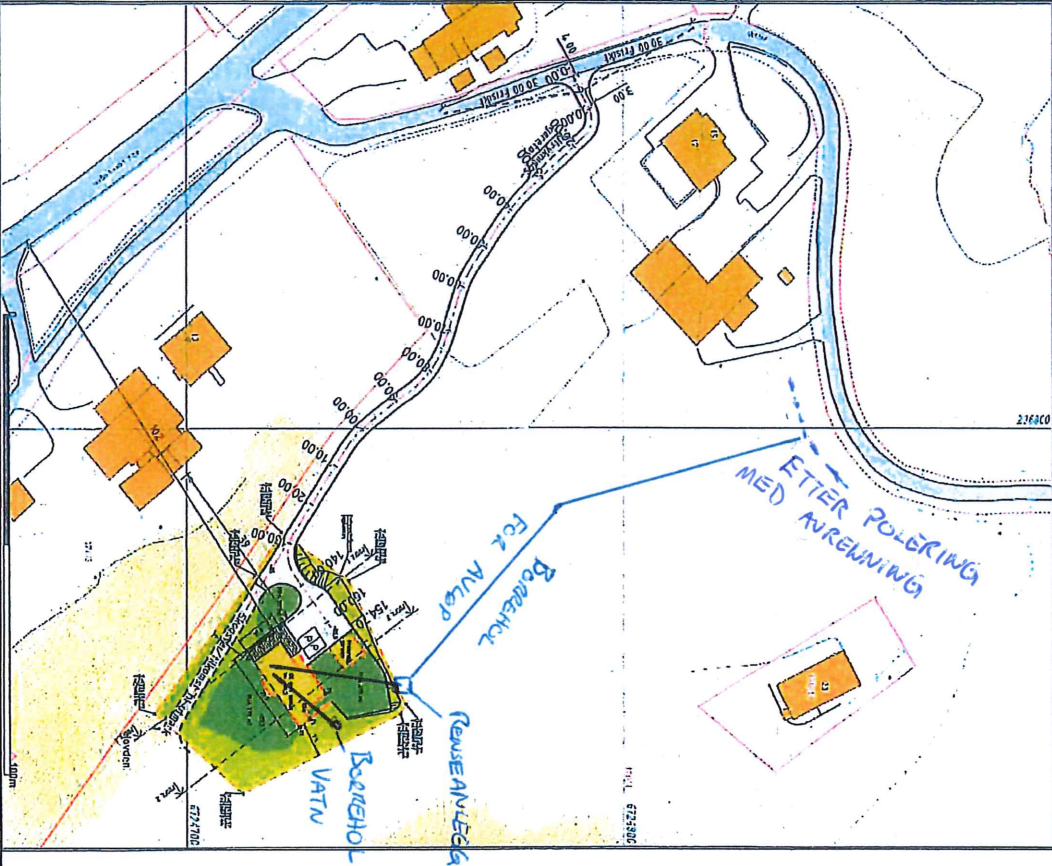


TEGNFORKLARING

- BERYGGELSE & ANLEGG
- SAMFERDSEL OG INFRASTRUKTUR
  - Adkomst/veg
  - Parkering
  - Gangstier/Trapp/Nur
- FRU- OG GRØNTAREALER
  - Oppholdsareal
  - FRI- og grøntareal

REFERANSEPUNKTER

Referansepunkt	N-kordinat	E-kordinat
01	6724725 77	295864 94
02	6724713 48	295868 41
03	6724720 97	295864 84
04	6724731 06	295857 55
05	6724726 77	295861 33
06	6724728 14	295863 18

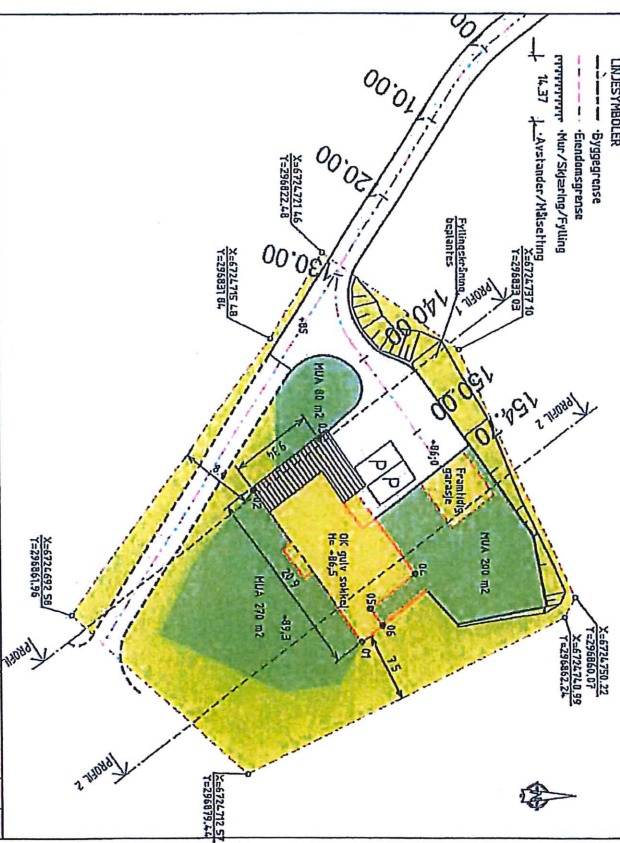

AREALER/UTNYTTING

AREALER OG UTNYTTINGSKATEGORI	m²	BA	GA	UBA	UBA	% BA	% GA	% UBA
Bygning	120	50	28	200	1431	13,7%		13,7%
Grøntareal	377	0	0	0	1431			13,7%
SUM	497	50	28	200	1431			13,7%

SITUASJONSPLAN 1:500



Nedre Sæthvick 12  
TLF 982 20 450  
post@geotorm.no  
www.geotorm.no

JAN OLE SEIN  
DELING- OG SITUASJONSPLAN TVEI OG EREBOLV  
GNR 774/BNR 4, SEM I LINDÅS KOMMUNE  
19.02.2018  
1:1000/500 A3  
17061  
03