

Lindås kommune
Byggesaksavdeling
Rådhuset
5914 Isdalstø

Isdalstø 23.09.2018

Merk: Eilin Houlison Molvik, referanse 137/563

Vedr. eiendom 137/563 Ikenberget 21 b, v/Ørjan Litleskare.

**Dispensasjonssøknad – avstandskrav kommunalt
leidningsnett.**

Søker herved om dispensasjon frå avstandskrav for forstøttningsmur til kommunalt leidningsanlegg.

Minste avstand er målt på kart til ca 3 meter, (sjå vedlagte kart).

Mur er fundamenter på fast grunn og den vil stå uavhengig om det vert utført reoperasjoner på kommunalt ledningsanlegg i veien.

Tiltaket er nabovarsla tidligere (februar 2018) uten merknader, søknad om dispensasjon vert derfor ikkje nabovarsla.


Vedlegg:

- Plantegning VA anlegg
- Bilde

På forhånd takk.

Med vennleg helsing


Helge Sandvik

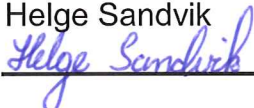

H. SANDVIK A/S
Entreprenør

mob 97 01 96 34

23/9-18
H.S.

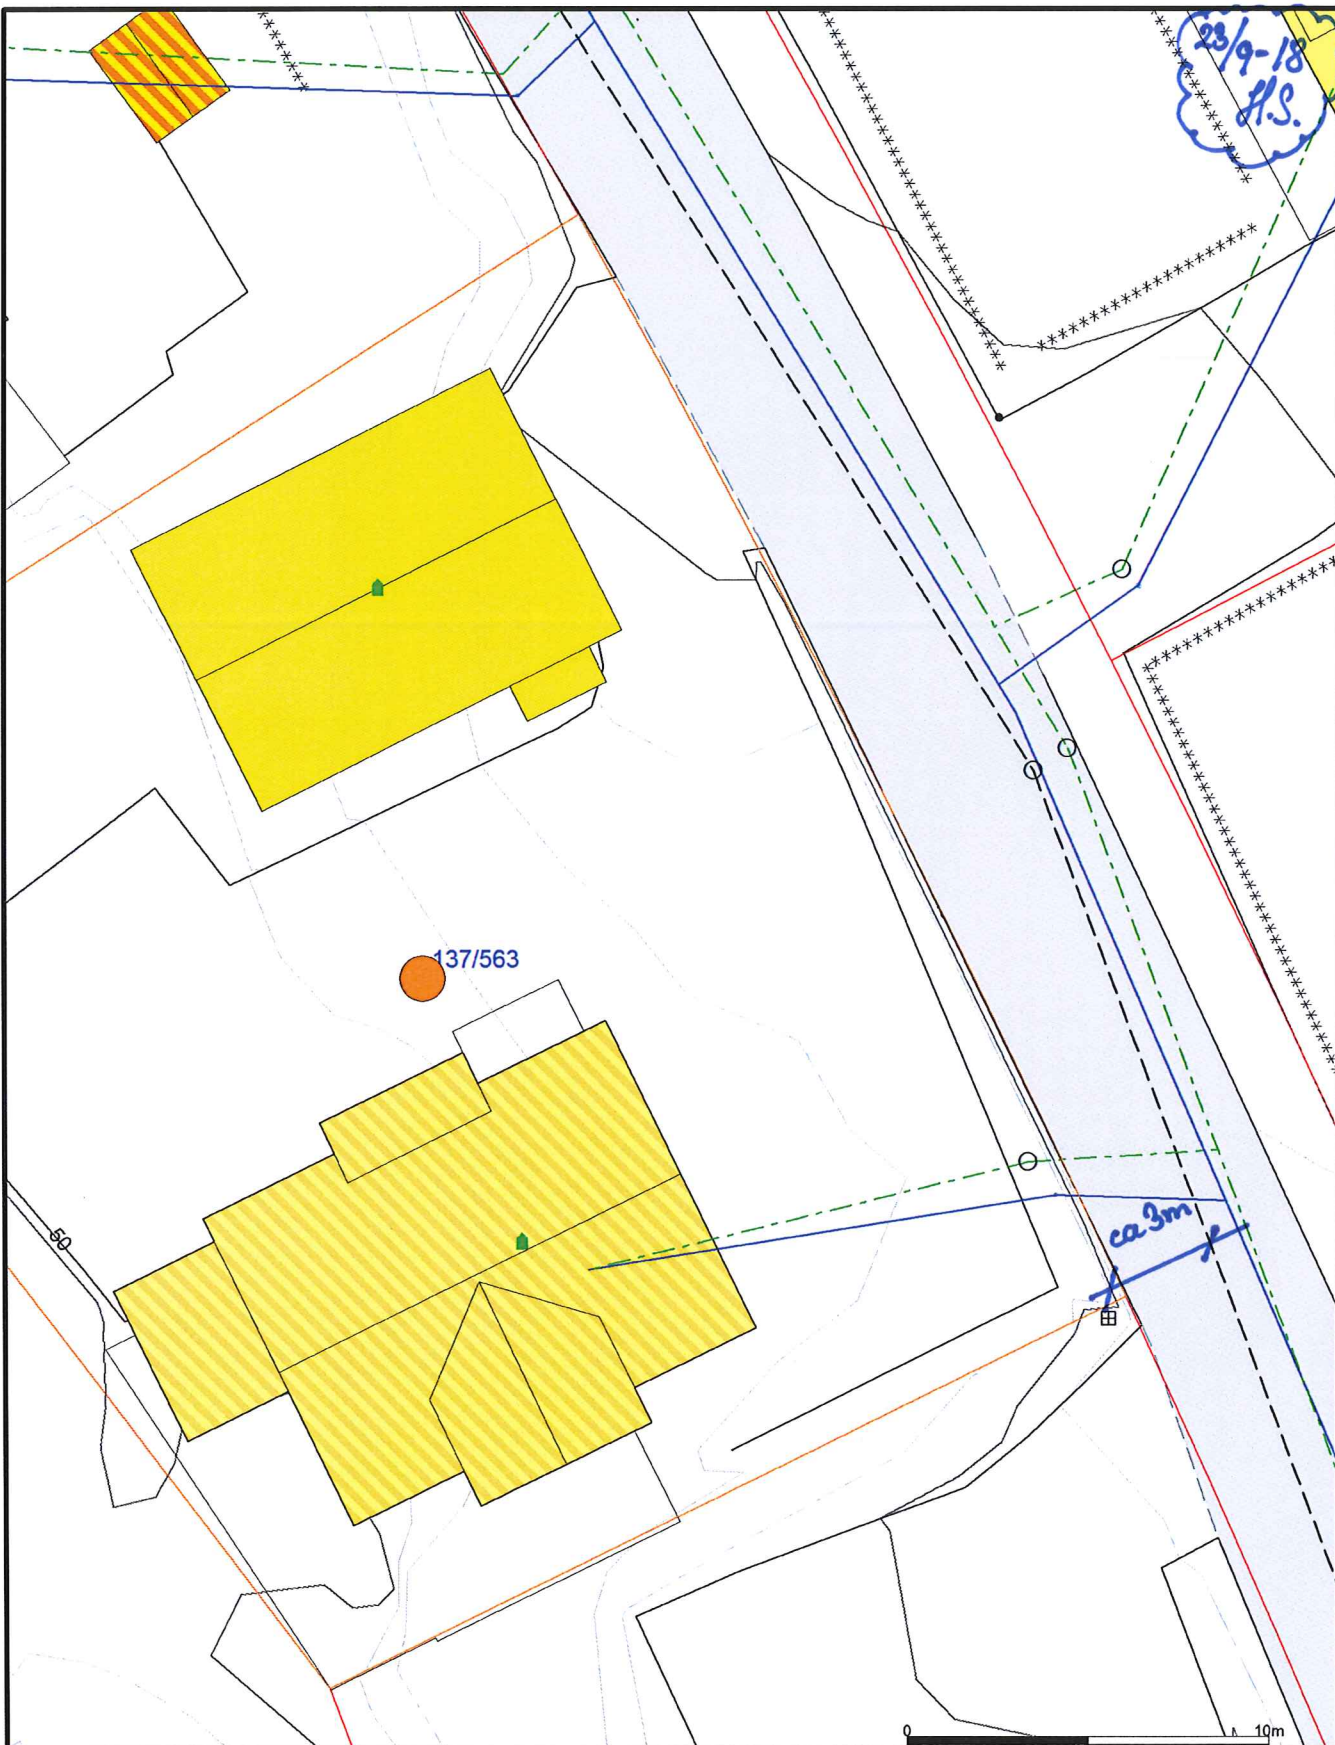

- Målte Grenser
 - Registrerte Grenser
 - Udefinert grenser
 - Terrengmålte grense
 - Konstruert grensepunkt
 - Bolig
 - Bustad m/leilighet
 - Våningshus
 - Større bustader
 - Hytte/feriehus
 - Garasje/uthus
 - Industri/lager
 - Andre bygg
- Beliggenhet og høyder må oppfattes som orienterende.
Koordinatsystem: UTM(EUREF89) - SONE 32 (EPSG:32632)
Høydesystem: (EPSG:)



Lindås kommune
Byggesaks avdeling



Dato: 2018.09.21
Sign: lieiho

Utsnitt kart VA-data gbnr 137/563

Målestokk
1:200

23/9-18
H.S.

