



Dato: 29/08 2018

Gårds-/bruksnr: Lindås 1263-141/72
Adresse: Stølhaugane 5, 5911 Alversund
Eiendomstype: Grunneiendom

- Fiktiv grense
- Hjelpelinje vann
- Hjelpelinje vegk
- Hjelpelinje punkt

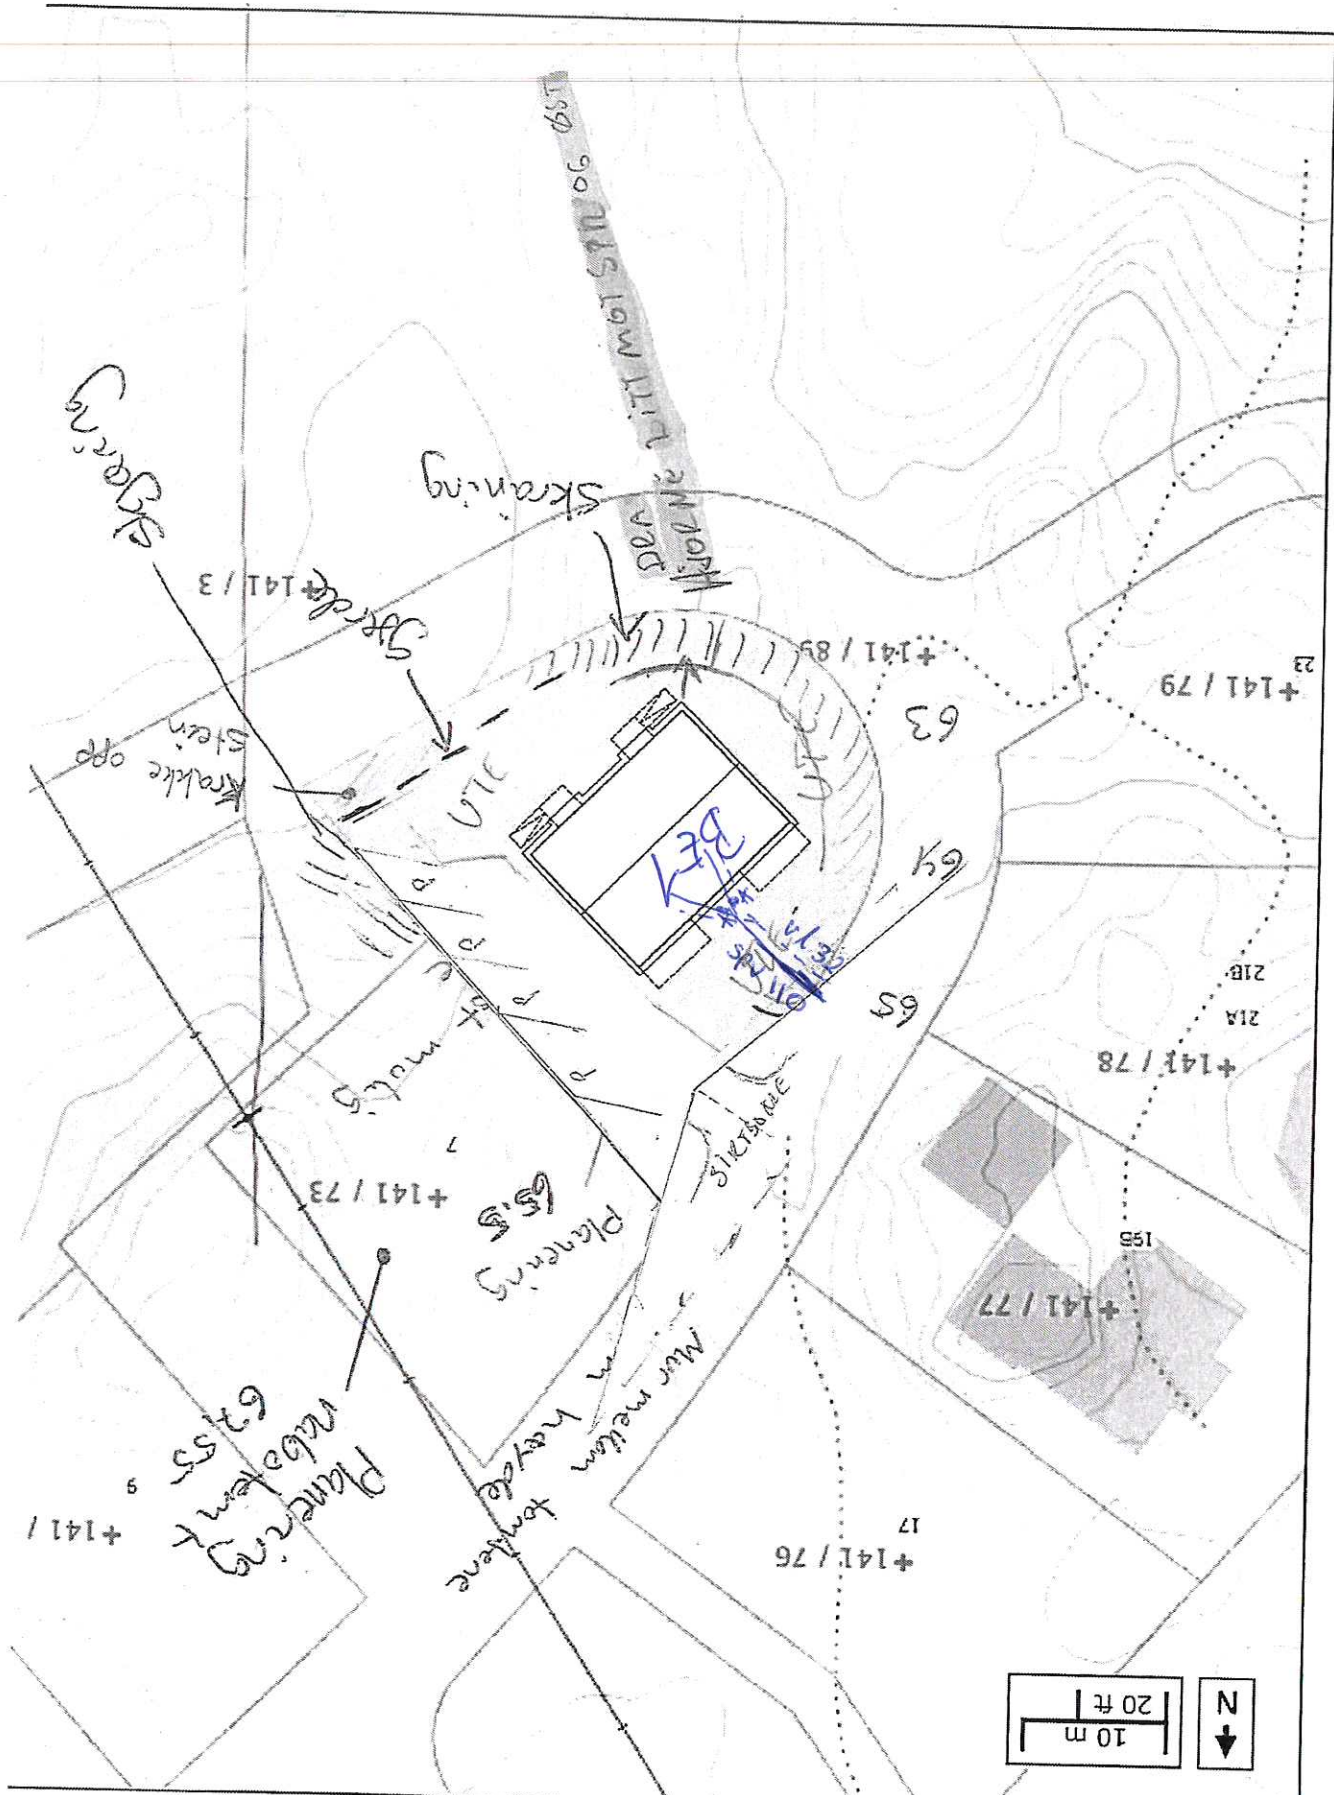

- B = Barnevogn
- L = Åpningsbart vindu
- F = Fast vindu
- LF = Fast med åpningsbart felt iht. fasade
- = Syling draeger
- - - = Skjult draeger

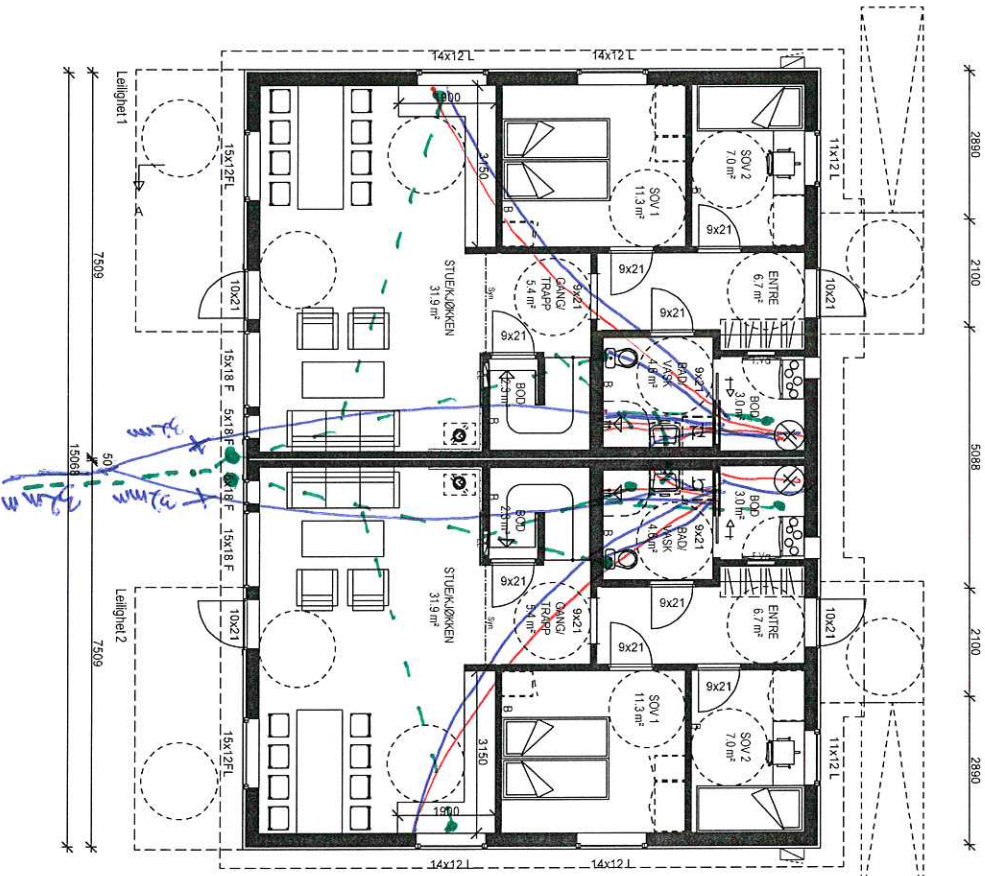

"Prosjekt"
CHARON

HOVEDPLAN 1.etg.

Denne tegning skal ikke brukes til Byggesøknad.

Tiltakshaver :

MÅL 1 : 100

Dato 01.08.18 Sign. TK

Bolig Partner

Byggeplass :

Pnr.:

Denne tegning tilhører BoligPartner AS og kan ikke benyttes uten skriftlig samtykke


Gnr. 141
Bnr. 72

Tegnings Nr. P522 — 502



Stendal VVS AS
Blombakken 1 - 5911 ALVERSUND
E-post: sten-vvs@online.no
Org.nr: 980 626 180
25/9-18

- B = Berøringsvegg
- L = Åpningsbart vindu
- F = Fast vindu
- L/F = Fast med åpningsbart felt iht. fasade
- = Syrlig drager
- - - = Skytt drager

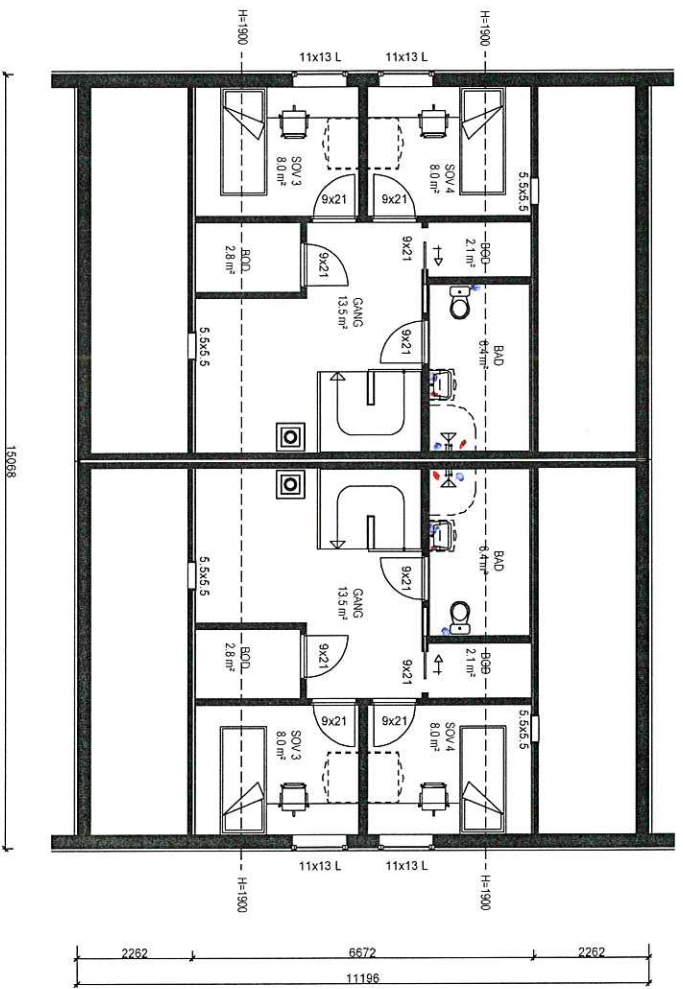

"Prosjekt"
CHARON

LOFTPLAN 2.etg.

Denne tegning skal ikke brukes til Byggesøknad.

Boilig Partner

Denne tegning tilhører BoiligPartner AS og kan ikke benyttes uten skriftlig samtykke

VB Stendal VVS AS
Blombakken 1 - 5911 ALVERSUND
E-post: sten-vvs@online.no
Org.nr: 980 626 180
25/9-18

Tiltakshaver :	MÅL 1 : 100
Byggeplass :	Dato 01.08.18 Sign. TK
Gnr: 141	Pnr: :
Bnr: 72	Tegnings Nr: P522 — 503