




FASADE

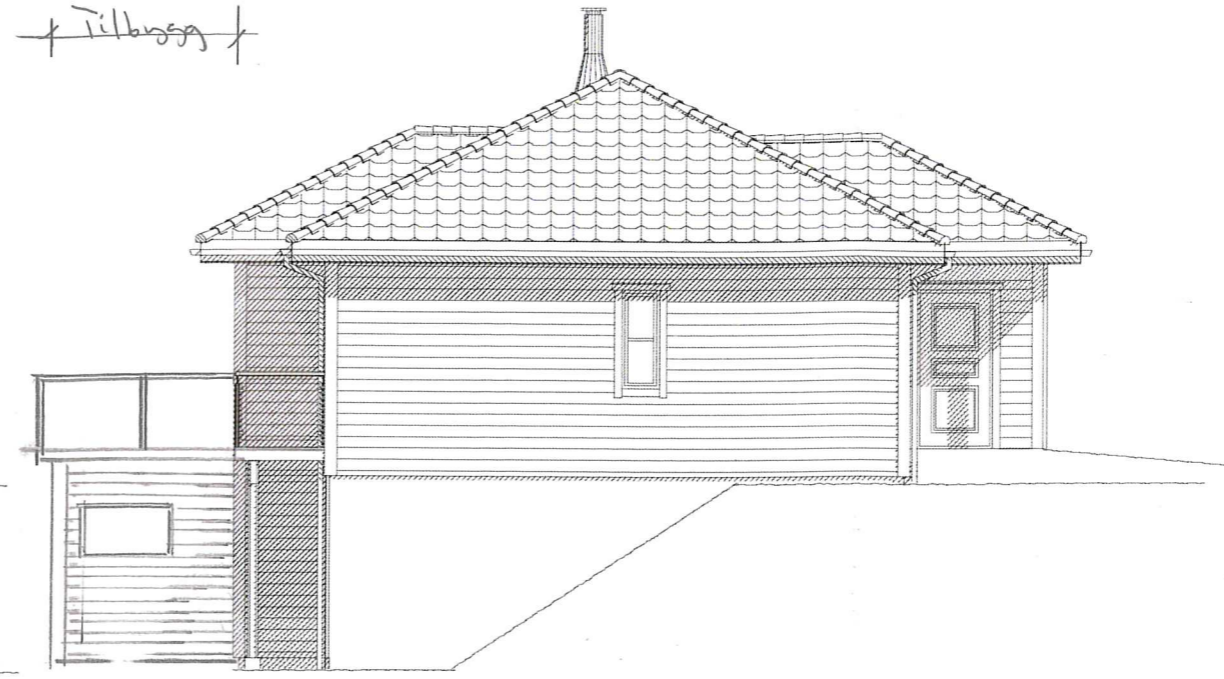

FASADE

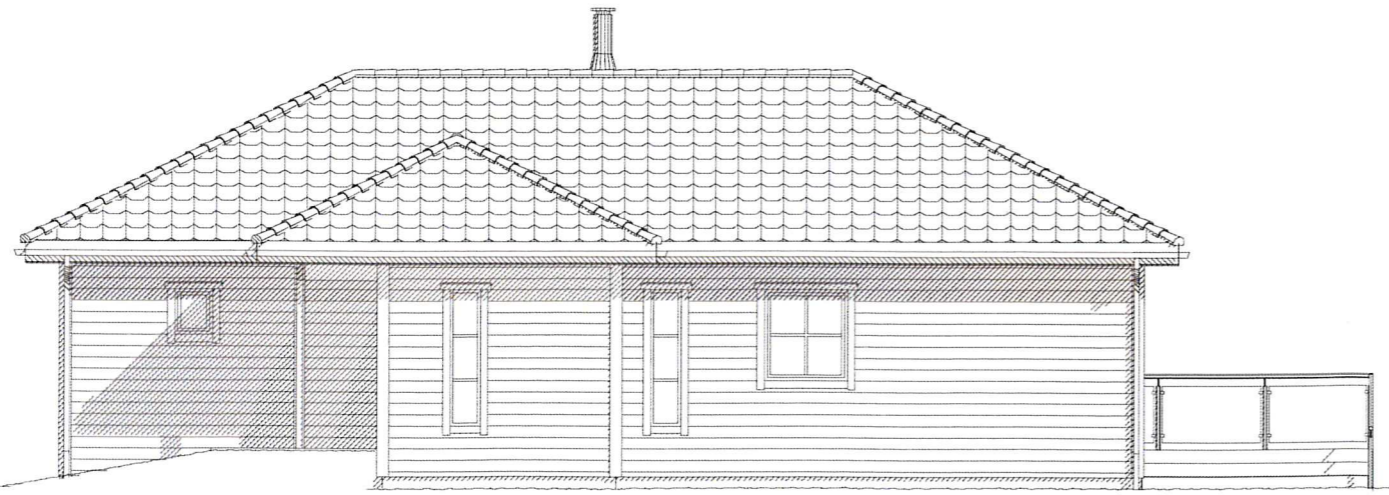

FASADE

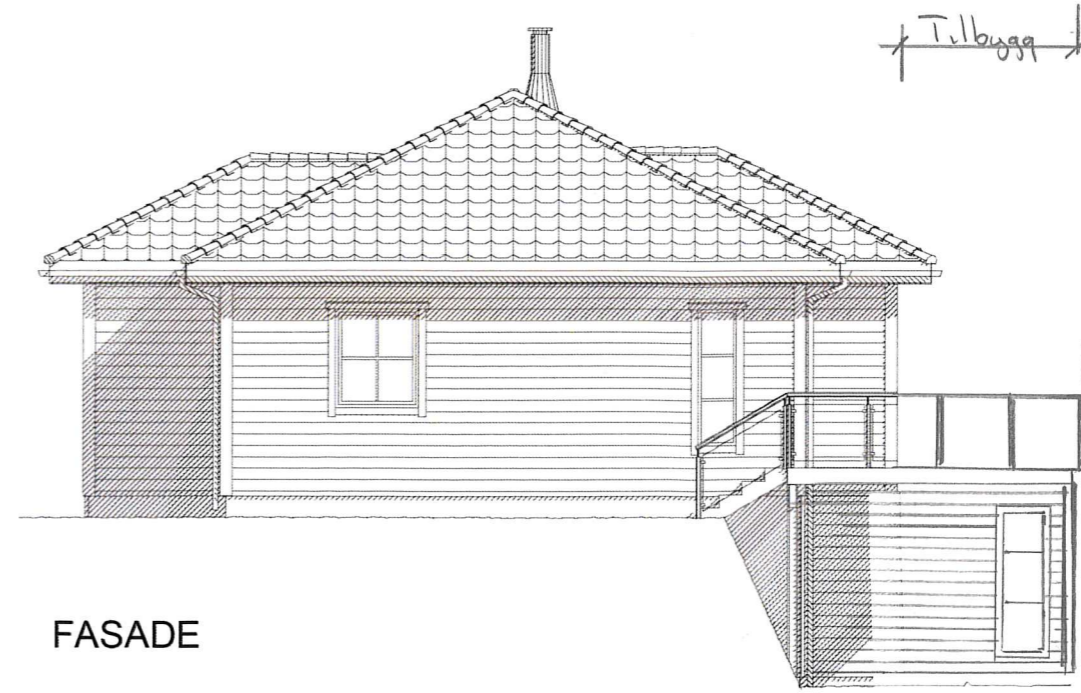

FASADE

Rev.nr.: B | Rev.: A | MAB : 15.06.2011 | Tegning : MAB | MAB : 24.05.2011 | Kontr.:
 Se mail datert 27.05.2011 | Revideringer se mail datert 18.05.2011



Hustype
 OPAL var


Tiltektshaver:
 Byggeplass :
 Kommune :

Målestokk : 1 : 100 | Dato: 27.9.18 | Arkivnr. : 15034
 Arkitekt : : DAK av : KAB


Tegning : FASADER

Nr. : A05+

Denne tegning tilhører Nordbohus AS. Etterfølging kfr. lov om ardsverk av 12.5.1961.

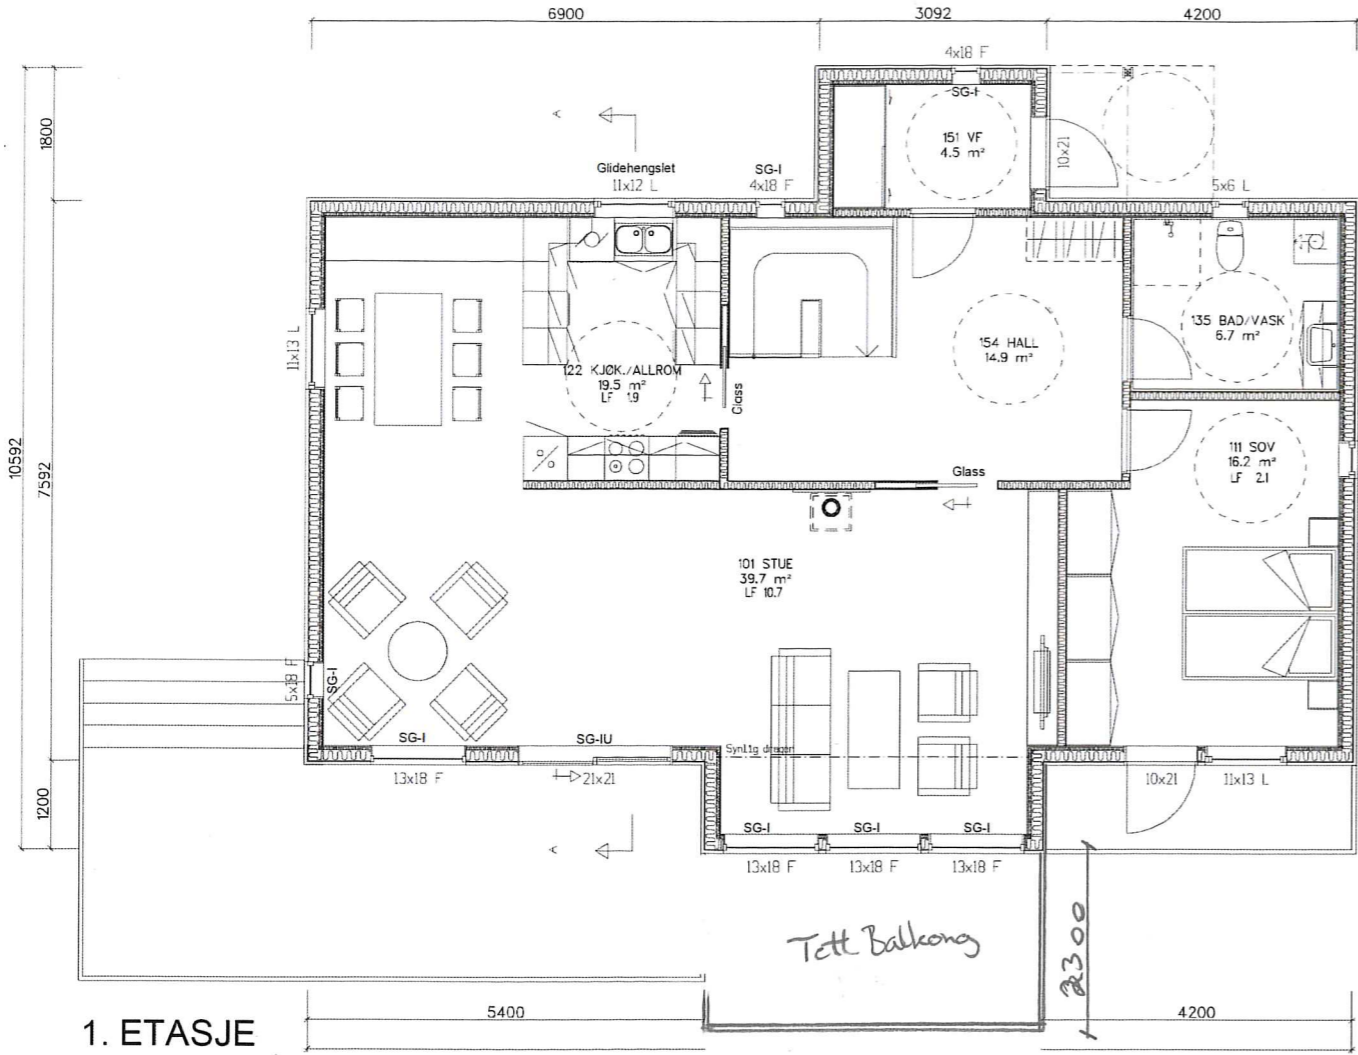


1. ETASJE

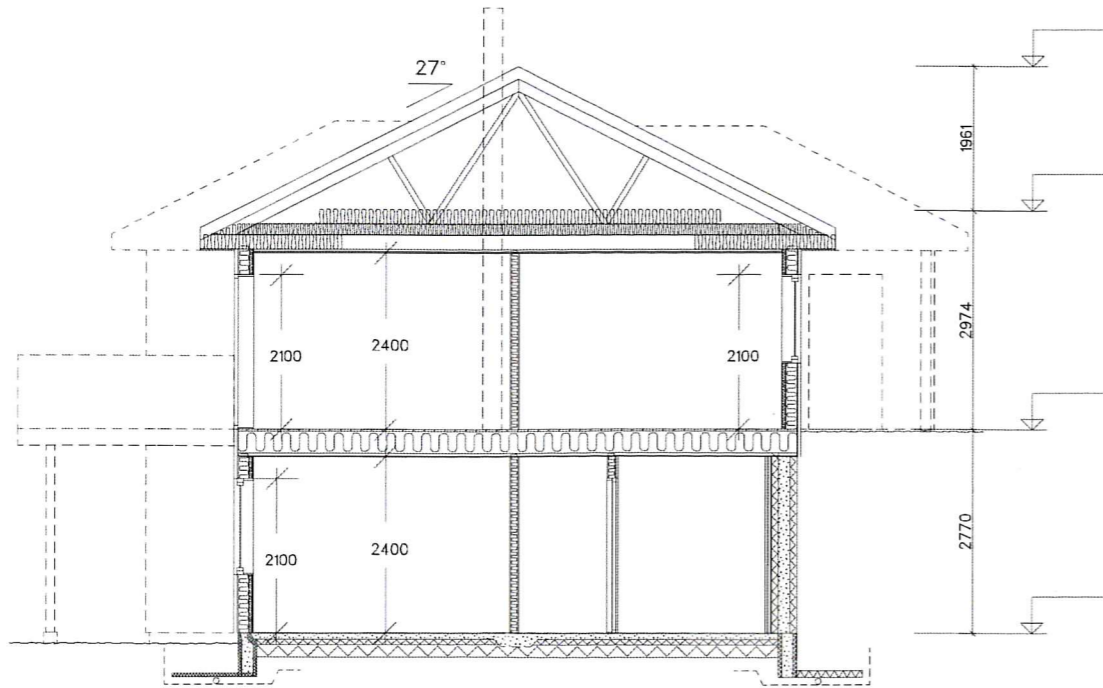

SNITT A-A

Målsetting på utside stenderverk/mur

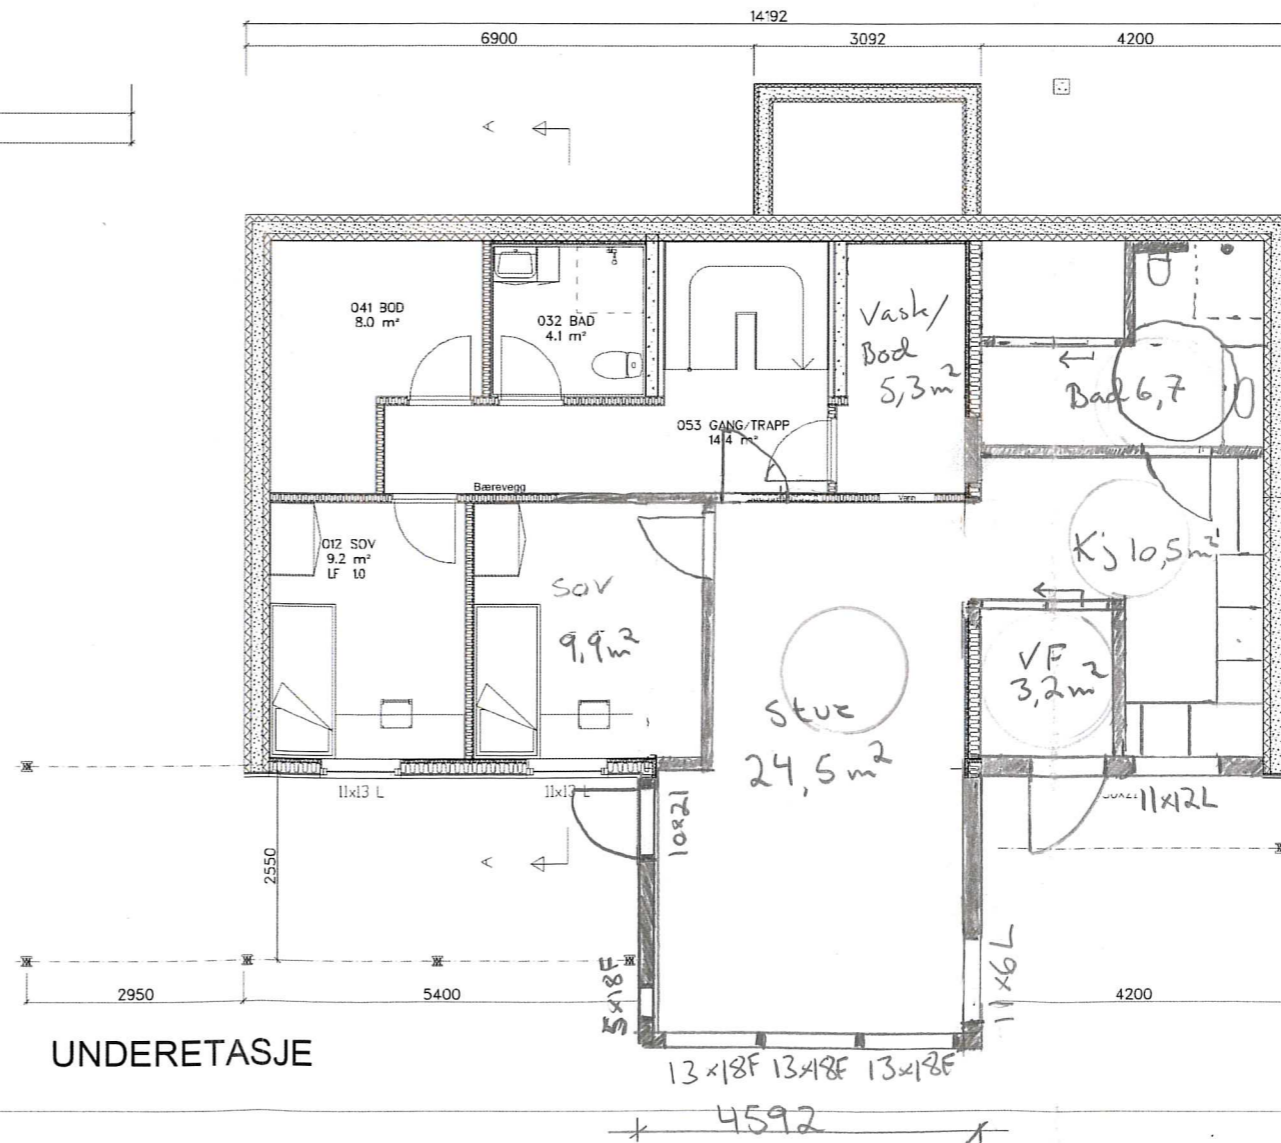

UNDERETASJE

| AREAL | BRA | P-Rom |
|-----------------------------|----------------------|-------|
| Bileilighet | | |
| Underetasje/Kjeller | 108 | |
| Hovedplan/1.etg. | 103,9 | |
| Loftplan/2.etg. | 0 | |
| Garasje/Utv. bod | 0 | |
| SUM Hovedleilighet | 211,9 | |
| Loft-bredde ved 1,9m høyde: | | |
| Bebygd areal, BYA : | 164,9 m ² | |
| Diverse : | | |

Herav overbygget areal 23,2 m²

MAB 15.06.2011
MAB 24.05.2011

Tiltakshaver:
Byggeplass:
Kommune:

Rev.nr. A Rev. Revideringer se mail datert 18.05.2011



Hustype

OPAL var

Tegning
PLAN, SNITT

Målestokk : 1 : 100
Arkivnr. : 15034
Arkitekt : NH
DAK av : KAB

Dato : 27.9.18
Efterligging kfr. lov om ändrverk av 12.5.1961.

Dato : 22.03.2011

Nr. A01+