


Sidsel og Elin sin utv kran - BK1

gnr 202/119 og 202/130

Utkobla - BK5

tidligere 202/107

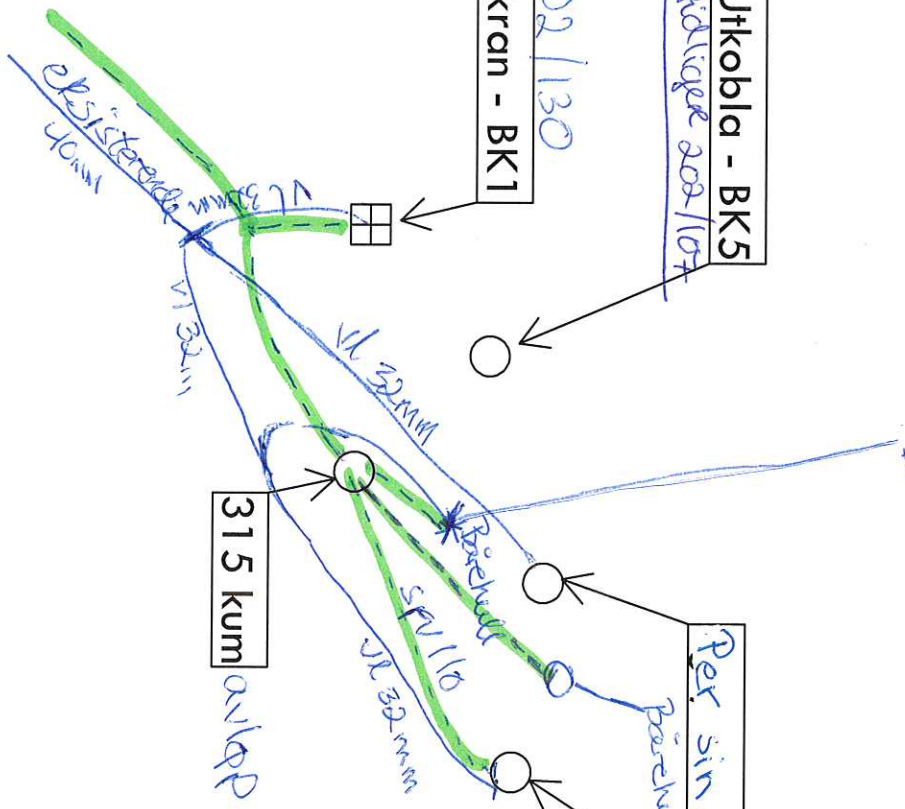

Bærehull vann og culløp gnr 202/86

Per sin utv. kran gnr 202/107

Egil fremtidig gnr 202/72

315 kum

202/72 }
202/86 } felles 315 kum.
202/107 }

Stendal VVS - IM dok VA Helleåsen Bustadområde

Dato	Konstr./tegnet	Godkjent	Målestokk
------	----------------	----------	-----------

Plantegning

Henvisning	Sesning	Endring for:	Erstatet av:
			901