

Deres ref
Arne Aasgård

Vår ref
Øystein Teigen

Bergen
19.06.2018


RAPPORT BOREHULL

Prosjekt: 8970 Hjelmås

Byggeplass Gnr./Bnr.: Frå 202/86 til 202/3

Beregning:

| Beskrivelse | N-kordinate | Ø-kordinate | Høyde |
|-------------|-------------|-------------|--------|
| Påhugg | 6722632,649 | 300645,974 | 67,661 |
| Utslag | 6722573,407 | 300602,263 | 52,168 |

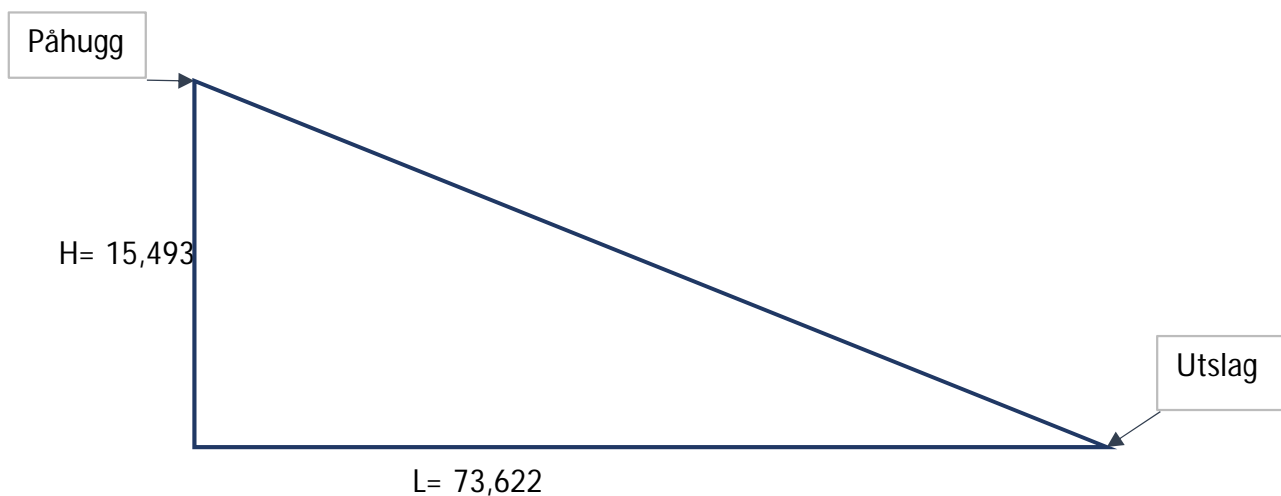

Stigning/fall= 0,210
Borelengde (Skrålengde) = 75,234m

Med vennlig hilsen
TerraTec AS

Øystein Teigen