


D-1

1:500 Situasjonsplan

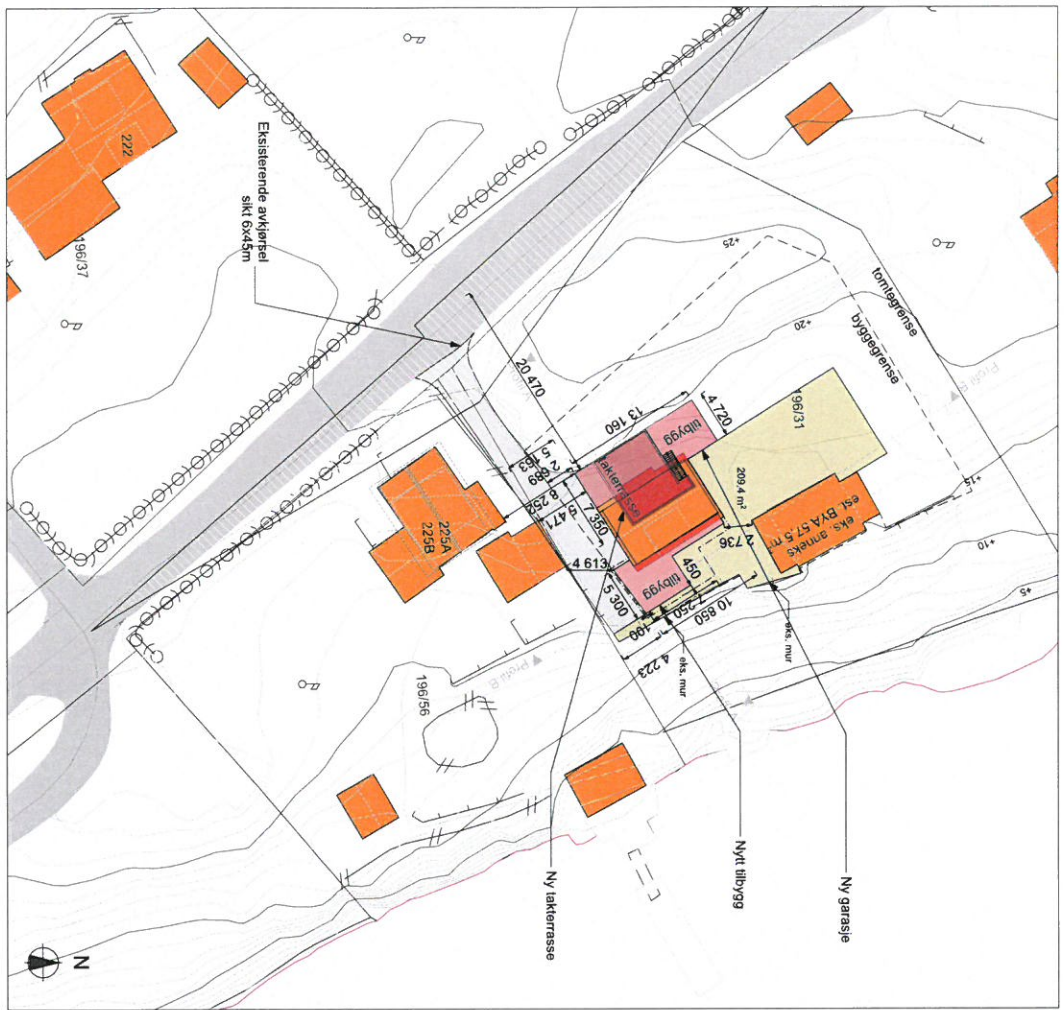

Tegning nr.	A
2016057A10-1	
Type tegning	
Situasjonsplan	

Rev	Nr	Beskrivelse	Dato	Sjikt
A		Justert tilbak til grenser	13.09.18	KCF

Tilbygget og planeringshøyde må tilpasses eksisterende bygg. Planeringshøyde ca. +17,5

Arkitekttegninger



ARKOCONSULT AS, Postboks 103, 5291 Valestrandssøssen
 Tel.: 56390003 - Fax.: 56191130 - Mob.: 93241511
 Mail: post@arkoconsult.no - Org.nr: 997 089 792 NVA

Tilskaffer
Sveinung Bjørsvik
 Sigr. WKMS
 Dato 09/02/2016


Prosjekt
Tilbygg, einestud Leiknes
 Kjøper P.K.T.
 Dato 24.09.2018

196/31
 Lindas
 Målestokk 1:500


Prosjekt nr. 67716057
 Tegningsnr. A10-1
 Type tegning: Situasjonsplan
 Format: A3


E1

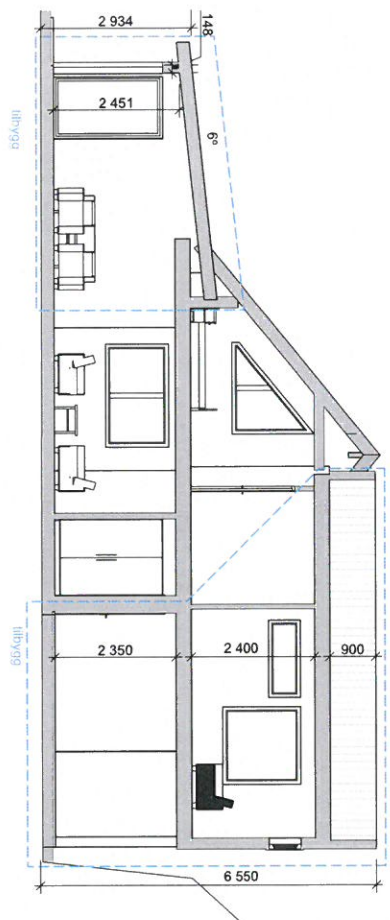

1:100 Snitt A

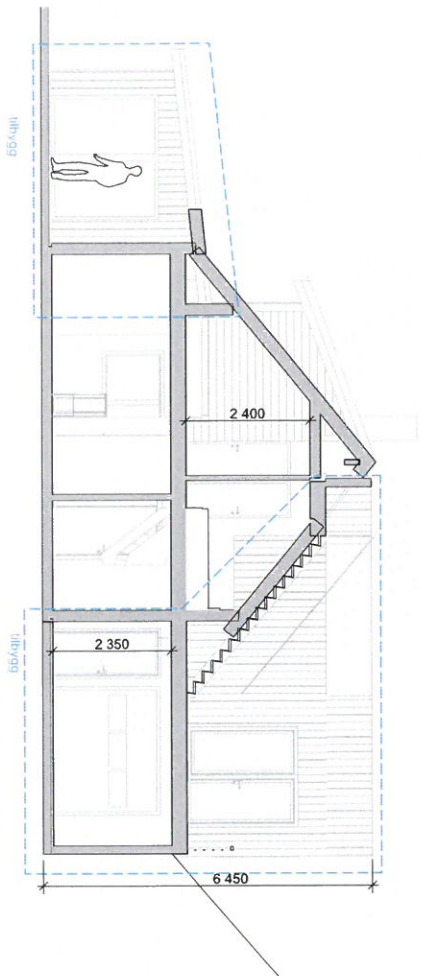

1:100 Snitt B

Teikning nr.	A
Type tegning	
Snitt A og B	

Rav	Nr.	Beskrivelse	Dato	Sign.
A		Juliett Thibak til grenser	13.09.18	KFJ

Tilbyggene og planeringshøyde må tilpasses eksisterende bygg. Planeringshøyde ca. +17,5

Fase
søknadstegninger



ARKOCONSULT AS, Postboks 103, 5291 Valestrandfossen
 Tlf.: 56390003 - Fax.: 56191130 - Mob.: 93241511
 Mail: post@arkoconsult.no - Org.nr. 997 089 782 MVA

Tilskottet
Sveinung Bjørsvik
 Sveinung Bjørsvik
 09/02/2016



Prosjekt
Tilbygg, einbustad Leknes
 196/31
 Lindås
 24.09.2018

Prosjekt nr.	67716057	Tegning nr.	A30-1	Format	A3
Type tegning	Snitt A og B				
Målestokk	1:100				

HERKJØLLE LØSNERI ER DENNE TEIENGEN ARKOCONSULT AS SIN EIGENDE BRUK
 UTEI VÅR SKRIFTLIGE SAMTYKKE. ØVERTREGES SE AV DETTE KAN PÅRE TL. SKRIFTL.
 ØSST TEIENGEN KAN PRINTE I TEL. SKALA. VIKET I VAL. DIREKTE PÅ TEIENGEN. BRUK KUN
 OPPTRETE MÅL.

E-2

Tegning nr. 2016057/A30-2	Revisjon nr. A
Type tegning Profil A og B	

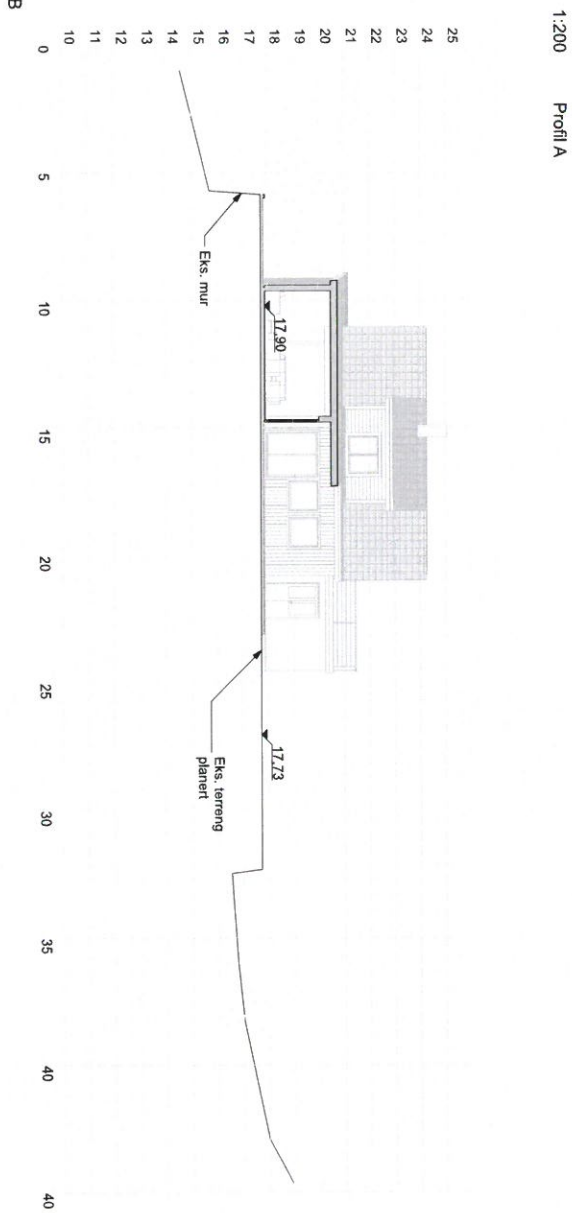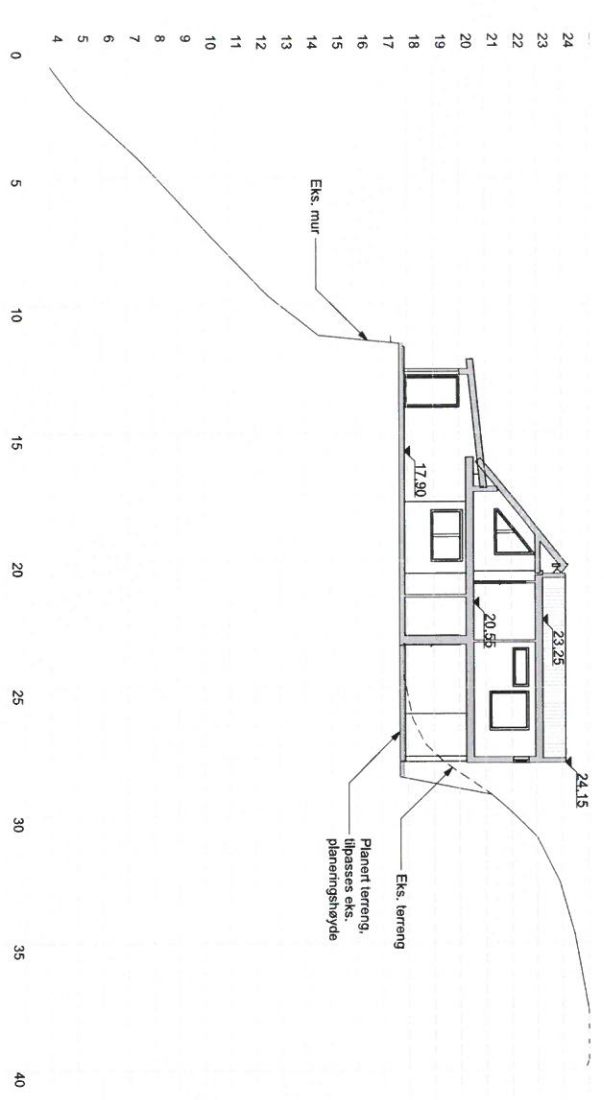

Rev	Nr	Beskrivelse	Dato	Sign
A		Juliet tilbak til grenser	13.09.18	KFL

Tilbyggene og planeringshøyde må tilpasses eksisterende bygg. Planeringshøyde ca. +17,5

Fase
søknadstegninger



ARKOCONSULT AS, Postboks 103, 5291 Valesstrandskrossen
 Tel.: 56390003 - Fax.: 56191130 - Mob.: 93241511
 Mail: post@arkoconsult.no - Org.nr: 997 089 782 MVA

Tilskottene
Sveinung Bjørsvik
 Sigr. WKKMS
 Dato 09/02/2016


Prosjekt
Tilbygg, einbustad Leknes
 Kontroll PKT
 Dato 24.09.2018

196/31
 Lindås
 Målestokk 1:200


Prosjekt nr.: 67716057
 Tegningsnr.: A30-2
 Type tegning: Profil A og B
 Format: A3

LEGGED TIL LØSSEVEI ER DENNE TEIINGEN ARKOCONSULT AS SIN EIGNING. OSNE TEIINGEN KAN IKKE BLI BRUKT, OFFENTLIGGJORT ELLER OSN ANDRE TIL TRUDDIENNART UTEN VÅR SKEITLIGE SAMTYKKE. OVERTREDEDE SE AV DETTE KAN FØRE TIL SÆRSKIL, OSN TEIINGEN KAN PRINTES I FELT SKALA IKKE I AML DIREKTE PÅ TEIING BRUK KUN OFFISIELLE MAIL.

E-3

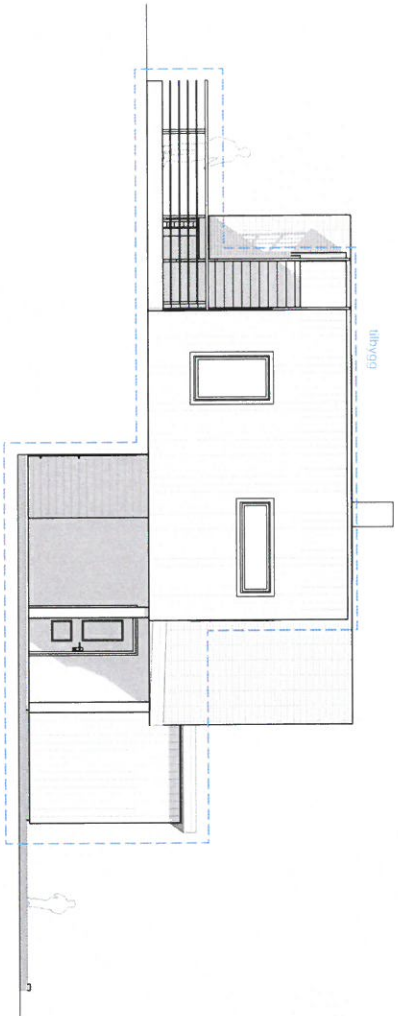

1:100 Fasade Sørvest

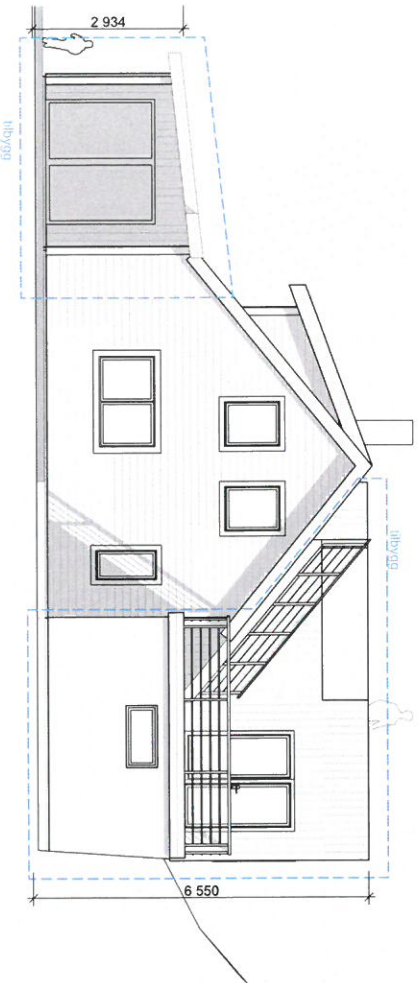

1:100 Fasade Nordvest

Tegning nr. 2016057A40-1	Revisjon nr. A
Type tegning Fasade Nord og Vest	

Nr.	Navn	Dato	Kategori
1	Jostein Tjøllak til grensevar	13.09.18	K2.1
2	Sassanvase		

Tilbyggene og planeringstøyde må tilpasses eksisterende bygg. Planeringstøyde ca. +17,5

Fase
søknadstegninger



ARKOCONSULT AS, Postboks 103, 5291 Valestrandstossen
 Tel.: 56390003 - Fax.: 56191130 - Mob.: 93241511
 Mail: post@arkoconsult.no - Org.nr. 997 089 782 MVA

Tilbehøver
Sveinung Bjørsvik

Prosjekt
Tilbygg, einestud Løknes

196/31
 Lindås


Prosjekt nr.: **67716057** Tegning nr.: **A40-1**
 Type tegning: **Fasade Nord og Vest**

Format **A3**

INNEHOLD TIL LØSNING ER DENNE TEIENINGEN ARKOCONSULT AS SIN EGENDELIGE EGENE TEIENINGEN KAN KØPE I LØSNING, OPHENTLIGGJORT ELLER GÅS VIDERE TIL TREDJEPART UTEN VÅR SKRIFTLIGE SAMTYKKE. OVERTREDER SE AV DETTE KAN FØRE TIL SAGSMÅL. OGSÅ TEIENINGEN KAN PRINTES I HELL SVALA KØPE I VÅR DIREKTE PÅ TEIENING BRUK KUN OPPGITTE MÅL.

E-4


Tegningnr. 2016057A40-2	Revisjon nr. A
Type tegning Fasade Sør og Øst	

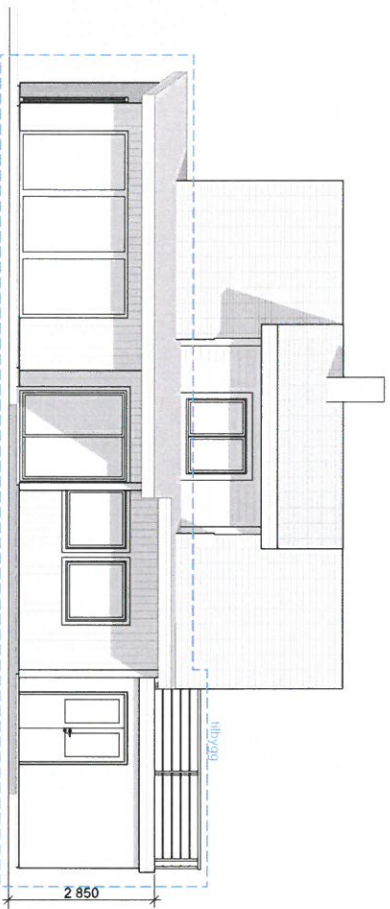

1:100 Fasade Nordøst

Rav	Nr	Beskrivelse	Dato	Sign
A		Julett tillegg til grenseav	13.09.18	KFJ

Tilbyggene og planmengshøyde må tilpasses eksisterende bygg. Planmengshøyde ca. +17,5

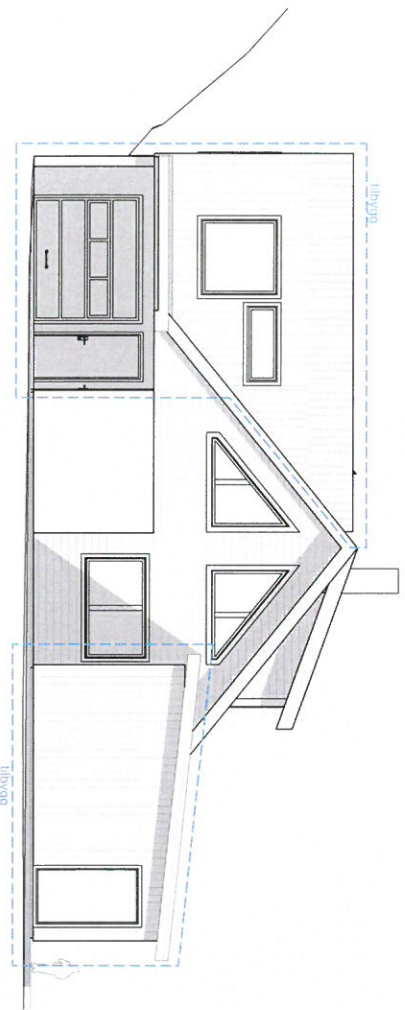

1:100 Fasade Sørøst

Fase
søknadstegninger



ARKOCONSULT AS, Postboks 103, 5291 Valesstrandstasjonen
 Tel.: 56390003 - Fax.: 56191130 - Mob.: 33241511
 Mail: post@arkoconsult.no - Org.nr. 987 089 782 MVA

Tilskottshaver
Sveinung Bjørsvik
 Sigr. WKKMS
 Dato 09/02/2016

Prosjekt
Tilbygg, elnebustad Løknes
 196/31
 Lindås
 Konsult
 PKT
 Dato 24.09.2018

Prosjekt nr. 67716057	Tegning nr. A40-2	Fornal A3
Type tegning Fasade Sør og Øst		
Målestokk 1:100		

