


INGENIØR P. A. BAKKEJORD  
171077  
188/323  
188/15  
Hordaland Vegvesen  
Bergen

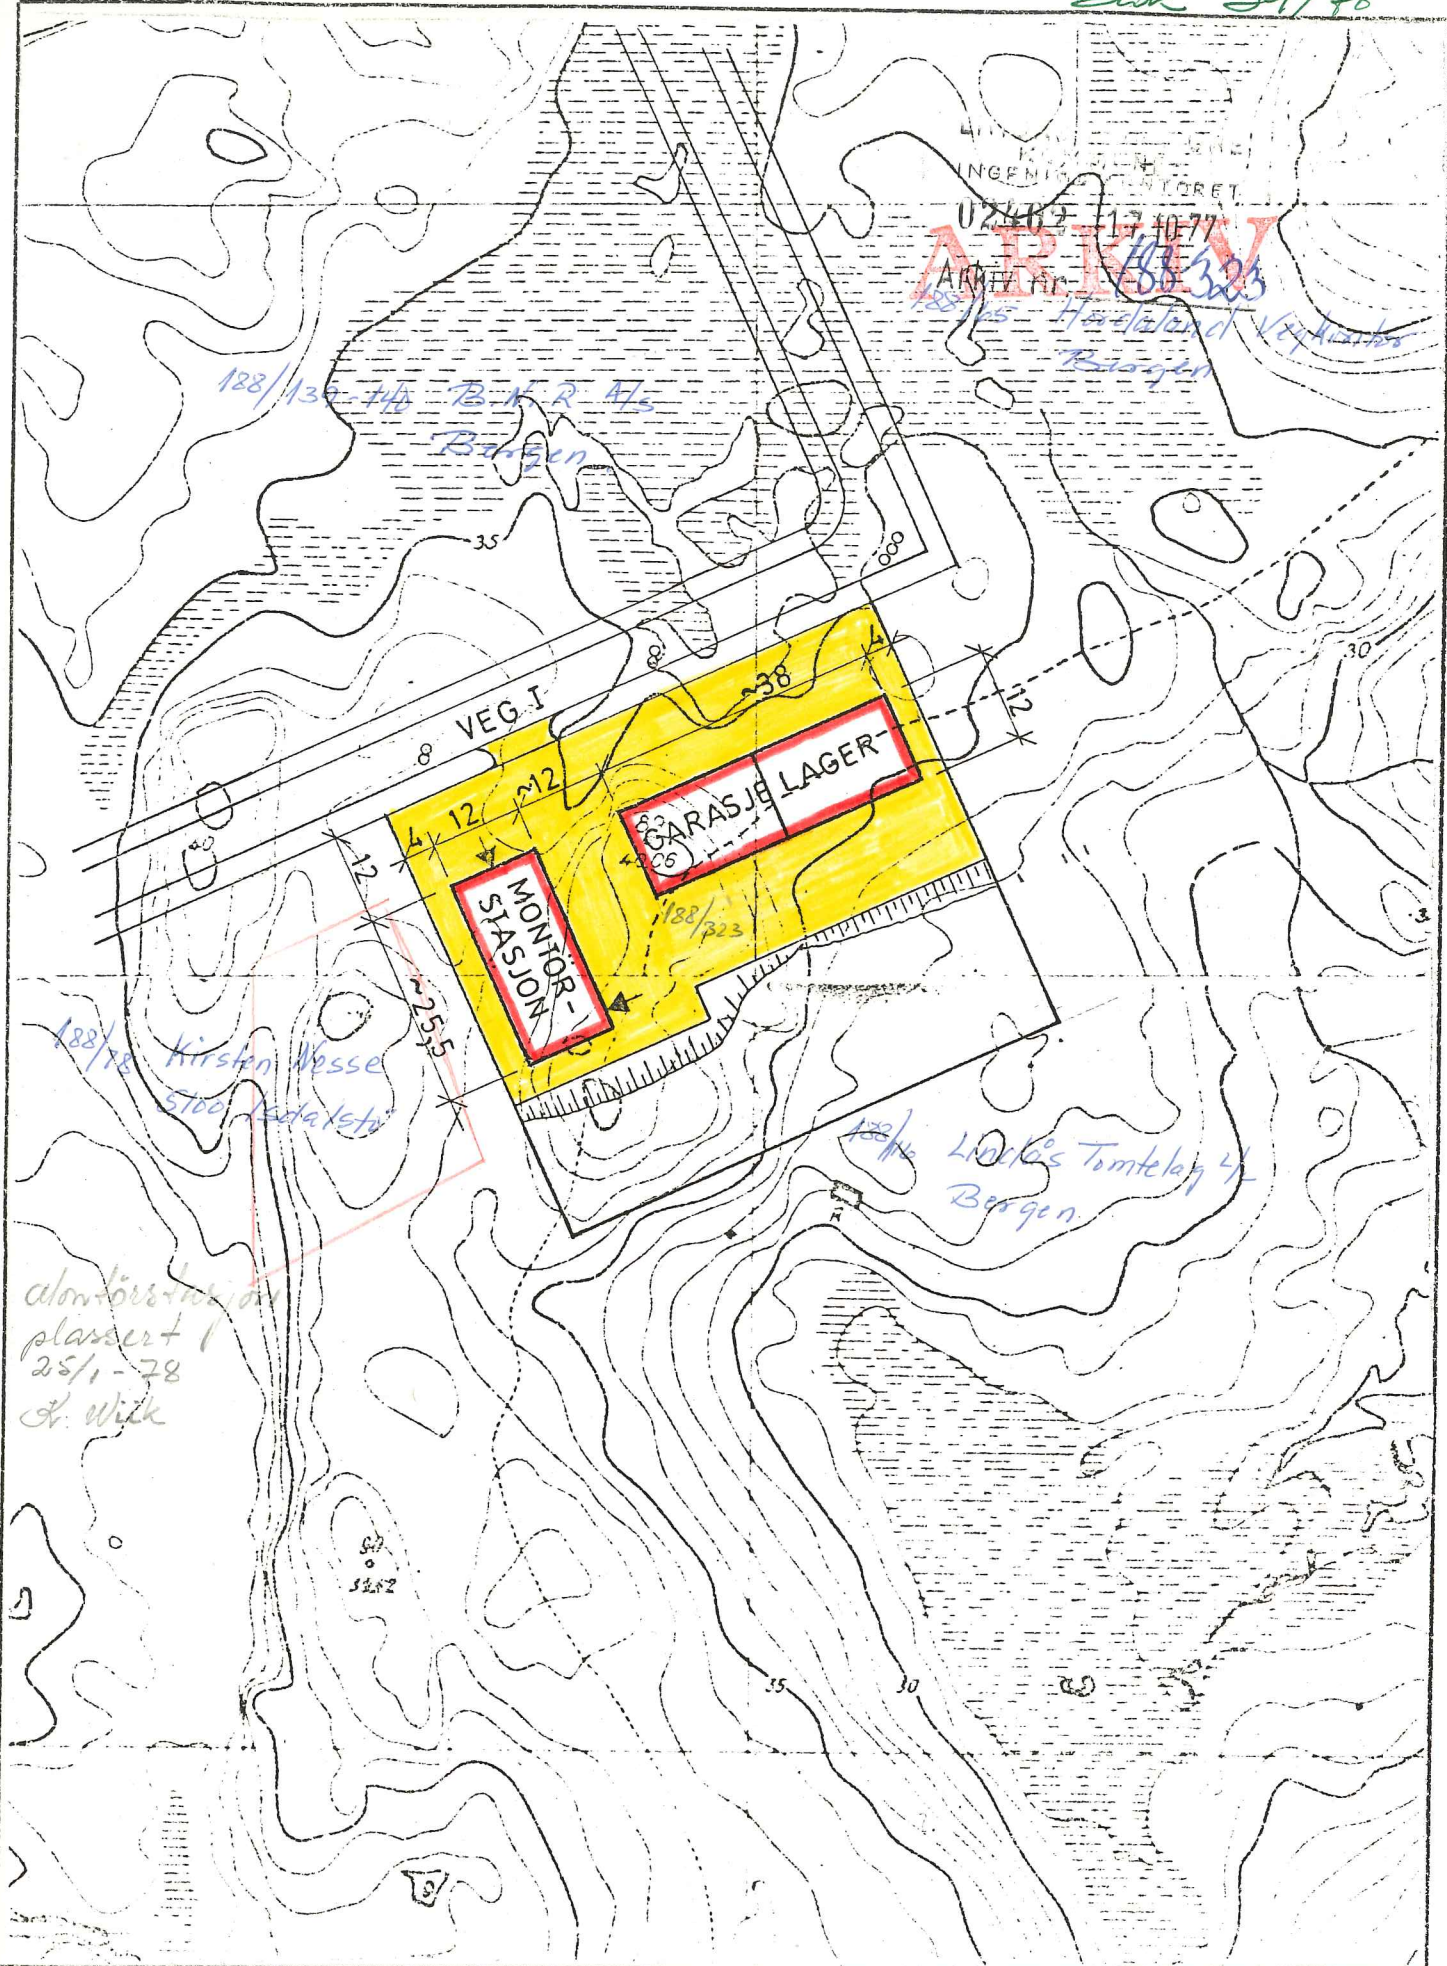

Montørstasjon  
plassert 1  
25/1-78  
H. Wick

INGENIØR P. A. BAKKEJORD M. R. I. F.	BYGGHERRE TELEVERKET VEST DISTRIKT	Målestokk: 20.9.77.
	ANLEGG MONTØRSTASJON LINDÅS	1:1000
Stabekk	Tlf. 12 17 22	SITUASJONSPLAN
		1994 - 1