




Vedlegg 2

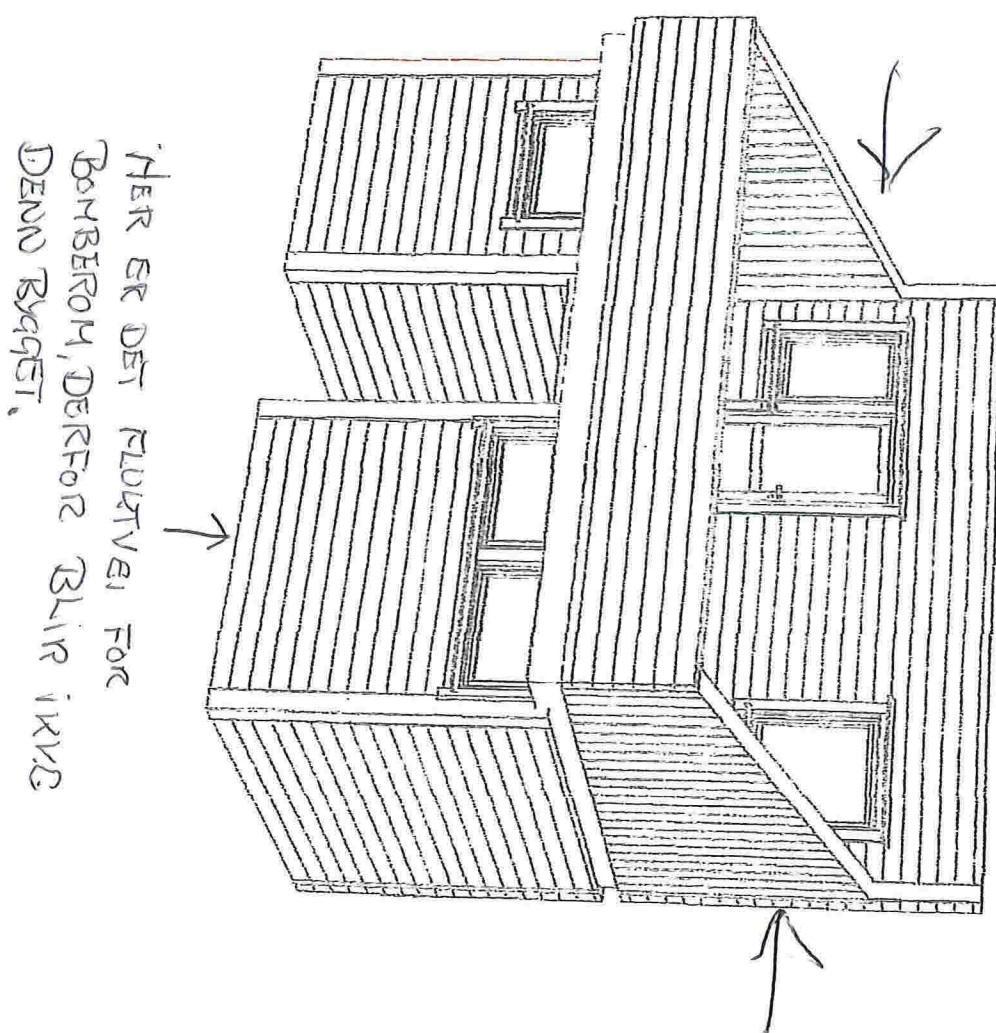

Verlegg 2 B

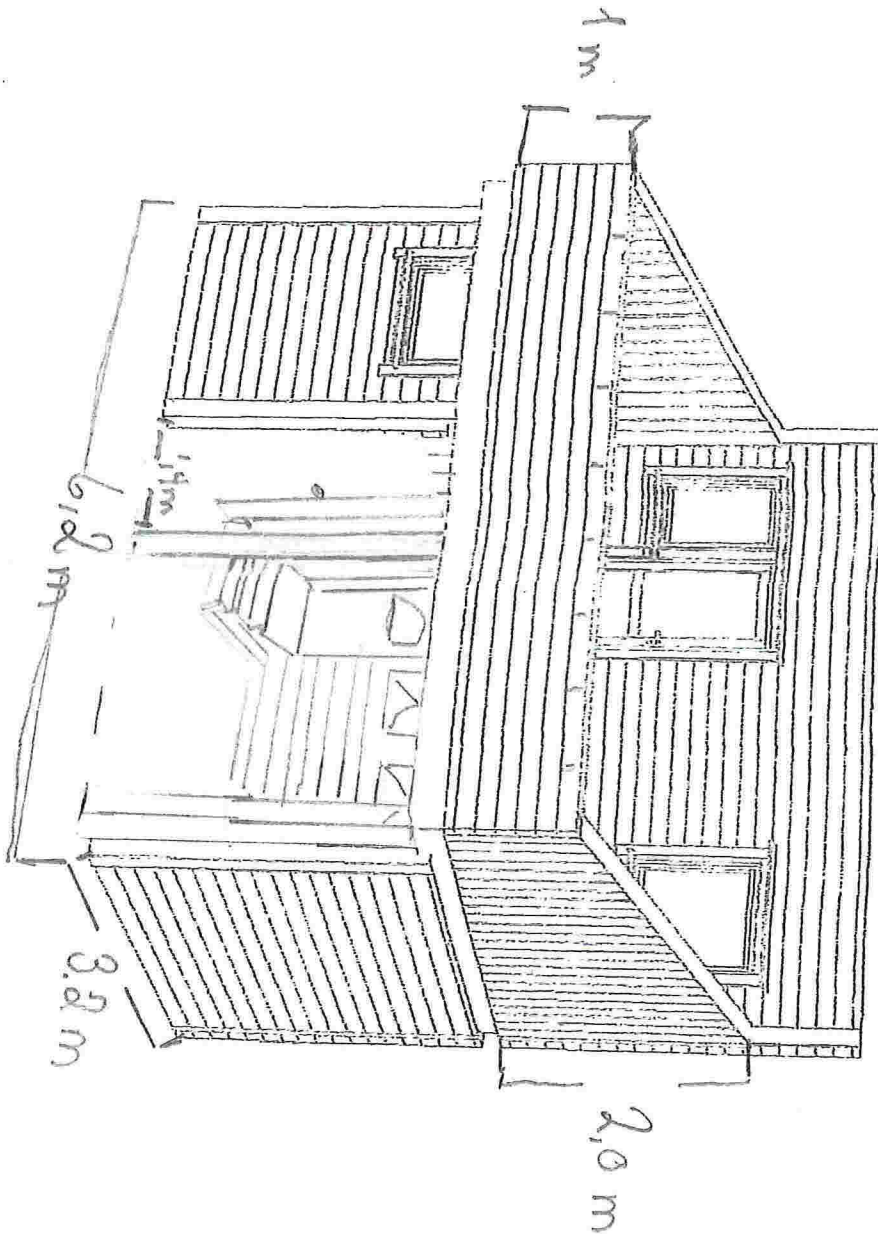

Vedlegg 3

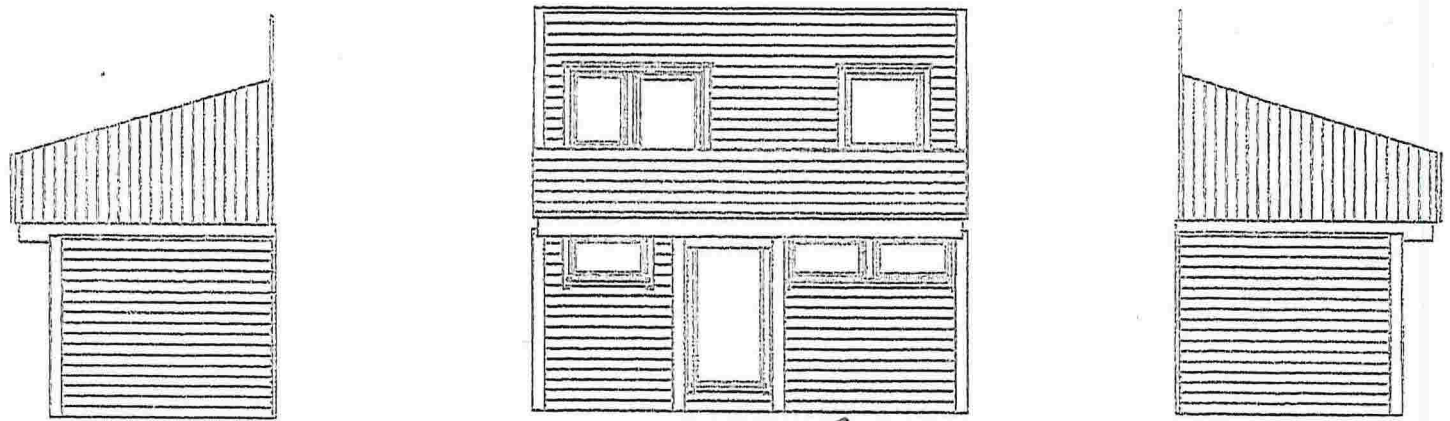

Detle utbygget
blir ikke bygget
da det er dekket utgang fra bomberommet

Boder med takterrasse

DATA DESIGN SYSTEM



DDS-CAD

© Tegnningen er beskyttet i henhold til lov om opphavsrett.

Tiltskriver: _____
Byggesjess: Knatten BRL
Kommune: Lindås
Gnr: _____ Bnr: _____ Mål: 1 : 100
Fasjer: _____

Dato: 27.01.2017
Team: Hagewick Bygg AS
Prosjekt nr.: 41
Team nr.: 502

kna