


fasade sett fra nord

Tiltakshavar:
Harald Rebnor Valle
Lindåsvegen 1697, 5956 Hundvin

Byggeplass:
Konglevoll, G.nr. 54 Br.nr. 2

1:100

E4

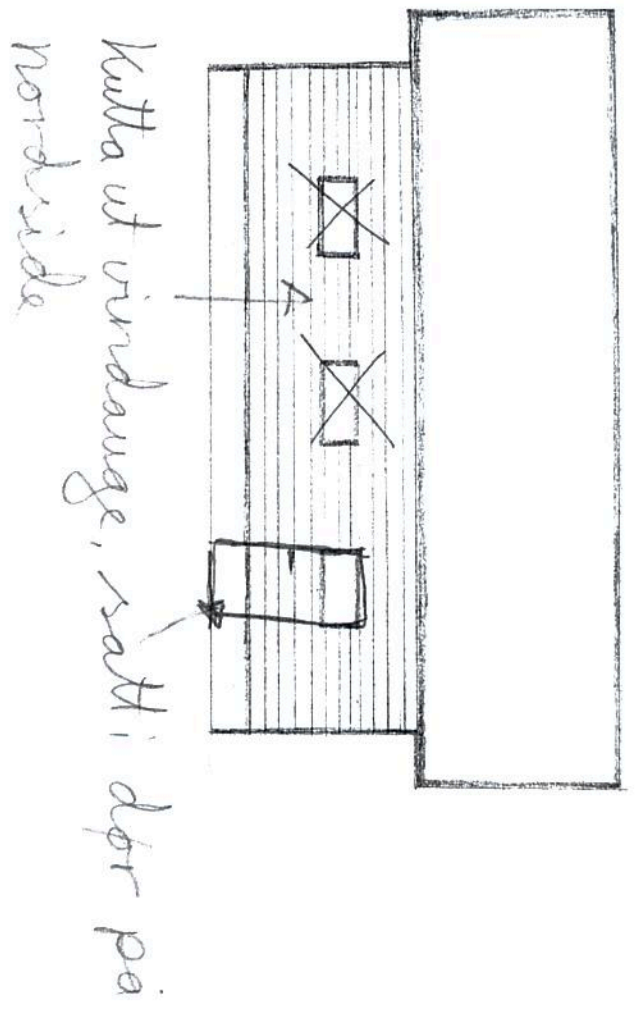


Fasade, sett fra øst

Tiltakshavar:
Harald Rebnor Valle
Lindåsvegen 1697, 5956 Hundvin

Byggeplass:
Konglevoll, G.nr. 54 Br.nr. 2


Satt inn dør på baksida for å
lage ting på loft

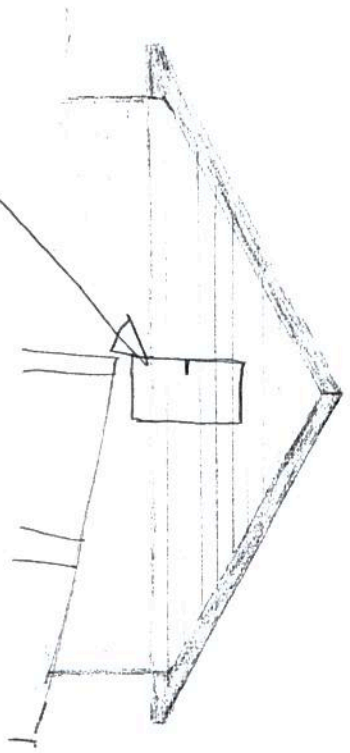

1:100

E3

fasade sett fra sør

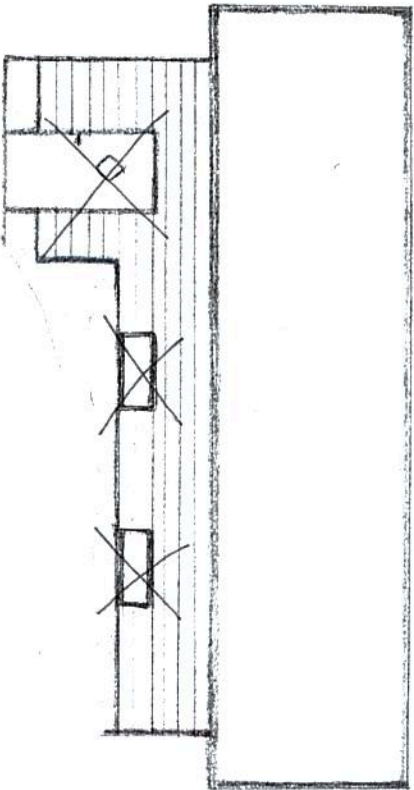

Vindauge og dør kuttet ut da terrang
blei for høyt.

Tiltakshavar:
Harald Rebnor Valle
Lindåsvegen 1697, 5956 Hundvin

Byggeplass:
Konglevoll, G.nr. 54 Br.nr. 2

1:100

E2