



LINDÅS KOMMUNE

Geodata-avdelinga

Synnøve Skjønhaug
Lerkerinden 115
5099 BERGEN

LINDÅS KOMMUNE	
Klassering:	
24 OKT 2018	
Ark. saksnr. 18/2278	Løpsnr.
Saksb. Einar R.	Tilgangskode

Referanser:

Dykkar:

Vår: 18/2278 - 18/31617

Saksbehandlar:

Einar Rydland

EIR@lindas.kommune.no

Dato:

17.10.2018

Utending av protokoll for signering Gbnr 134/63

Vedlagt følger protokoll for signering samt oppdatert kart over din eigedom Gnr 134 bnr 63 etter gjennomført retting i matrikkelen slik partane var samde om.

Signert protokoll må returnerast så snart det let seg gjera til Lindås Kommune Geodata avd v/ Einar Rydland Felles Postmottak 5914 Isdalstø i vedlagt frankert kovolutt.

Etter at begge partar har signert protokollen vil dei få tilsendt nye dokument på sine respektive eigedomar.

Med helsing

Tommy Veland
avdelingsleiar


Einar Rydland
avdelingsingeniør

Lindås kommune Dette dokumentet er elektronisk godkjent og har difor ingen signatur.

Vedlegg:

Gnr 134 bnr 63 Oppdatert kart etter retting

Gnr 134 bnr 63 Protokoll for signering og retur

Mottakarar:

Synnøve Skjønhaug

Lerkerinden 115 5009

BERGEN

Post

postmottak@lindas.kommune.no
Dokumentsenteret
Kvernhusmyrane 20, 5914 Isdalstø

Kontakt

www.lindas.kommune.no
Telefon +47 56 37 50 00
Telefaks +47 56 37 50 01

Konto 3201.05.89311
Org.nr. 935 084 733

DER DRUMAR BLIR RØYNDOM



PROTOKOLL FOR OPPMÅLINGSFORRETNING

ETTER LOV OM EIENDOMSREGISTRERING (MATRIKKELLOVEN)

ArkivsakID 2018/2278

Matrikkelmyndighet			
Kommune	Lindås	Kommunenumr	1263
Adresse	Felles Postmottak, Kvernhusmyrane	Postnr	5914
		Poststed	ISDALSTØ


Eiendom				
Eiendommens adresse	Gangstøvegen 130 5911 ALVERSUND	Gnr.	Bnr.	Festlenr.
		134	63	0
				Seksj. nr.
				0
Registrert eier (grunneier)	Skjønhaug Synnøve			
Registrert fester				

Oppmålingsforetning			
Forretningen avholdt	Dato	Sted	
		På 134/63	
Tiltakstype ML § 33	<i>Retting i matrikkel.</i>		Iverks. dato (søknad B/C)
			02.08.2018
Rekvirent	Synnevø Skjønshaug		Rekv. dato
			02.08.2018

Habilitet	
Landmålerens navn	Einar Rydland
	Tlf. nr.
<input type="checkbox"/>	Landmåleren orienterte partene om det forelå forhold av personlig eller økonomisk art som kunne tilsa inhabilitet
Har partene merknader/innsigelser til gjennomføring av forretningen? <input type="checkbox"/> Nei <input type="checkbox"/> Ja (jf. vedlegg)	

Varsling om oppmøte	
<input type="checkbox"/>	Varslet om oppmålingsforetning inneholder en liste over personer som er varslet, deres partstilling (rolle), varslingsdato og varslingsmåte. Under foretningen ble alle oppfordret til å bekrefte sitt fremmøte ved underskrift på listen og fremvisning av legitimasjon (jf. vedlegg)
Ev. merknader til varsling	

Saksdokumenter - bakgrunn for forretningen		
<input type="checkbox"/>	Rekvisisjon av oppmålingsforetning og søknad om tillatelse etter PBL	Vedlegg nr. (ev. fra - til)
<input type="checkbox"/>	Varsel om oppmålingsforetning	
<input checked="" type="checkbox"/>	Vedtak	
<input type="checkbox"/>	Konsesjonsdokumenter	
<input type="checkbox"/>	Servitutter	
<input type="checkbox"/>	Avtaler	
<input type="checkbox"/>		
<input type="checkbox"/>		

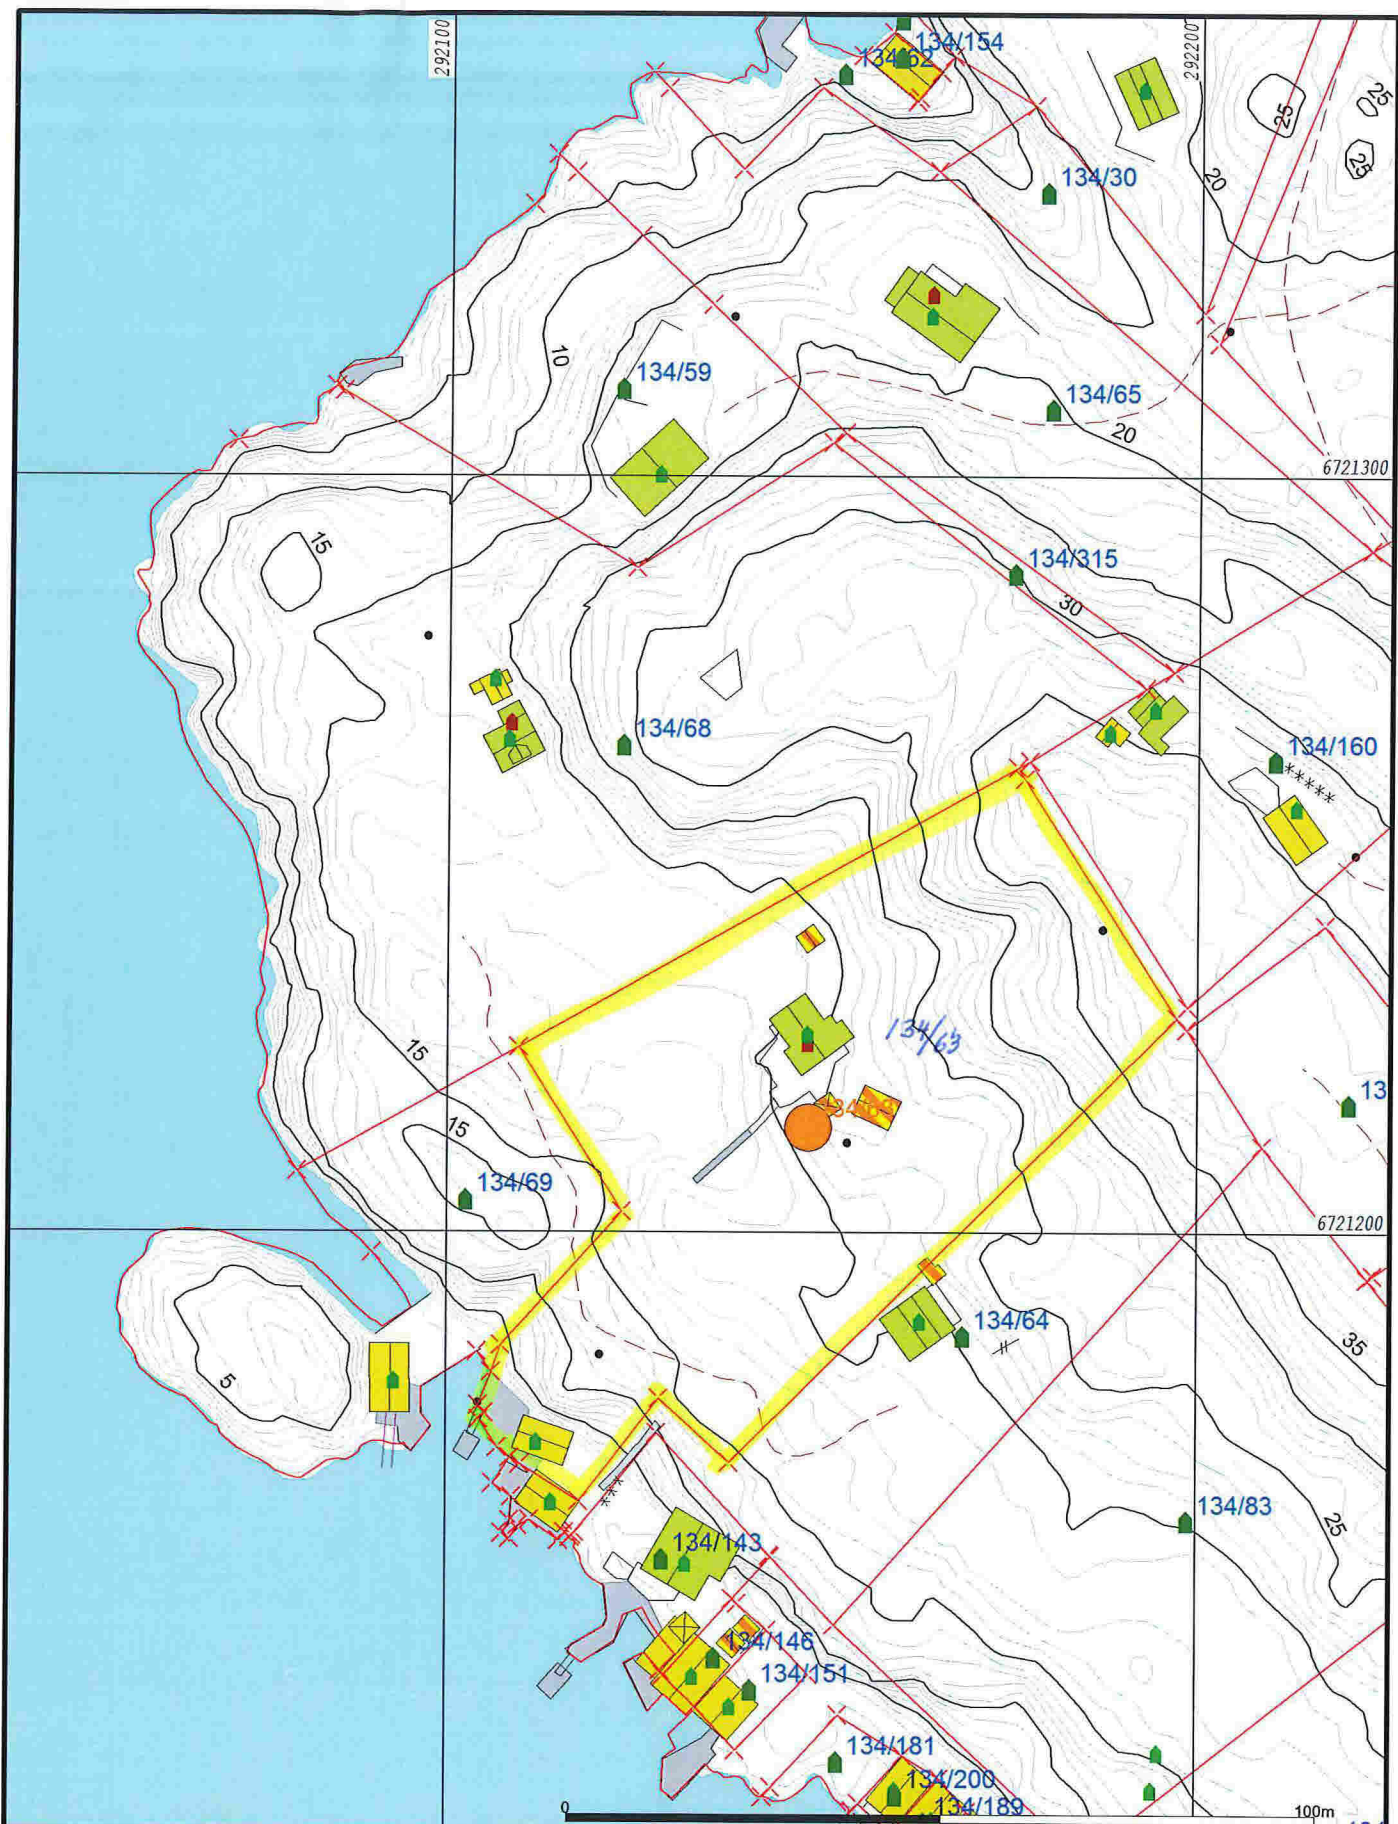

- Målte Grenser
- Registrerte Grenser
- ⋈ Udefinert grenser
- ⋈ Terengmålte grense
- ⋈ Konstruert grensepunkt
- Bolig
- Bustad m/leilighet
- Våningshus
- Storre bustader
- Hytte/feriehus
- Garasje/tuhus
- Industri/lager
- Andre bygg

Beliggenhet og høyder må oppfattes som orienterende.



Lindås kommune
Geodata avdeling


Oppdatert kart etter retting i Matrikkel

Gnr 134 bnr 63

Dato: 2018.10.17
Sign: liei



Målestokk
1:1000

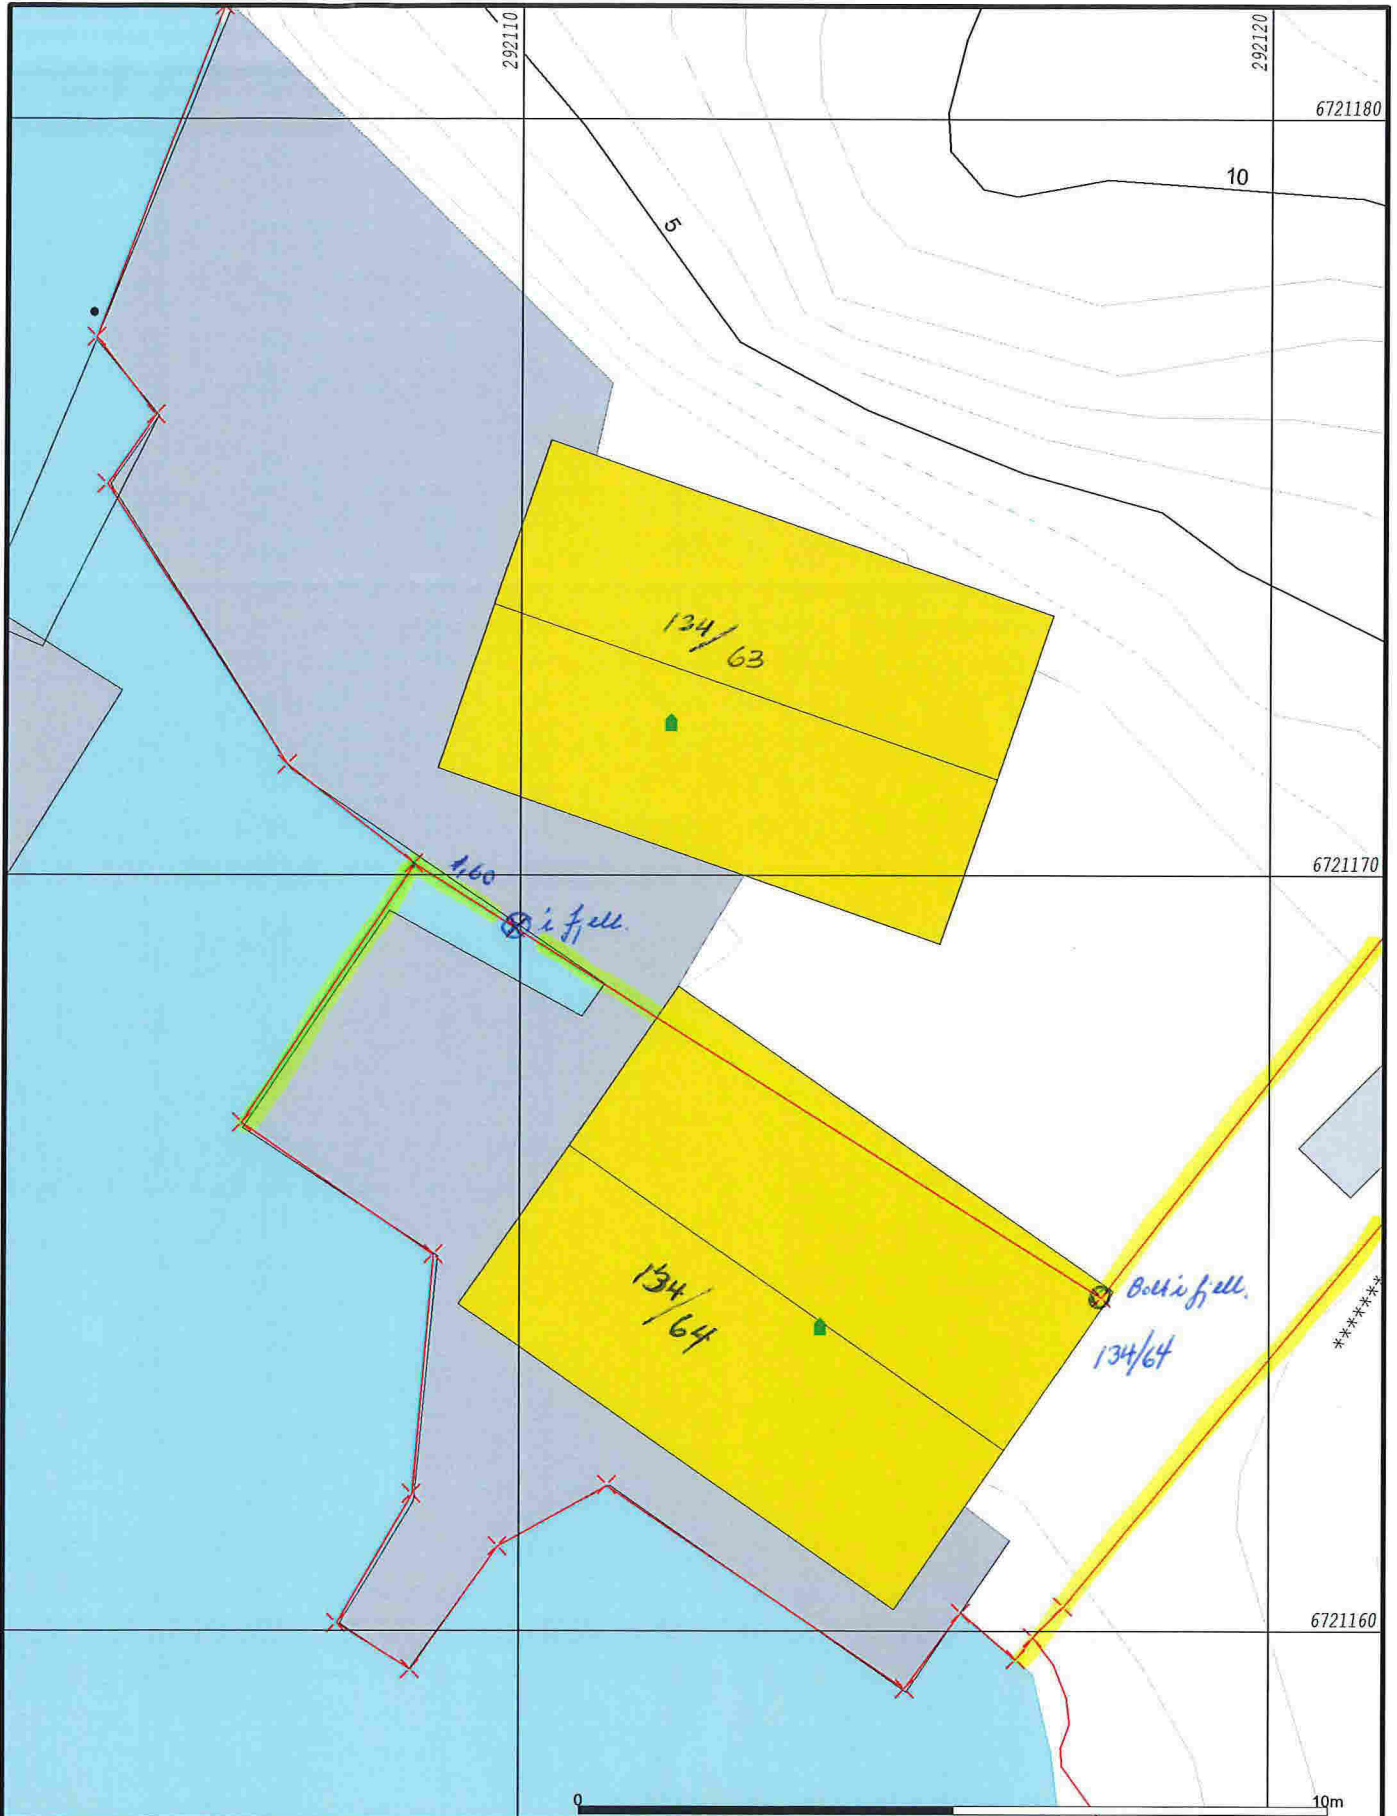

- Målte Grenser
- Registrerte Grenser
- Udefinert grenser
- ⊕ Terrengmålte grense
- ⊕ Konstruert grensepunkt
- Bolig
- Bustad m/leilighet
- Våningshus
- Storre bustader
- Hytte/feriehus
- Garasje/uthus
- Industri/lager
- Andre bygg

Beliggenhet og høyder må oppfattes som orienterende.



Lindås kommune
Geodata avdeling

Oppdatert kart etter retting i Matrikkel.

E. Rysvaag

Lindås kommune

Dato: 2018.10.17

Sign: liei

Gnr 134 bnr 63



Målestokk
1:100