


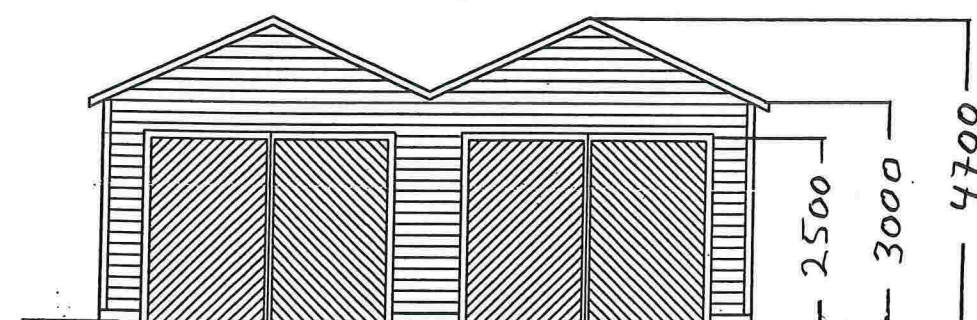


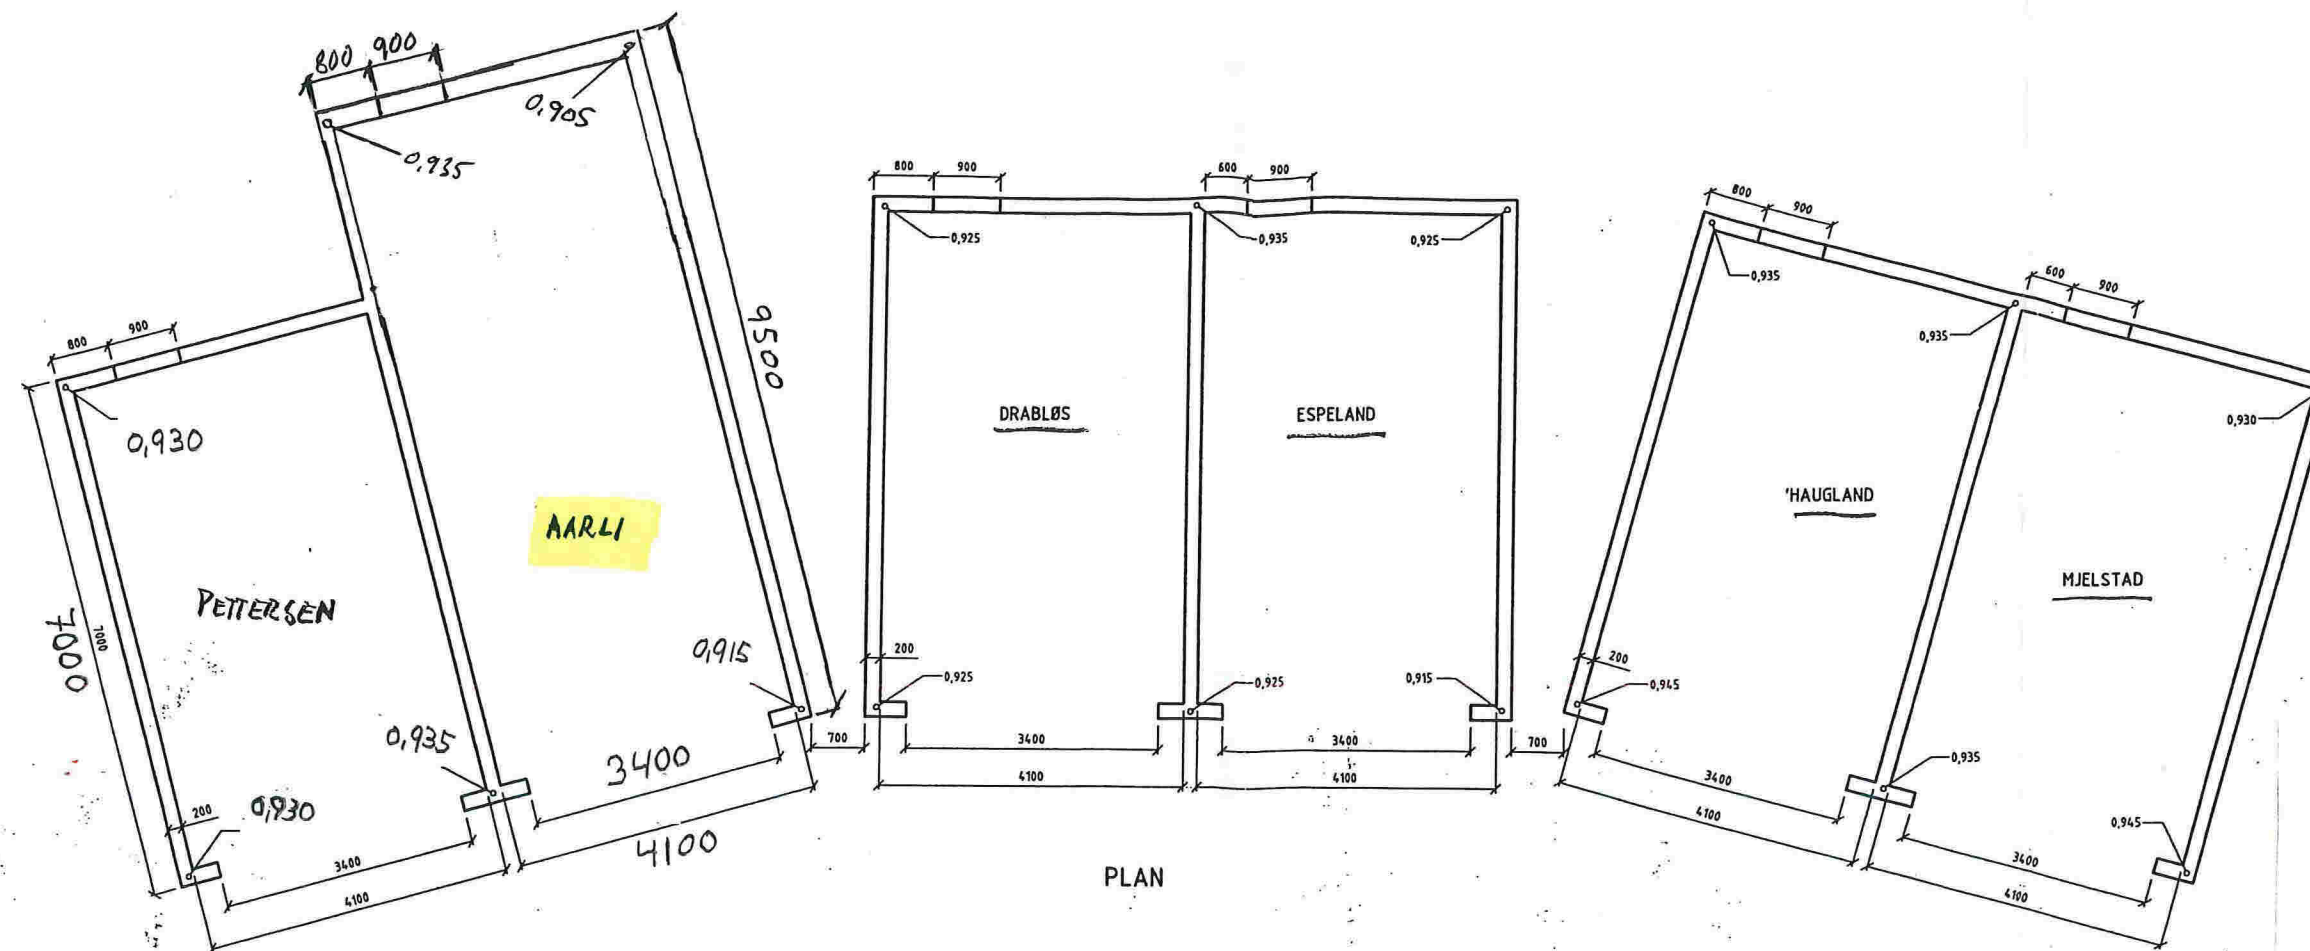


FASADE NORD

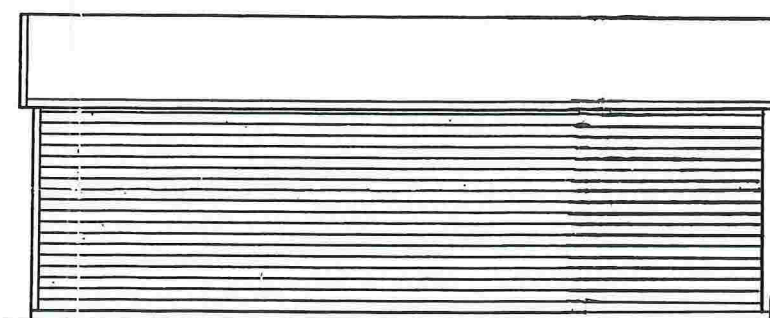

FASADE VEST

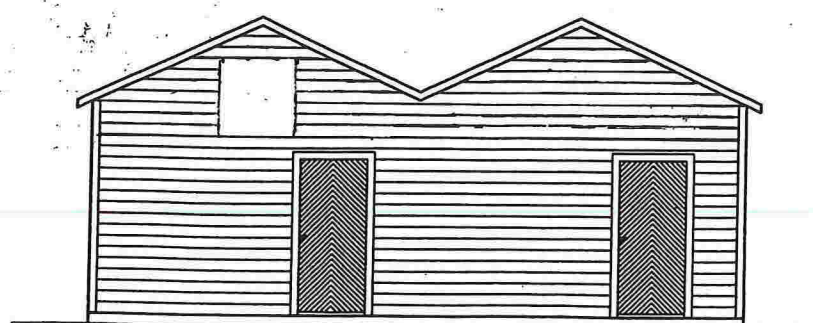

FASADE SØR

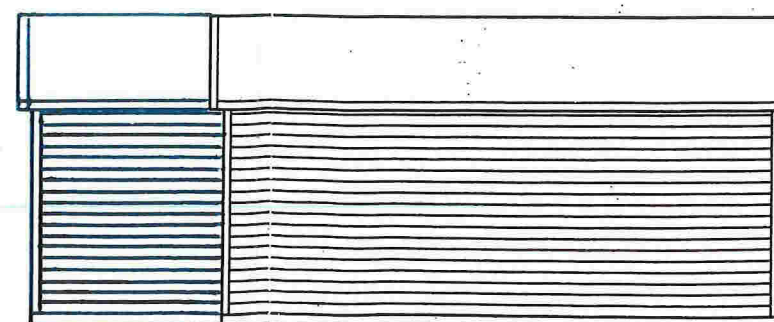

FASDE ØST

NAUST RISØY
 PETTER AARLI
 G.nr. 81 B.nr. 49
 Målestokk 1:100