



Sjøkanten Eiendomsutvikling AS

Isdalstø 23.10.2018

## Masseforflytting Gnr: 147 Bnr. 26/120

Masser som er beregnet til utfylling i sjø - Område 1 = 1292 m<sup>3</sup>

Masser som er beregnet til utfylling i sjø - Område 2 = 150 m<sup>3</sup>

Masser som er beregnet til utfylling i sjø - Område 3 = 0 m<sup>3</sup>

Lengde kaifront – område 1 = 14 meter

Lengde kaifront – område 2 = 24 meter

Lengde kaifront – område 3 = 20 meter

Arealutviding – område 1 = 238 m<sup>2</sup>

Arealutviding – område 2 = 81 m<sup>2</sup>

Arealutviding – område 3 = 96 m<sup>2</sup>

Det blir sprengt ut så mye masser som vi har brukt for. Området der parkeringsplass skal være, består mye av jord, avfall og leire. Dette er kjørt vekk, så når vi har skutt ut for utfylling i sjø er parkering ok. Se vedlagt bilde. Høyde på skjæringer på parkeringsplass kommer frem av bilde.

Med vennlig hilsen



Trond Moberg

Sjøkanten Eiendomsutvikling AS

Tlf: 95 99 08 70

E-post: [trondmoberg@online.no](mailto:trondmoberg@online.no)



**Sjøkanten Eiendomsutvikling AS**


Alverneset 24

5916 ISDALSTØ

Tlf: +47 95 99 08 70

E-post: [trondmoberg@online.no](mailto:trondmoberg@online.no)

Org.no: 985 720 398 (MVA)

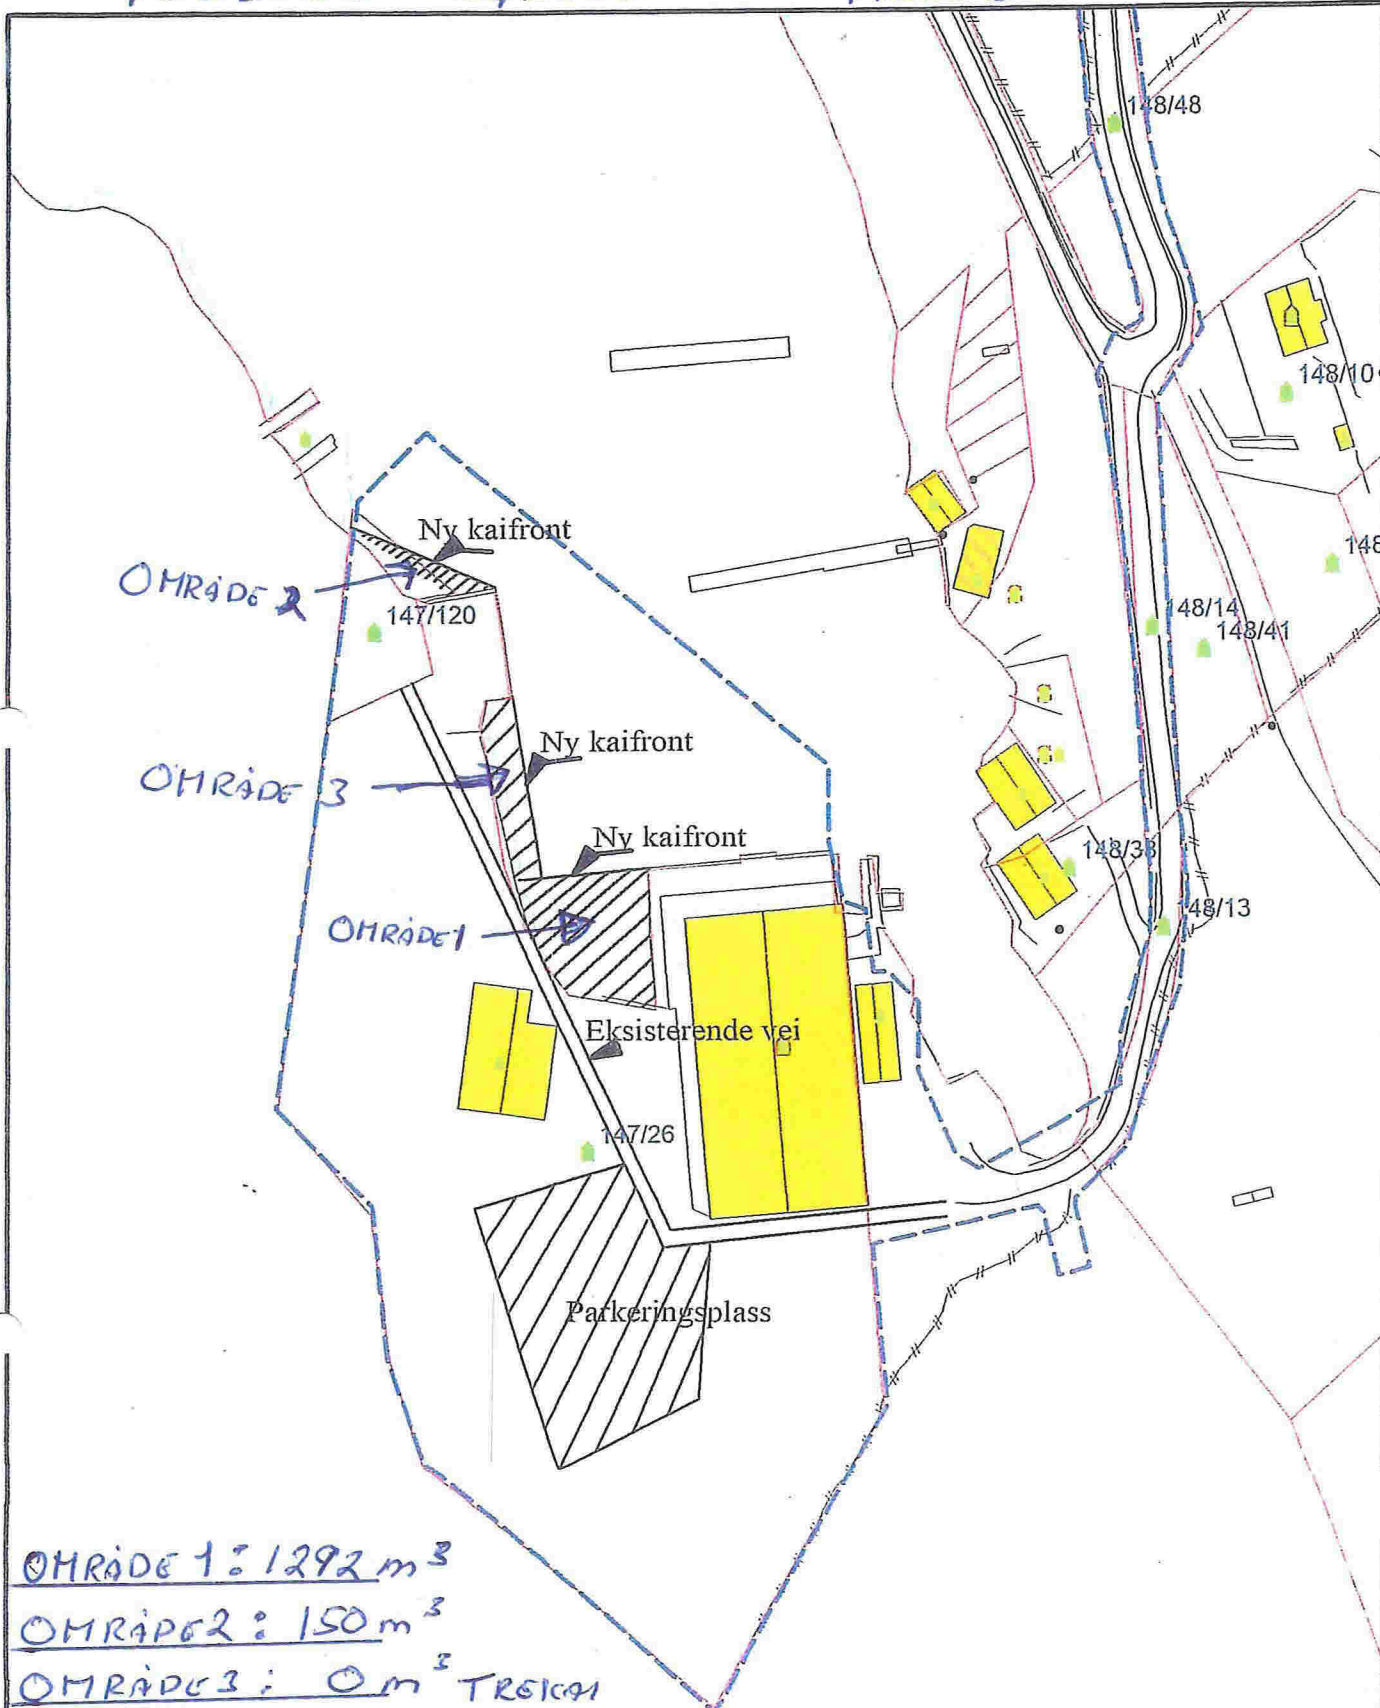

OMRÅDE 1: 1292 m<sup>3</sup>  
 OMRÅDE 2: 150 m<sup>3</sup>  
 OMRÅDE 3: 0 m<sup>3</sup> TREKANT

- Målte Grenser
- Svart
- Udefinert grenser
- ? Terrengmålte grense
- Konstruert grensepunkt
- Boig
- Bustad mteilighet
- Våningshus
- Storre bustader
- Hytte/feriehus
- Garasje/uthus
- Industrilager
- Andre bygg

Beliggenhet og høyder må oppfattes som orienterende.  
 Koordinatsystem: UTM(EUREF89) - SONE 32 (EPSG:32632)  
 Høydesystem: (EPSG:)

27/10-2018  
 Powel AS  
 Dato: 2018.07.07  
 Sign.: SH

SJØKANTEN EIEENDOMS-  
 UTVIKLING AS  
 Gnr. 147 Bnr. 26 m.fl.  
 Oppdragsgiver:  
 Adresse:  
 Postnr./sted:

N  
  
 Målestokk  
 1:1000  
 Gemini

100m