

19 Bruksareal (BRA)	
Department	Areal
Plan 01	194.39 m ²
1	194.39 m ²

Plan 02	
Department	Areal
2	141.86 m ²
Bod/overbygg	29.89 m ²
	171.74 m ²

Plan 03	
Department	Areal
3	31.28 m ²
	31.28 m ²
	397.41 m ²

19 BYA	
Department	Areal

Plan 01	
Area	
	220.07 m ²
	220.07 m ²
	220.07 m ²

Hjelmas
vvs^{ts}
P.Hj 29/10-18

NHB-VEST		Bolig på GNR. 233 BNR.6 Lindås Kommune		Ingejörg Eide og John Vegard Sole Sumdhal	
A108		Prosjekt nr.		Mål	
Ark. Steinar Sagen		Dato		30.08.17	
Email: steinarsagen@gmail.com		Tegnet av		Author	
Tlf.		1 : 100			


Nr.	Beskrivelse	Dato
	rev.09.10.1	
	rev.03.11.17	
	rev.23.05.18	

KOPIERING ELLER ULOVLIG BRUK AV TEGNINGER MEDFØRER
ERSTATNINGSANSVAR

Norske Flus
BOLLSYSTEM AS

Stiklestadveien 3, 7041 TRONDHEIM, TEL: 73 87 46 50 www.norskehus.no

MERKNADER
Forbehold Det tas forbehold om mulig nedforet
himling
og tekniske føringer. Arealer er beregnet ut fra
tegnning
og er oppgjitt i hht. NS3940.

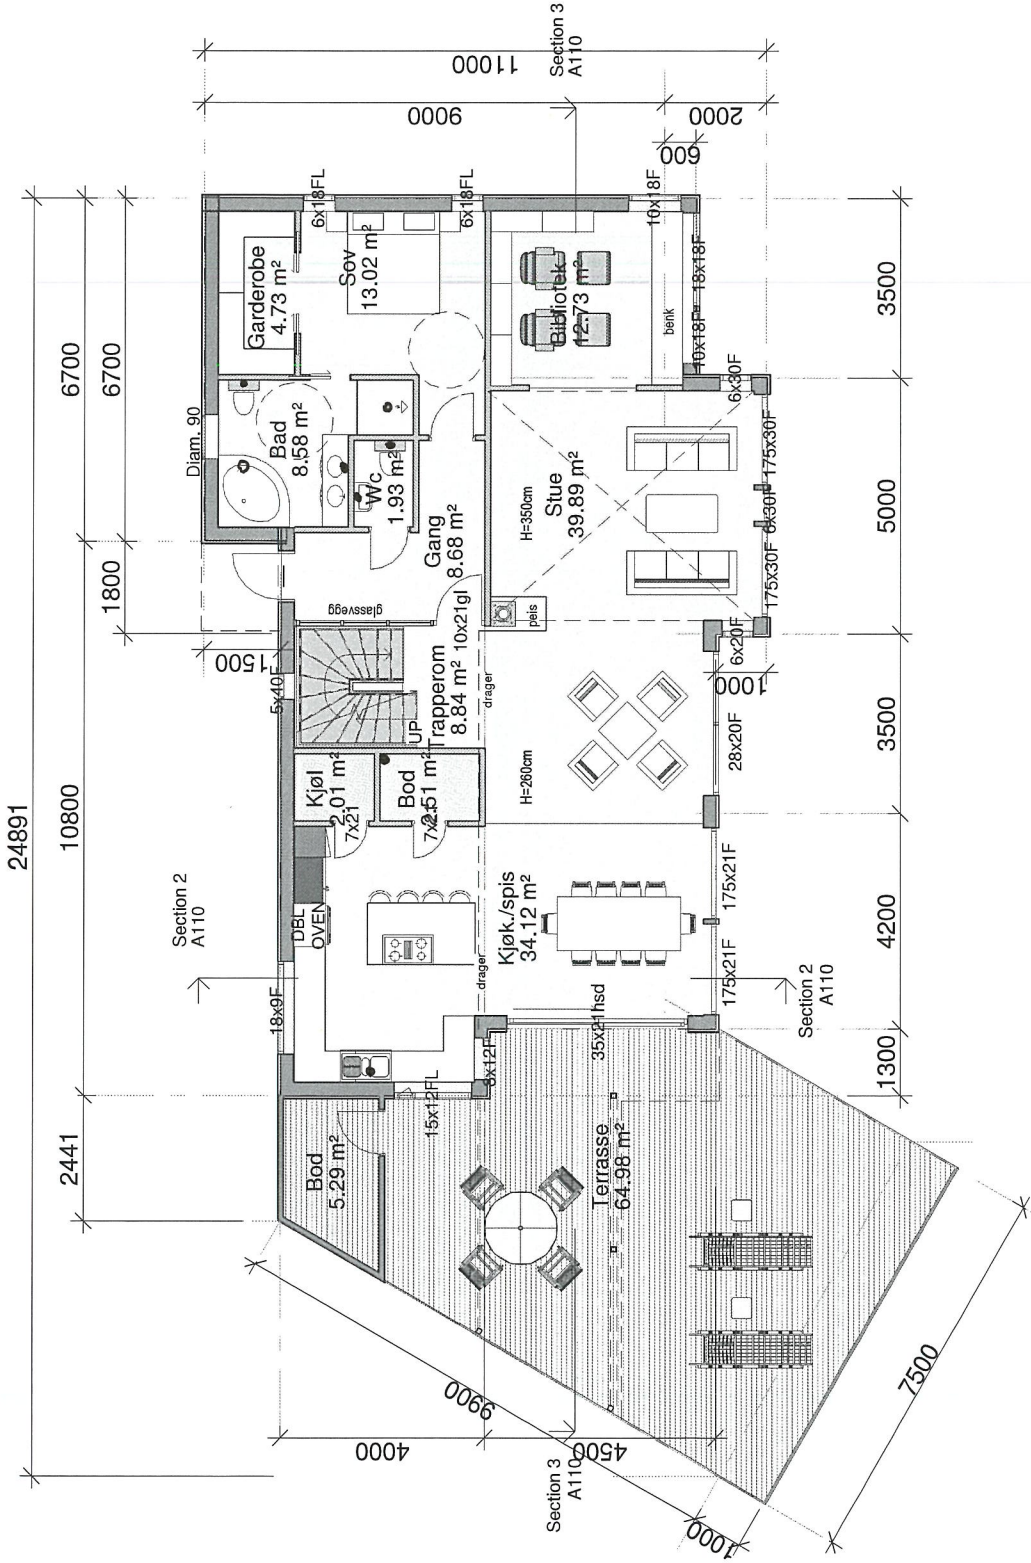

24891

19 Bruksareal (BRA)	
Department	Areal
Plan 01	194.39 m ²
Plan 02	141.86 m ²
Bod/overbygg	29.89 m ²
	171.74 m ²

Plan 01	194.39 m ²
Plan 02	141.86 m ²
Bod/overbygg	29.89 m ²
	171.74 m ²

Plan 03	31.28 m ²
	31.28 m ²
	397.41 m ²

19 BYA	
Department	Areal
Plan 01	220.07 m ²
Areal	220.07 m ²
	220.07 m ²


Hjelmås
P.Hg 27/10-18

Nr.	Beskrivelse	Dato	BOLIG-VEST	A106	Bolig på GNR. 233 BNR.6 Lindås Kommune	Ingejörg Eide og John Vegard Sole Sunndal
	rev. 03.11.17					
	rev. 2.05.18					


Ark. Steinar Sagen		E-mail: steinarsagen@gmail.com	

KOPIERING ELLER ULOVLIG BRUK AV TEGNINGER MEDFØRER ERSTATNINGSAKSJØR

Norske Flis
 BOLIGSYSTEM AS

Stiklestadveien 3, 7041 TRONDHEIM, TEL: 73 87 46 50 www.norskehuis.no

MERKNADER
 Forbehold Det tas forbehold om mulig nedforet himling pga tekniske føringer. Arealer er beregnet ut fra tegning og er oppgitt i hht. NS3940.

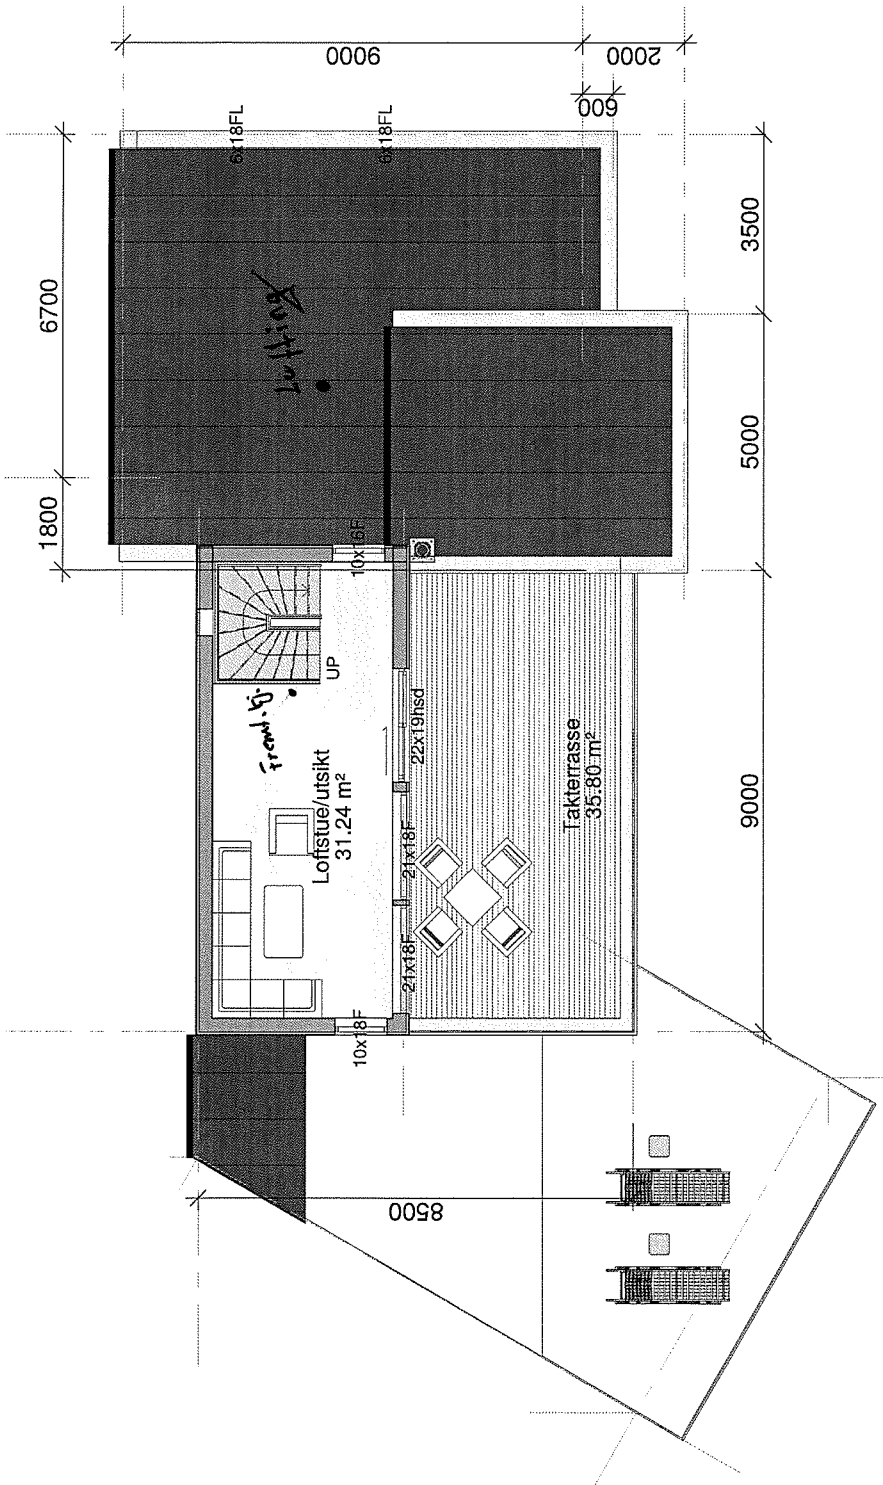

MERKNADER
 Forbehold Det tas forbehold om mulig nedforet
 himling
 og tekniske løsninger. Arealer er beregnet ut fra
 tegning
 og er oppgitt i hht. NS3940.

KOPIERING ELLER ULØYVLIG BRUK AV TEGNINGER MEDFØRER
 ERSTATNINGSAKS/VAR

Norske Hus
 BOLIGSYSTEM AS

Stiklestadveien 3, 7041 TRONDHEIM, TEL:73 87 46 50 www.norskehuis.no

Nr.	Beskrivelse	Dato
	rev.09.10.1	
	rev. 03.11.17	
	rev.23.05.18	

NHB-VEST

A109

Ark. Steinar Sagen
 Email: steinarsagen@gmail.com Tlf.

Bolig på GNR. 233 BNR.6
 Lindås Kommune

Prosjekt nr. 30.08.17
 Dato 30.08.17
 Tegner av Author

Ingejörg Eide og John
 Vegard Sole Sunndal

Mål 1 : 100

19 Bruksareal (BRA)	
Department	Areal

Plan 01	
1	194,39 m ²
	194,39 m ²

Plan 02	
2	141,86 m ²
Bod/overbygg	29,89 m ²
	171,74 m ²

Plan 03	
3	31,28 m ²
	31,28 m ²
	397,41 m ²

19 BYA	
Department	Areal

Plan 01	
Area	220,07 m ²
	220,07 m ²
	220,07 m ²

Tegning

P.Hg 23/10/18