



NABOERKLÆRING

i samsvar med plan- og bygningslova § 29-4 31 OKT 2018

Denne erklæringa er berre gyldig i Lindås kommune

LINDÅS KOMMUNE

Klassering

Ark. saksnr.

1813131

Løpenr.

Saksh.

Tilgangskode

Gardsnr.

217

Bruksnr.

46

Festenr.

Evt. sak nr.

Eigar

Finn Ove Kærstøl

annlegg/bygning/tilbygg/garasje mv.

Naust

Naboerklæringa er frå

Namn

Oddvar i Melvik

Adresse

Ostenjordveg 3101 5994 Vikarna

Gardsnr.

217

Bruksnr.

13

Festenr.

**DET ER TO ALTERNATIV TIL NABOERKLÆRING SOM KAN NYTTAST
Kryss av for alt.1 eller alt.2**



ALTERNATIV nr. 1

Eg er kjend med at eg fråskriv meg retten til å føra opp tiltak på min eigedom nærare ovannemnde tiltak enn det som er fastsett i lova om avstand mellom tiltak.

Eg gjev med dette erklæring om at ovannemnde eigedom i Lindås kommune får løyve til å plassera tiltaket m, frå grenselinja mot min eigedom.

(§ 29-4 i plan- og bygningslova)

Denne erklæringa kan tinglysast som hefte på min eigedom.



ALTERNATIV nr. 2

Vilkåret for mitt samtykke er at tiltaket vert utført brannteknisk på ein slik måte at det ikkje får konsekvensar for min rett til å føra opp tiltak på min eigedom etter gjeldane plan- og bygningslov med forskrifter.

Eg gjev med dette erklæring om at ovannemnde eigedom i Lindås kommune får løyve til å plassera tiltaket m, frå grenselinja mot min eigedom.

(§ 29-4 i plan- og bygningslova)

Denne erklæringa kan tinglysast som hefte på min eigedom.

Stad

Dato

Underskrift av eigar til

Gnr.

Bnr.

Fnr.

Romarheim 27/10-2018

Oddvar i Melvik

217

13

i Lindås kommune



MOTTATT

11 OKT 2018

Sande 10.oktober 2018

Til
Lindås kommune
Kvernhusmyrane 20
5914 Isdalstø

Søknad om byggjeløyve.

Underteikna har kjøpt Gnr.217 bnr. 46 på Romarheim, Lindås Kommune.

Eg søker om byggjeløyve til naust .

Vedlegg: Søknad om løyve til tiltak utan ansvarsrett

Søknad om dispensasjon

Teikning

Kvittering for nabovarsel

Fråsegn om vegrett

Kart i målestokk 1:200

*m. ny plassering
Underskrift Naboerklaring*

Eg er eigar av 217/47 og ønskjer difor å nytte dette i denne samanheng.

Vonar på positiv tilbakemelding.

Med helsing


Finn Ove Kårstad
Finn Ove Kårstad

6973 Sande

Byggesøknad levert
11. okt. 2018

Ny inntekning av
nausttomt, er plassert inn mot
grensa til eigan nr 217/13
Oddvar Holvik. Han har gitt
munnleg løyve til denne plassering.
Skriftleg Naboerklaring med underskrift
blir ettersendt
Finn Ole Kåttal

Sendt 15. okt. 2018.

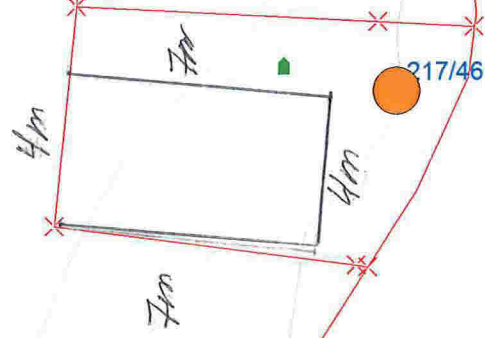

- Målte Grenser
- Registrerte Grenser
- Udefinert grenser
- Terrengmålte grense
- Konstruert grensepunkt
- Bolig
- Bustad m/leilighet
- Våningshus
- Storre bustader
- Hytte/feriehus
- Garasje/uthus
- Industri/lager
- Andre bygg



Lindås kommune
Geodata avdeling

Dato: 2018.09.21
Sign: liei

Gnr 217 bnr 46



Målestokk
1:200

Beliggenhet og høyder må oppfattes som orienterende.