
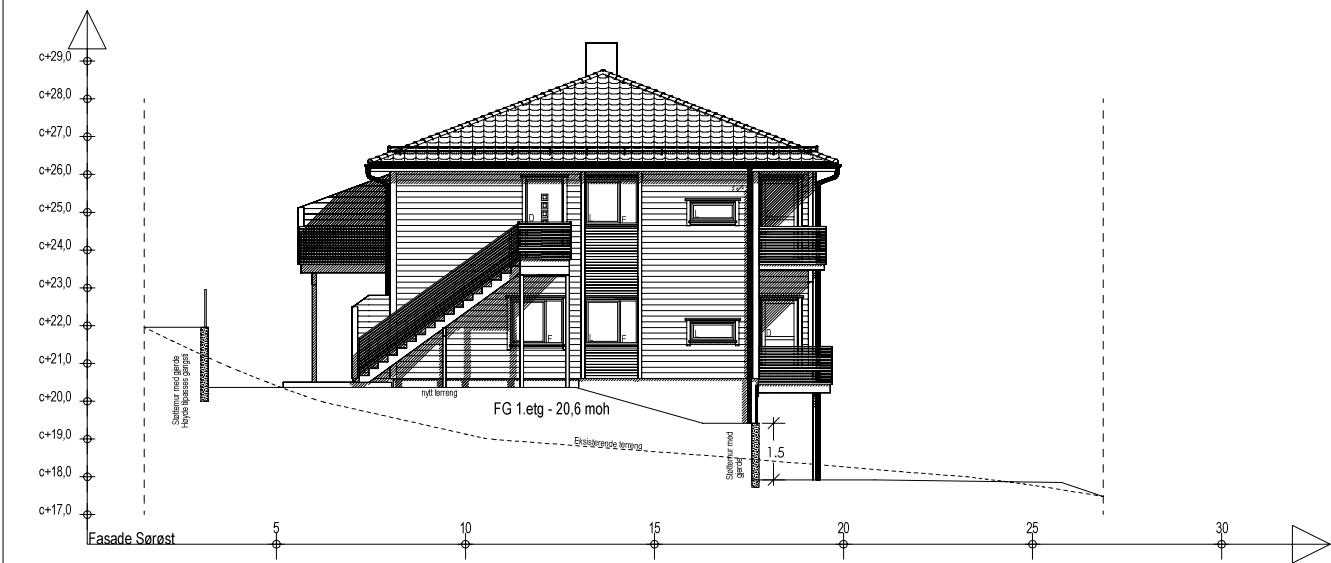
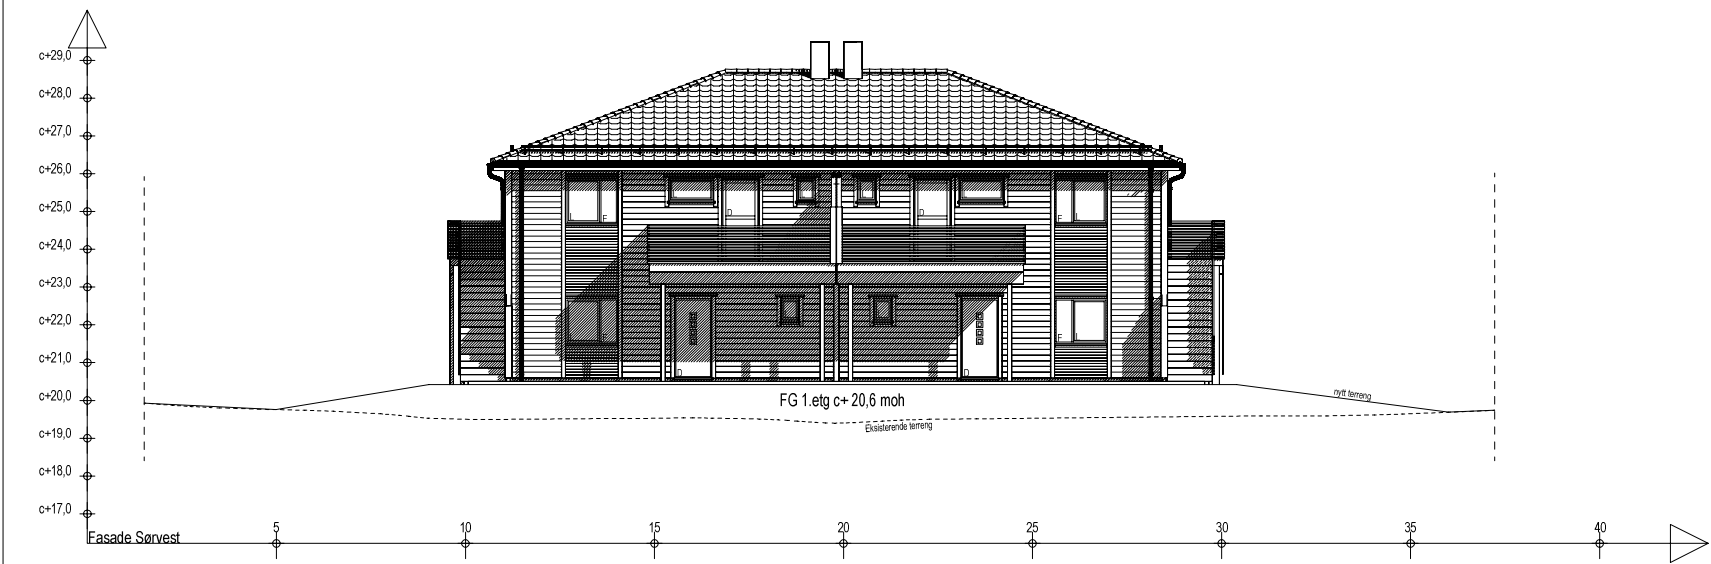


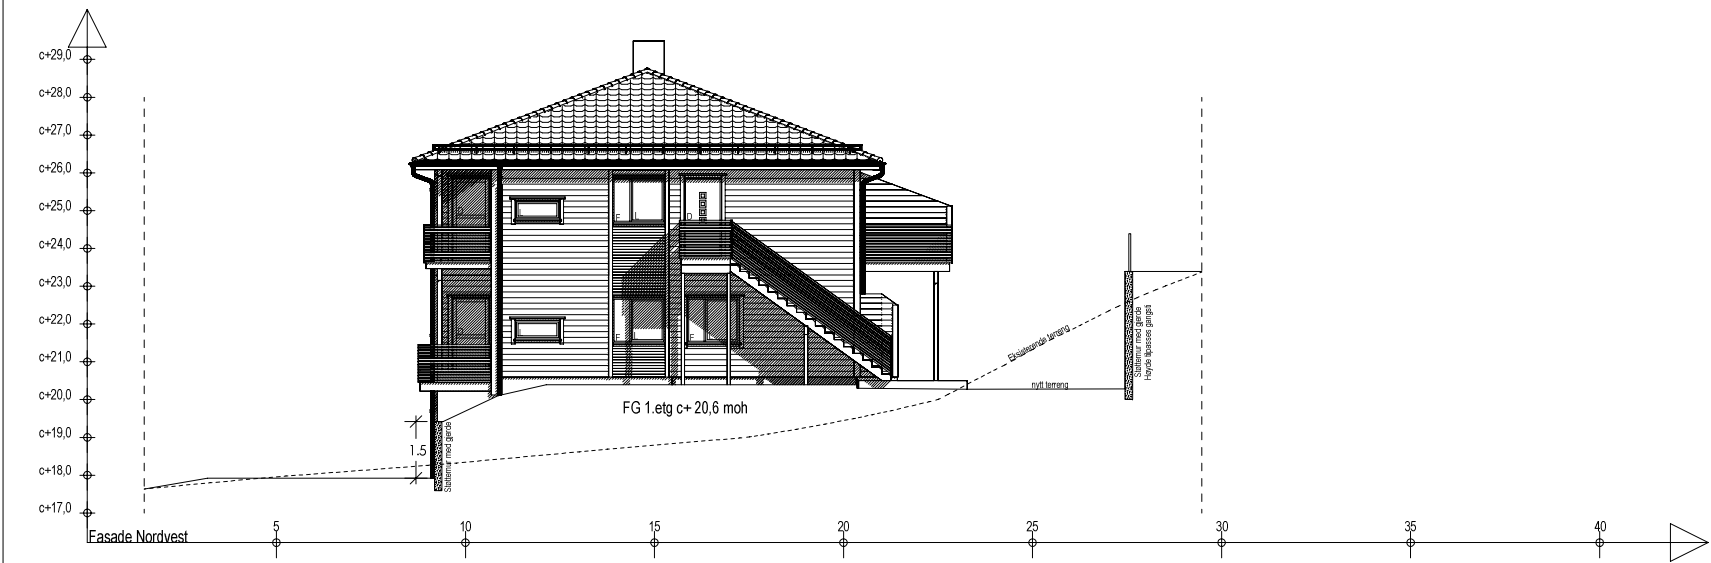

REV A - Støttemur endret, trapp fjernet - NJR - 01.11.18

BYGGESØKNADSTEGNINGER FASADER

TILTAKSHAVER: SEIM BYGG AS NESBREKKA 28 5912 SEIM		TILTAK: 4MS bolig LUREVEGEN SJØVOLD LINDÅS KOM. G.NR: B.NR: 172 26		MÅL: 1:200	PROSJEKT BG AS: 4002-17
LEVERANDØR: SEIM BYGG AS NESBREKKA 28 5912 SEIM		ANSVALIG PROSJEKTERENDE: DAKARK AS	ARKFORMAT: A3	DATO: 03.10.2018	INT. PROSJEKT:
				TEGNER: NJR	Org. nr.: 976598407
TEGNINGENE MÅ IKKE KOPIERES ELLER BENYTTES VED UTFØRELSE AV ARBEIDER UTEN MEDVIRKNING FRA DAKARK AS TEGNINGENE ER IKKE GYLDIG UTEN KVALITETSSIKRINGSSYSTEMET TIL DAKARK AS				www.byggmann.no	ARK: 501

BYGGMANN®





	BRA	BITA	BYA	P-Rom	S-Rom
2.Etø leil 1	82.3 m²	91.8 m²		82.3 m²	0.0 m²
2.Etø leil 2	82.3 m²	91.8 m²		82.3 m²	0.0 m²
1.Etø leil 1	82.0 m²	91.8 m²		82.0 m²	0.0 m²
1.Etø leil 2	82.0 m²	91.8 m²		82.0 m²	0.0 m²
Kjeller	101.8 m²	107.9 m²		0.0 m²	101.8 m²
Sum	430.4 m²	475.1 m²	238.0 m²	328.6 m²	101.8 m²


BYGGESØKNADSTEKNING
KJELLER OG TAKPLAN

SEIM BYGG AS NESBRØKKA 28 5912 SEIM	SEIM BYGG AS NESBRØKKA 28 5912 SEIM	LEVERANDØR:	DAKARK AS	ANSVALLIG PROSJEKTERENDE:	4MS bolig LUREVEGEN SJØVOLD LINDÅS KOM. 172 26	TILTAK:
TEGNINGENE MÅ IKKE KOPIERES ELLER BENYTTES VED UTFØRELSE AV ARBEIDER UTEN MEDVIRKNING FRA DAKARK AS	www.byggmann.no	ARK:	www.byggmann.no	TEGNER:	503	PROSJEKT BG AS: 4002-17
		Org. nr.:	976598407	DATO:	03.10.2018	INT. PROSJEKT:
		Arkformat:	A3			



REV A - Støttemur endret, trapp fjernet - NJR - 01.11.18

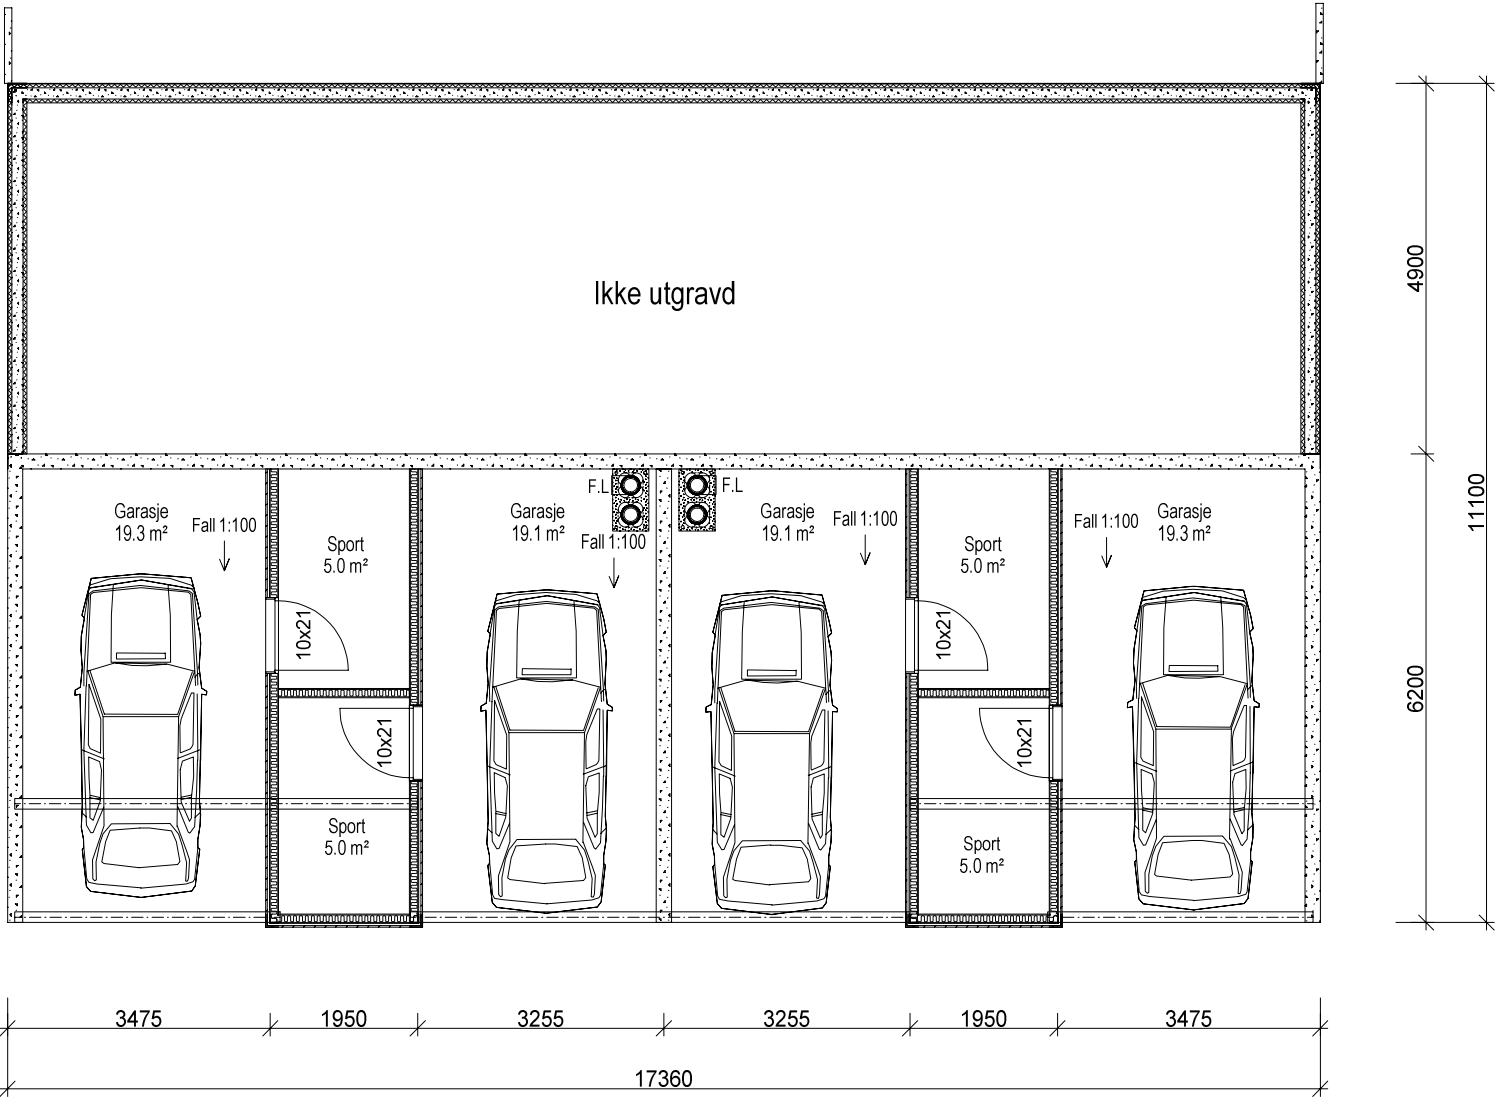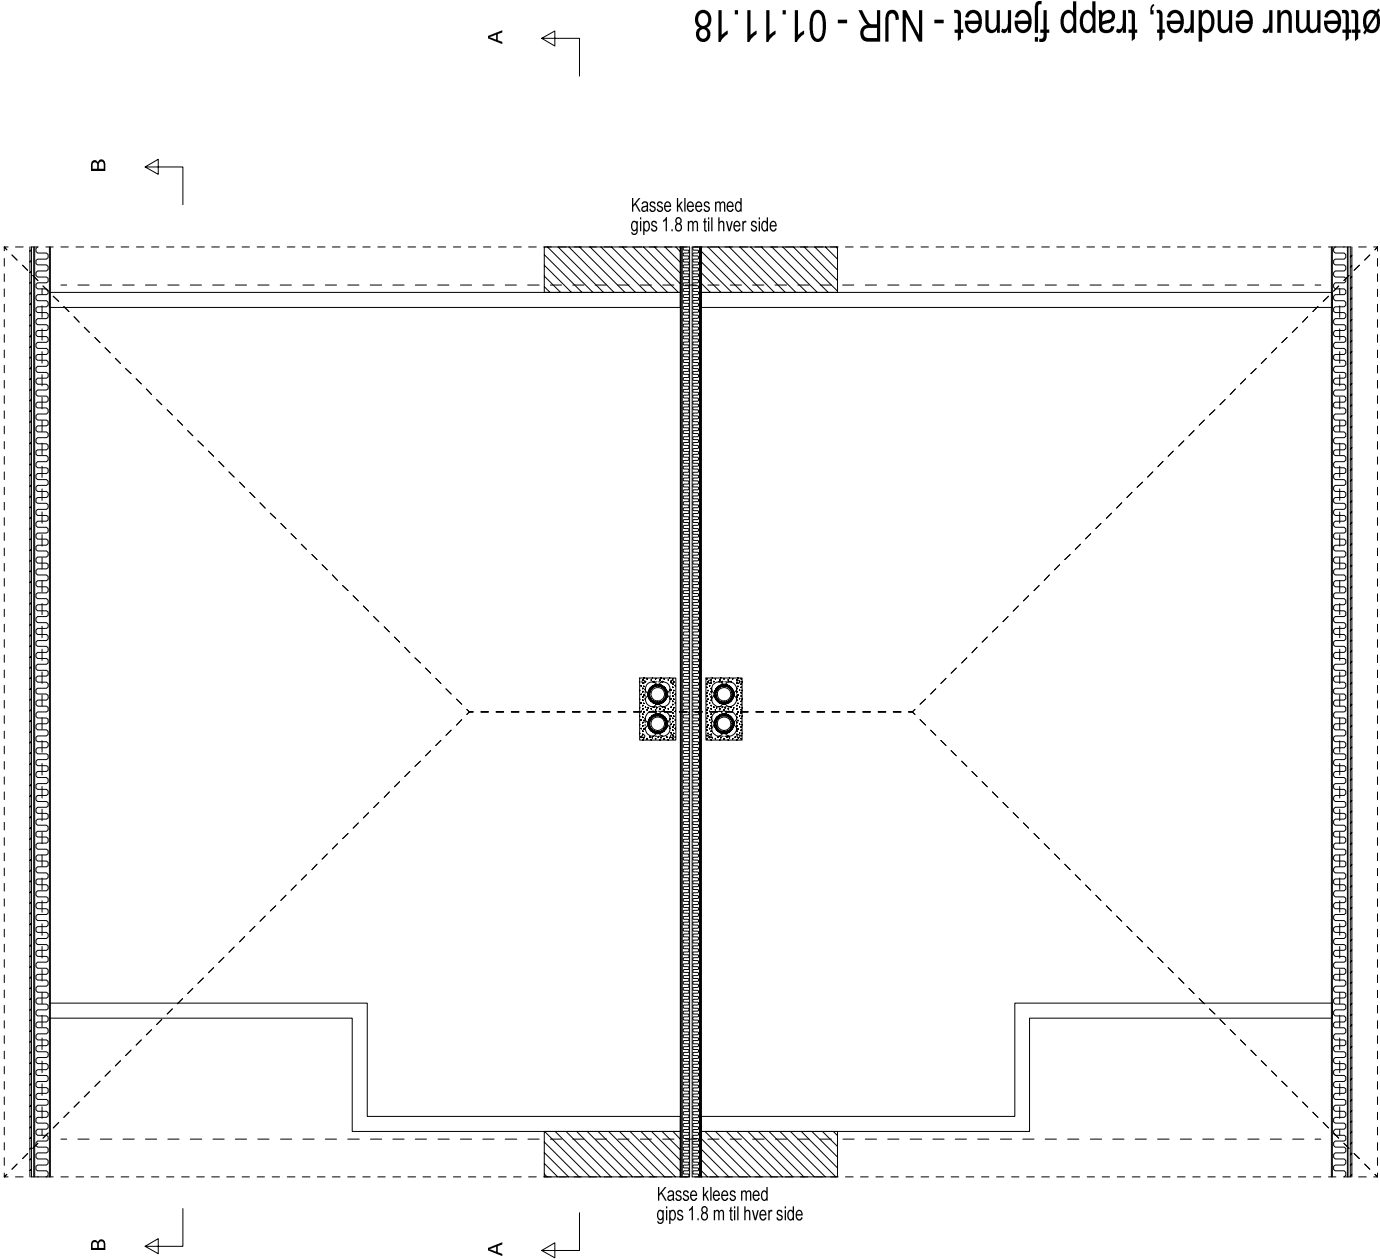

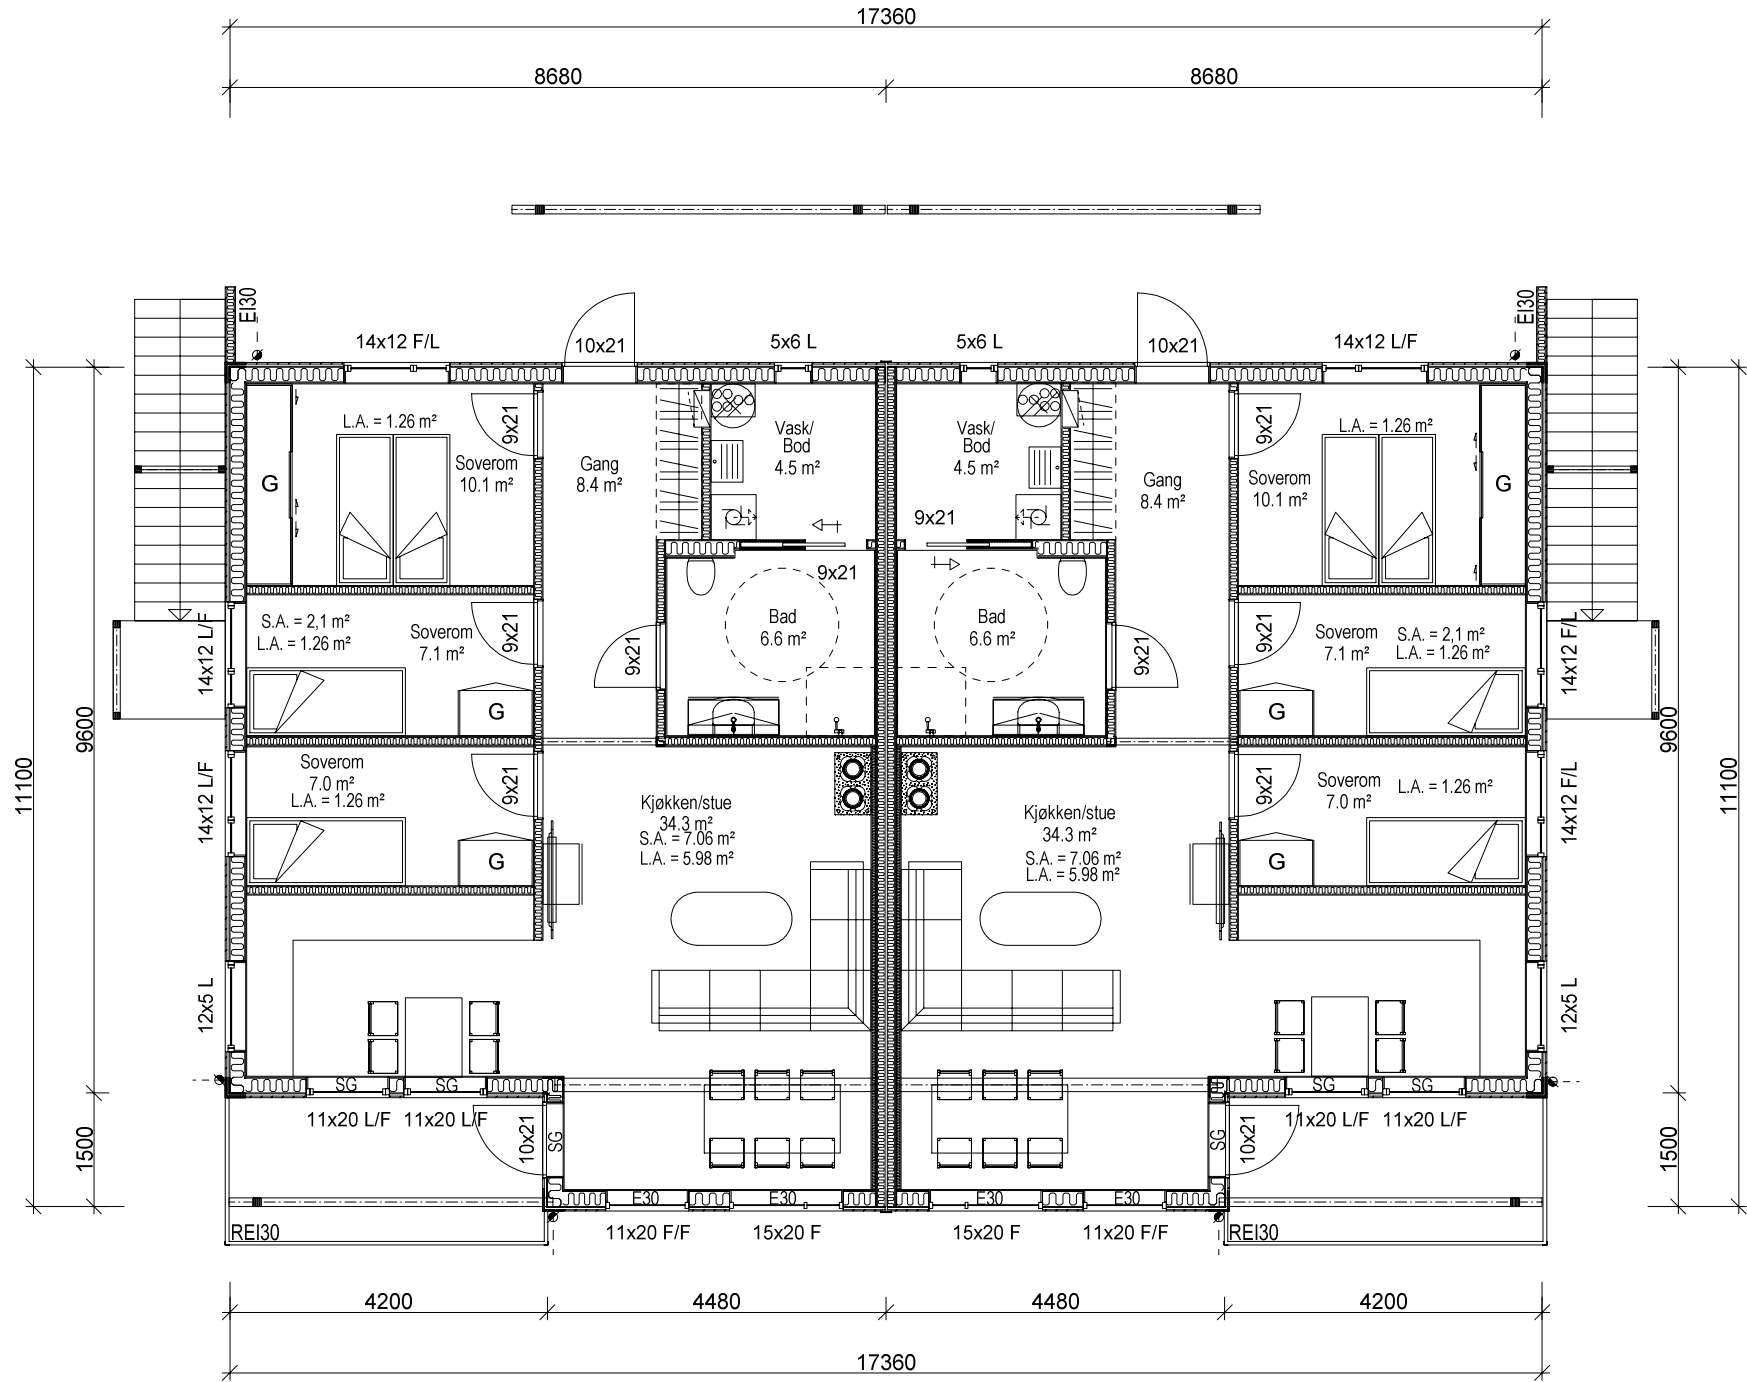

REV A - Støttemur endret, trapp fjernet - NJR - 01.11.18


BYGGESØKNADSTEGNING
1.ETG

TILTAKSHAVER: SEIM BYGG AS NESBREKKA 28 5912 SEIM	TILTAK: 4MS bolig LUREVEGEN SJØVOLD LINDÅS KOM. 172 26	GNR: 172 BNR: 26
LEVERANDØR: SEIM BYGG AS NESBREKKA 28 5912 SEIM	ANSVALLIG PROSJEKTERENDE: DAKARK AS	ARKFORMAT: A3
TEGNINGENE MÅ IKKE KOPIERES ELLER BENYTTES VED UTFØRELSE AV ARBEIDER UTEN MEDVIRKNING FRA DAKARK AS TEGNINGENE ER IKKE GYLDIG UTEN KVALITETSSIKRINGSSYSTEMET TIL DAKARK AS		

BYGGMANN®

MÅL: 1:100	PROSJEKT BG AS: 4002-17
DATO: 03.10.2018	INT. PROSJEKT:
TEGNER: NJR	Org. nr.: 976598407
www.byggmann.no	ARK: 504



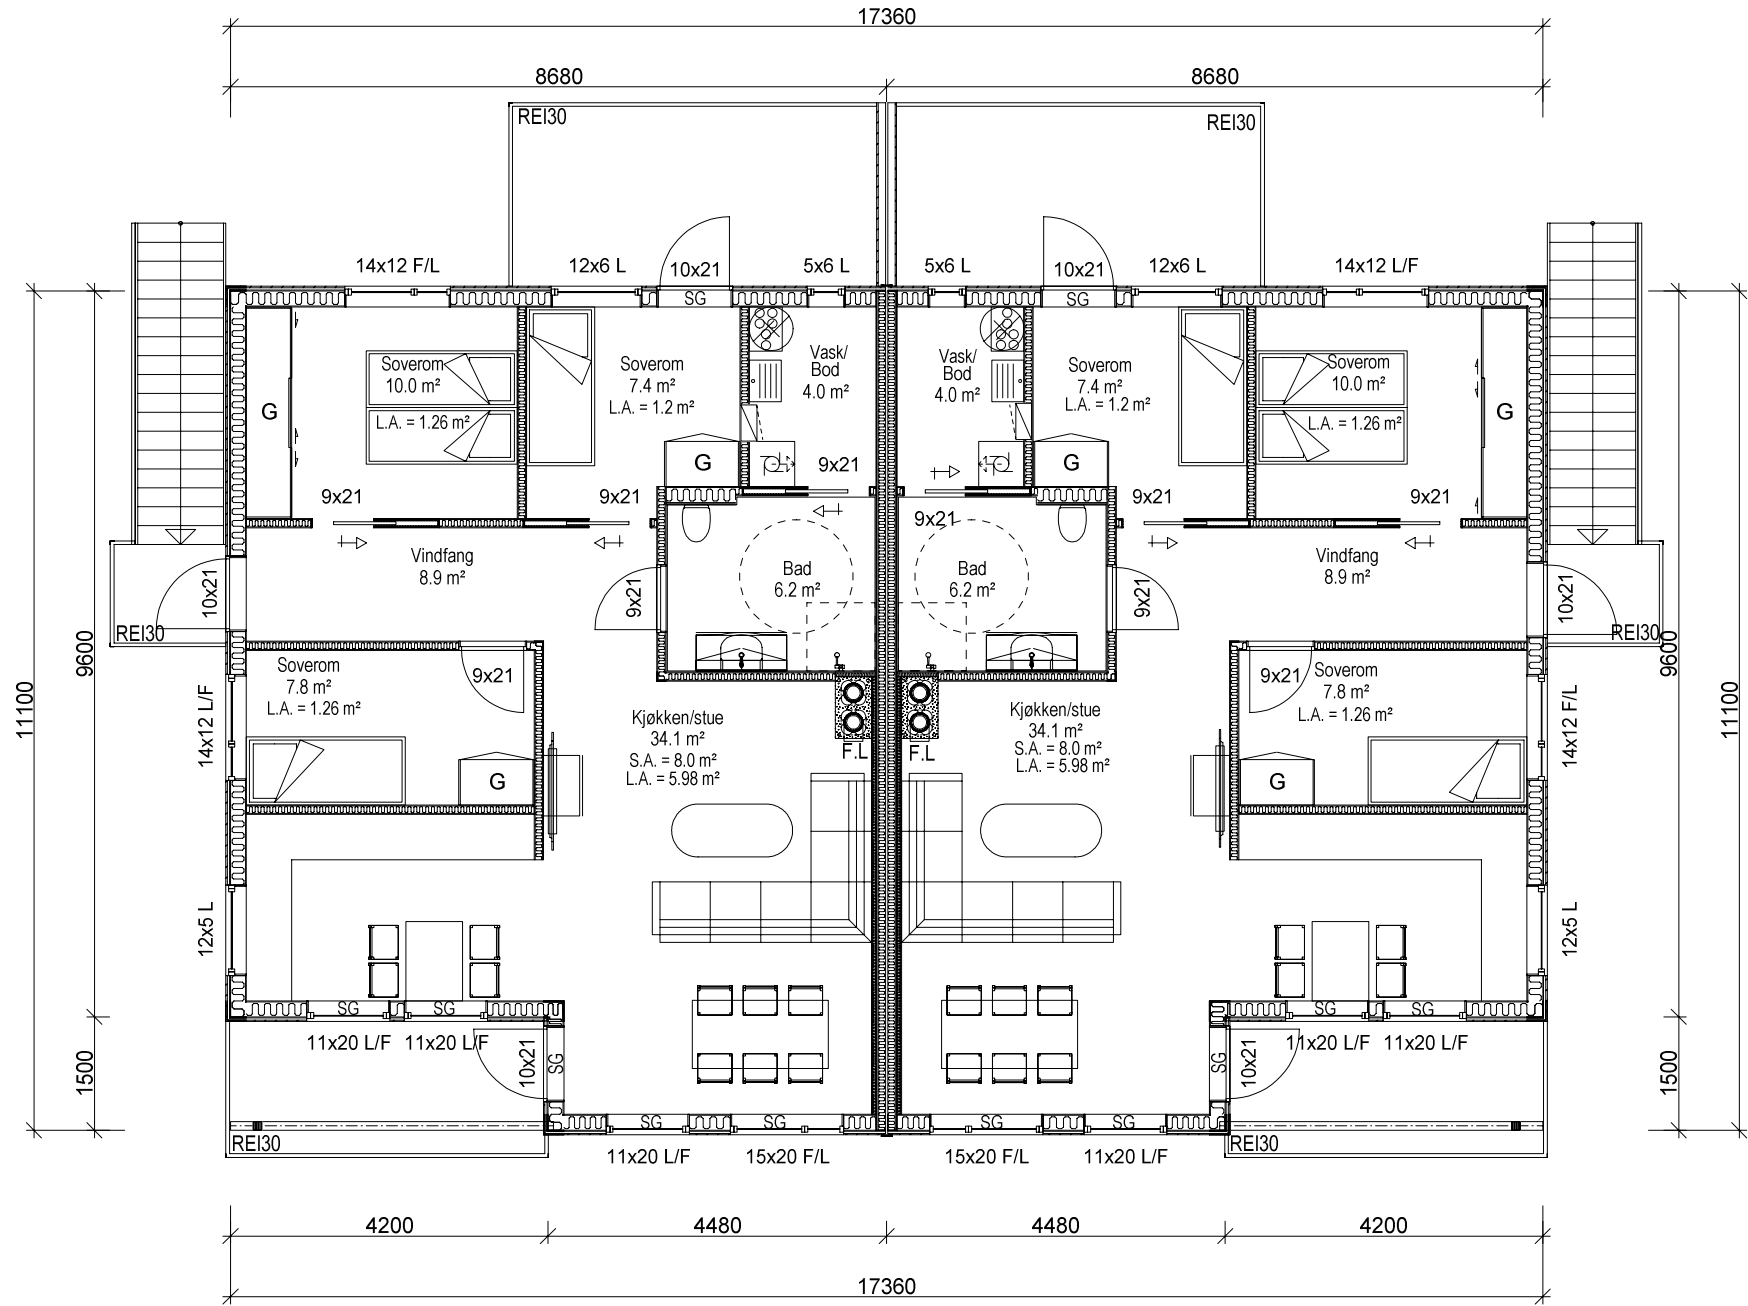

REV A - Støttemur endret, trapp fjernet - NJR - 01.11.18



BYGGESØKNADSTEGNING
2.ETG

TILTAKSHAVER:	TILTAK:	ARKFORMAT:
SEIM BYGG AS NESBREKKA 28 5912 SEIM	4MS bolig LUREVEGEN SJØVOLD LINDÅS KOM. 172 26	A3
LEVERANDØR:	ANSVALLIG PROSJEKTERENDE:	
SEIM BYGG AS NESBREKKA 28 5912 SEIM	DAKARK AS	
TEGNINGENE MÅ IKKE KOPIERES ELLER BENYTTES VED UTFØRELSE AV ARBEIDER UTEN MEDVIRKNING FRA DAKARK AS TEGNINGENE ER IKKE GYLDIG UTEN KVALITETSSIKRINGSSYSTEMET TIL DAKARK AS		

BYGGMANN®

MAL:	1:100	PROSJEKT BG AS:	4002-17
		INT. PROSJEKT:	
		DATO:	01.10.2018
		TEGNER:	NJR
www.byggmann.no		Org. nr.:	976598407
		ARK:	505



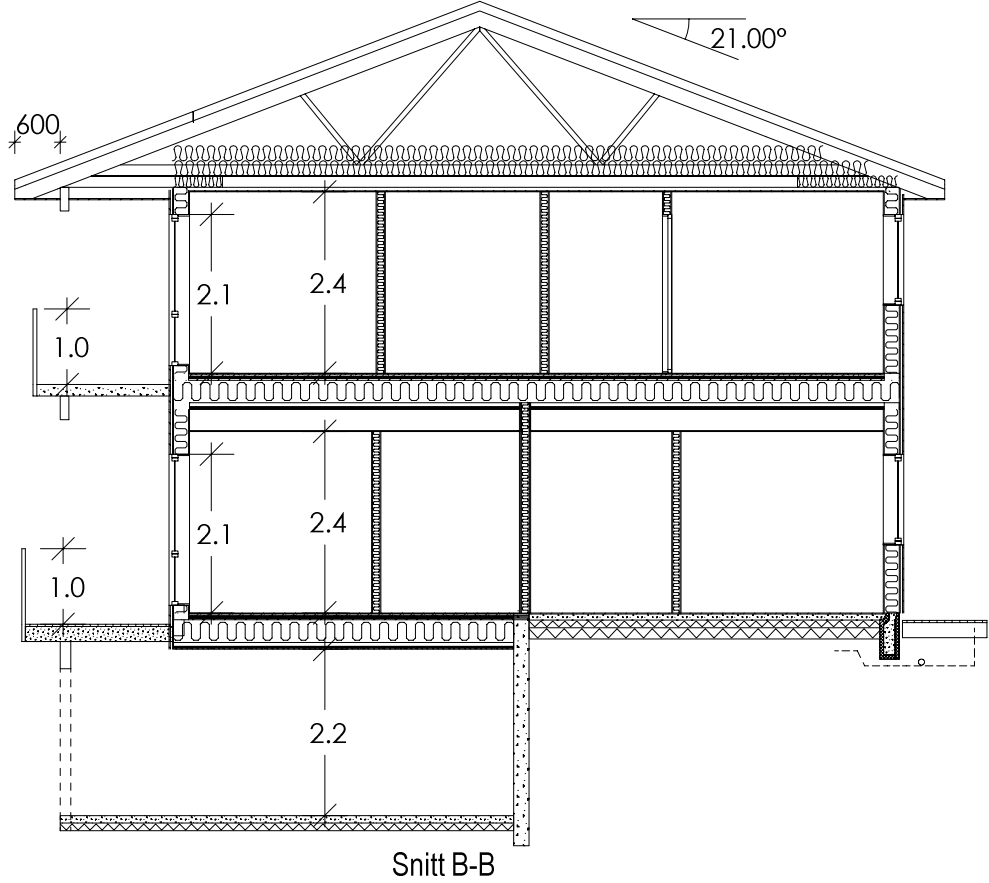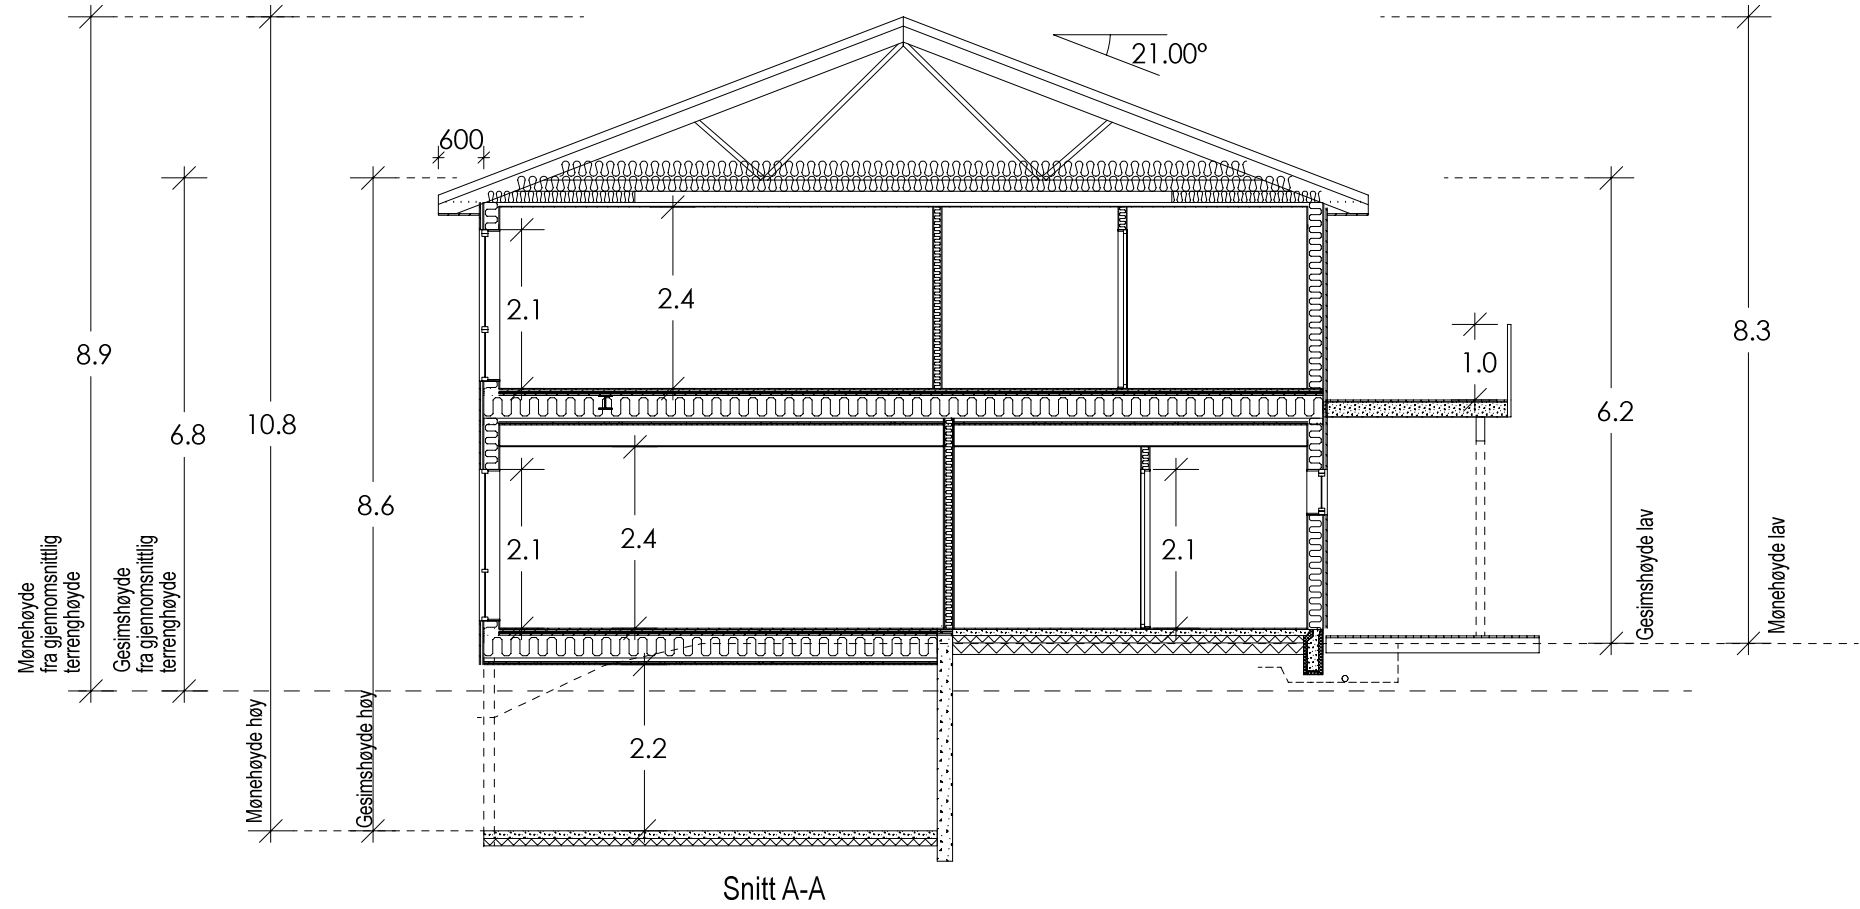

REV A - Støttemur endret, trapp fjernet - NJR - 01.11.18

BYGGESØKNADSTEGNING
SNITT

TILTAKSHAVER: SEIM BYGG AS NESBREKKA 28 5912 SEIM	TILTAK: 4MS bolig LUREVEGEN SJØVOLD LINDÅS KOM. 172 26	ARKFORMAT: ANSVALIG PROSJEKTERENDE: DAKARK AS	GNR: 172 BNR: 26
LEVERANDØR: SEIM BYGG AS NESBREKKA 28 5912 SEIM			

TEGNINGENE MÅ IKKE KOPIERES ELLER BENYTTES VED UTFØRELSE AV ARBEIDER UTEN MEDVIRKNING FRA DAKARK AS
TEGNINGENE ER IKKE GYLDIG UTEN KVALITETSSIKRINGSSYSTEMET TIL DAKARK AS

BYGGMANN®

MÅL: 1:100	PROSJEKT BG AS: 4002-17
DATO: 03.10.2018	INT. PROSJEKT:
TEGNER: NJR	Org. nr.: 976598407
www.byggmann.no	ARK: 506





REV A - Støttemur endret, trapp fjernet - NJR - 01.11.18

BYGGESØKNADSTEGNING
PERSPEKTIVER

TILTAKSHAVER:	TILTAK:
SEIM BYGG AS NESBREKKA 28 5912 SEIM	4MS bolig LUREVEGEN SJØVOLD LINDÅS KOM. 172 26
LEVERANDØR:	ANSVALLIG PROSJEKTERENDE:
SEIM BYGG AS NESBREKKA 28 5912 SEIM	DAKARK AS
	ARKFORMAT: A3
TEGNINGENE MÅ IKKE KOPIERES ELLER BENYTTES VED UTFØRELSE AV ARBEIDER UTEN MEDVIRKNING FRA DAKARK AS TEGNINGENE ER IKKE GYLDIG UTEN KVALITETSSIKRINGSSYSTEMET TIL DAKARK AS	

BYGGMANN®

MÅL:	PROSJEKT EG AS:
1:	4002-17
DATO:	INT. PROSJEKT:
03.10.2018	
TEGNER:	Org. nr.:
NJR	976598407
www.byggmann.no	ARK:
	507

