


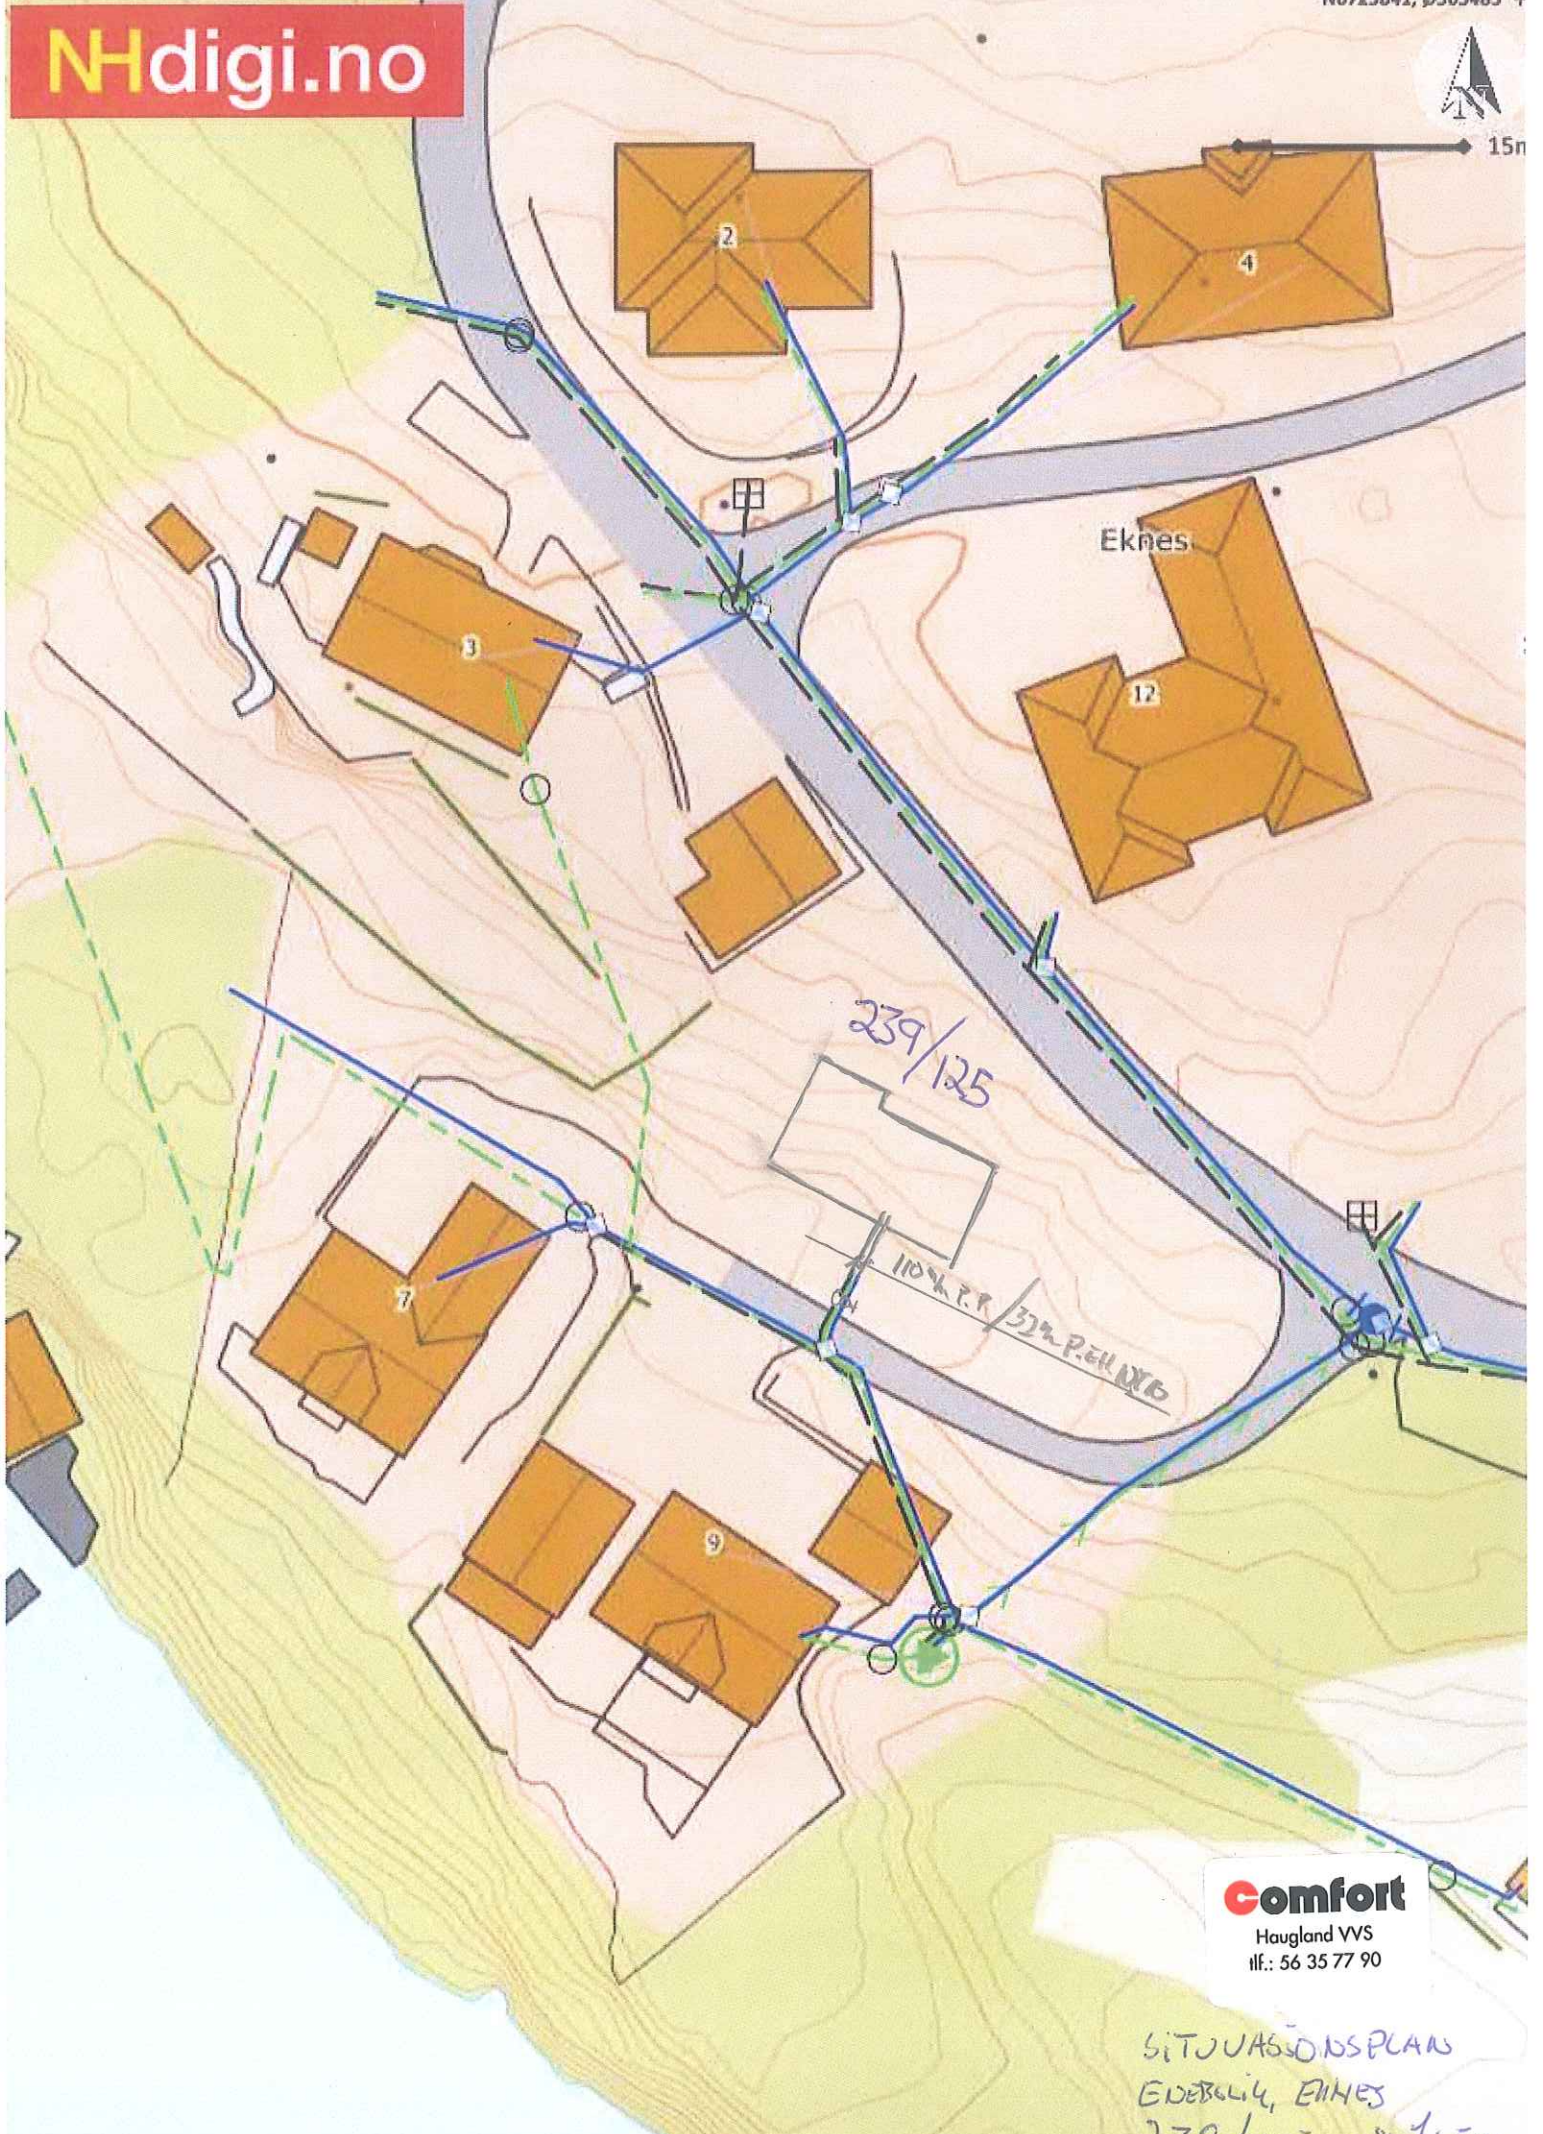

15m



**Comfort**  
Haugland VVS  
tlf.: 56 35 77 90

SITUASJONSPLAN  
EDERLILY, EKNES  
239/125 MÅL 1:500