


Snitt - før endring

Dato: <b>08.11.2018</b>	Konstr. / Tegnet <b>DEH</b>	Gnr./bnr:  	Målestokk: <b>1:100</b>	Tiltakshaver: <b>Kennet M. Bjørge</b>	
				Erstatning for:	Erstattet av:
Tittel: <b>Enebolig med leilighet</b>		Etthus.no		Format: <b>A4</b>	
Henviisning:		Beregning:		 	

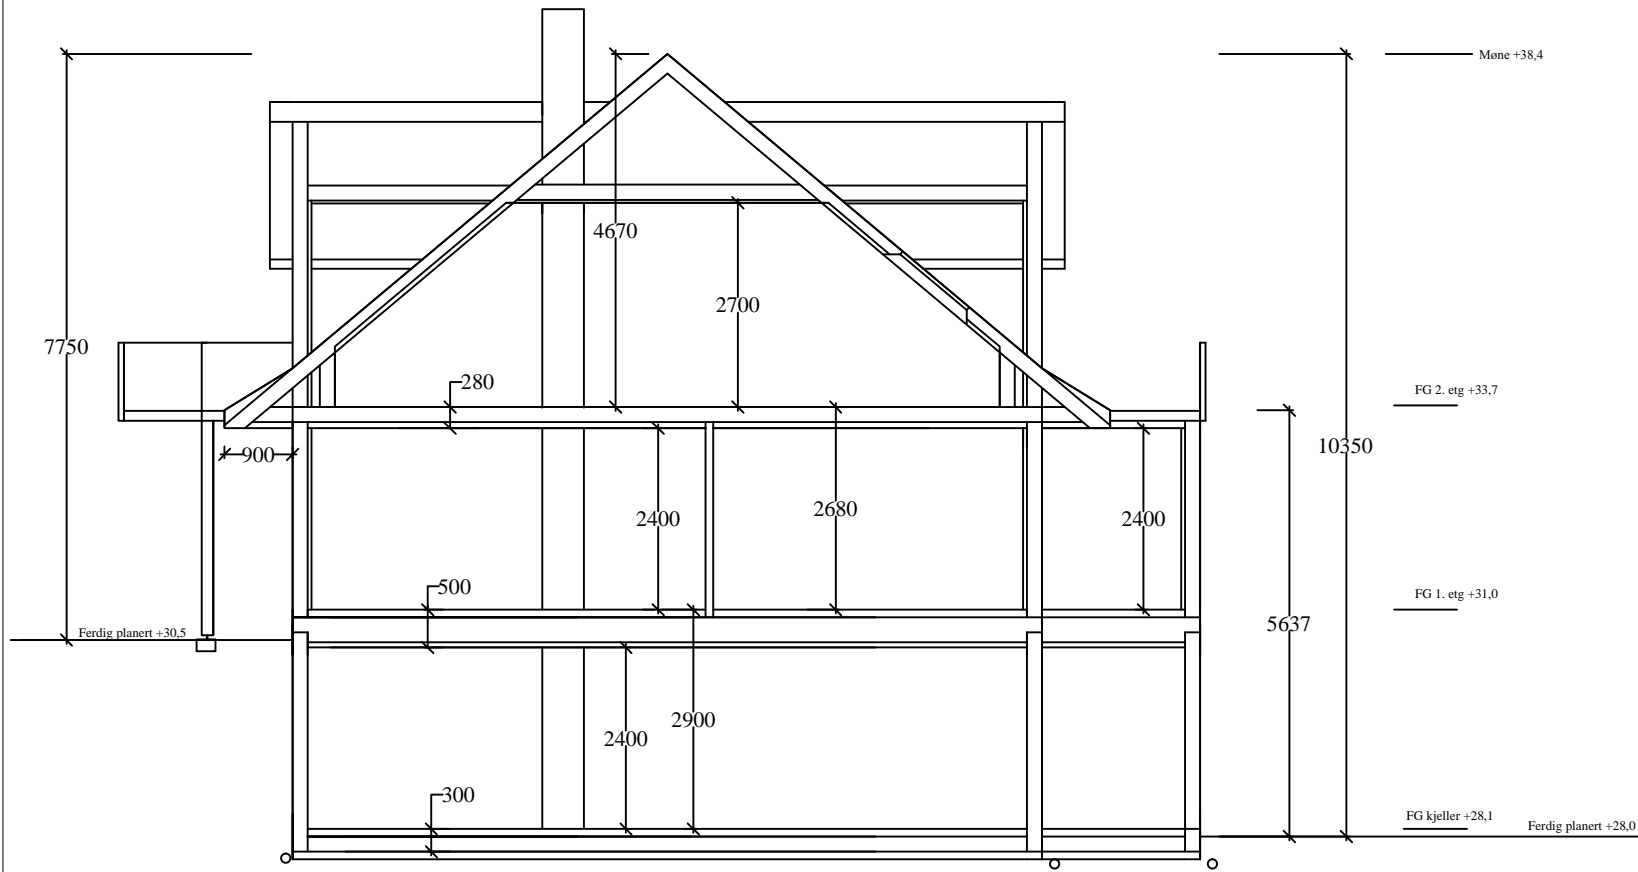

Snitt - etter endring

Dato: 08.11.2018	Konstr. / Tegnet DEH	Gnr./bnr: Enebolig med leilighet	Målestokk: 1:100	Tiltakshaver: Kennet M. Bjørge	
				Erstatning for: Erstattet av:	Etthus.no
Henviising:			Format: A4		