



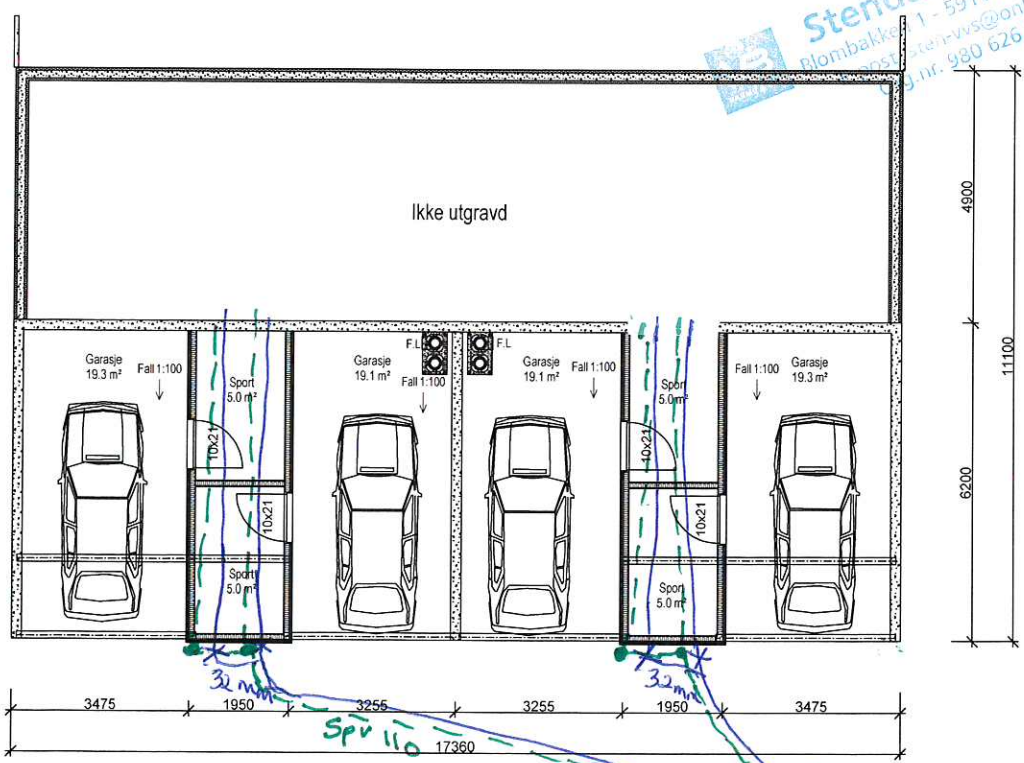

503	www.byggmann.no	TEGNINGENE MÅ IKKE KOPIERES ELLER BENYTTES VED UTFØRELSE AV ARBEIDEN UTEN MEDVIRKNING FRA DAKARK AS	
976598407	NJR	TEGNER:	
	03.10.2018	DATE:	DAKARK AS
4002-17	1:100	MÅL:	ANSV. PROSJEKTLEDER: DAKARK AS
			4MS bolig LUREVEGEN SØVOLD LINDÅS KOM. 172 26
			5912 SEIM NESBRØKKA 28
			5912 SEIM NESBRØKKA 28

BYGGMANN
BYGGESØKNADSTEGNING
KJELLER OG TAKPLAN

	BRU	BYTA	BYA	P-Room	S-Room
2.Et. del 1	82.3 m ²	91.8 m ²		82.3 m ²	0.0 m ²
2.Et. del 2	82.3 m ²	91.8 m ²		82.3 m ²	0.0 m ²
1.Et. del 1	82.0 m ²	91.8 m ²		82.0 m ²	0.0 m ²
1.Et. del 2	82.0 m ²	91.8 m ²		82.0 m ²	0.0 m ²
Kjeller	101.8 m ²	107.9 m ²		0.0 m ²	101.8 m ²
Sum	430.4 m ²	475.1 m ²	238.0 m ²	328.6 m ²	101.8 m ²

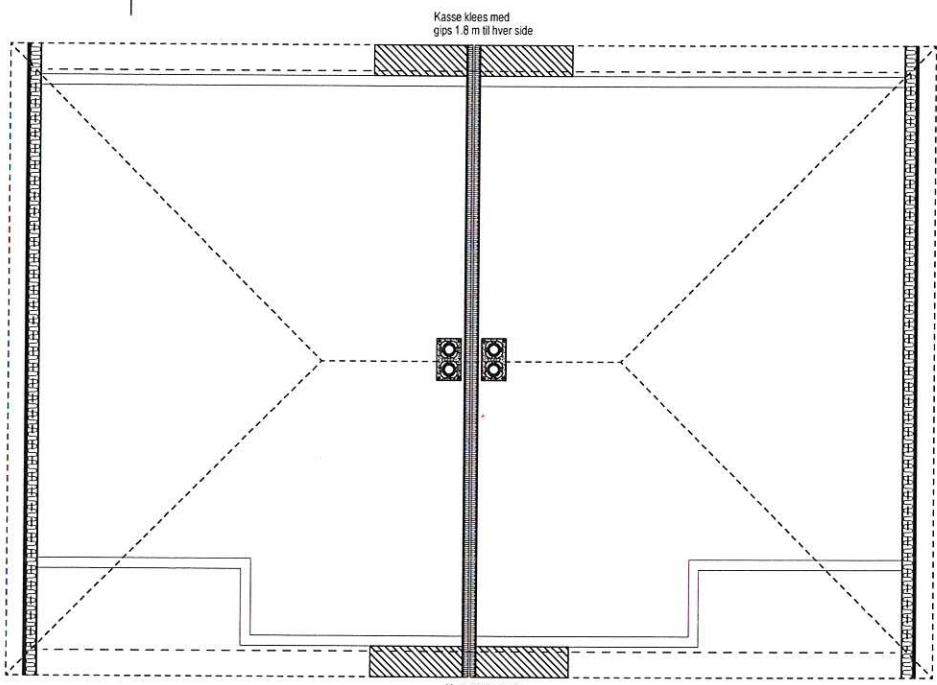

Stendal VVS AS

X = utf. stoppe kran
● = utf. støttepunkt

BYGGEØKNADSTEGNING
1. ETG

BYGGMANN

TILTAKSWER:	SEIM BYGG AS	5912 SEIM	5912 SEIM
LEVERANDØR:	SEIM BYGG AS	SEIM BYGG AS	5912 SEIM
ANSVULIG PROSJEKTLENDER:	DAKARK AS	NJR	976598407
ARKFORMAT:	A3	DATE:	03.10.2018
G. NR. B. NR.	172 26	PROSJEKT EG. AS:	4002-17
MAL:	4MS bolig LUREGGEN SØVOLD LINDÅS KOM.	1:100	www.byggmann.no
TEGNINGEN ER IKKE KOPERES ELLER BENYTTES VED UTFØRELSE AV ARBEIDEN UTEN MEDVIRKNING FRA DAKARK AS	504	ARK:	

Org.nr. 980 626 180

