


PLANTEGNING KUASSNESVEGEN 2 - KNAVIK KAFE OG THAI TAKEAWAY AS

VARELEVERING

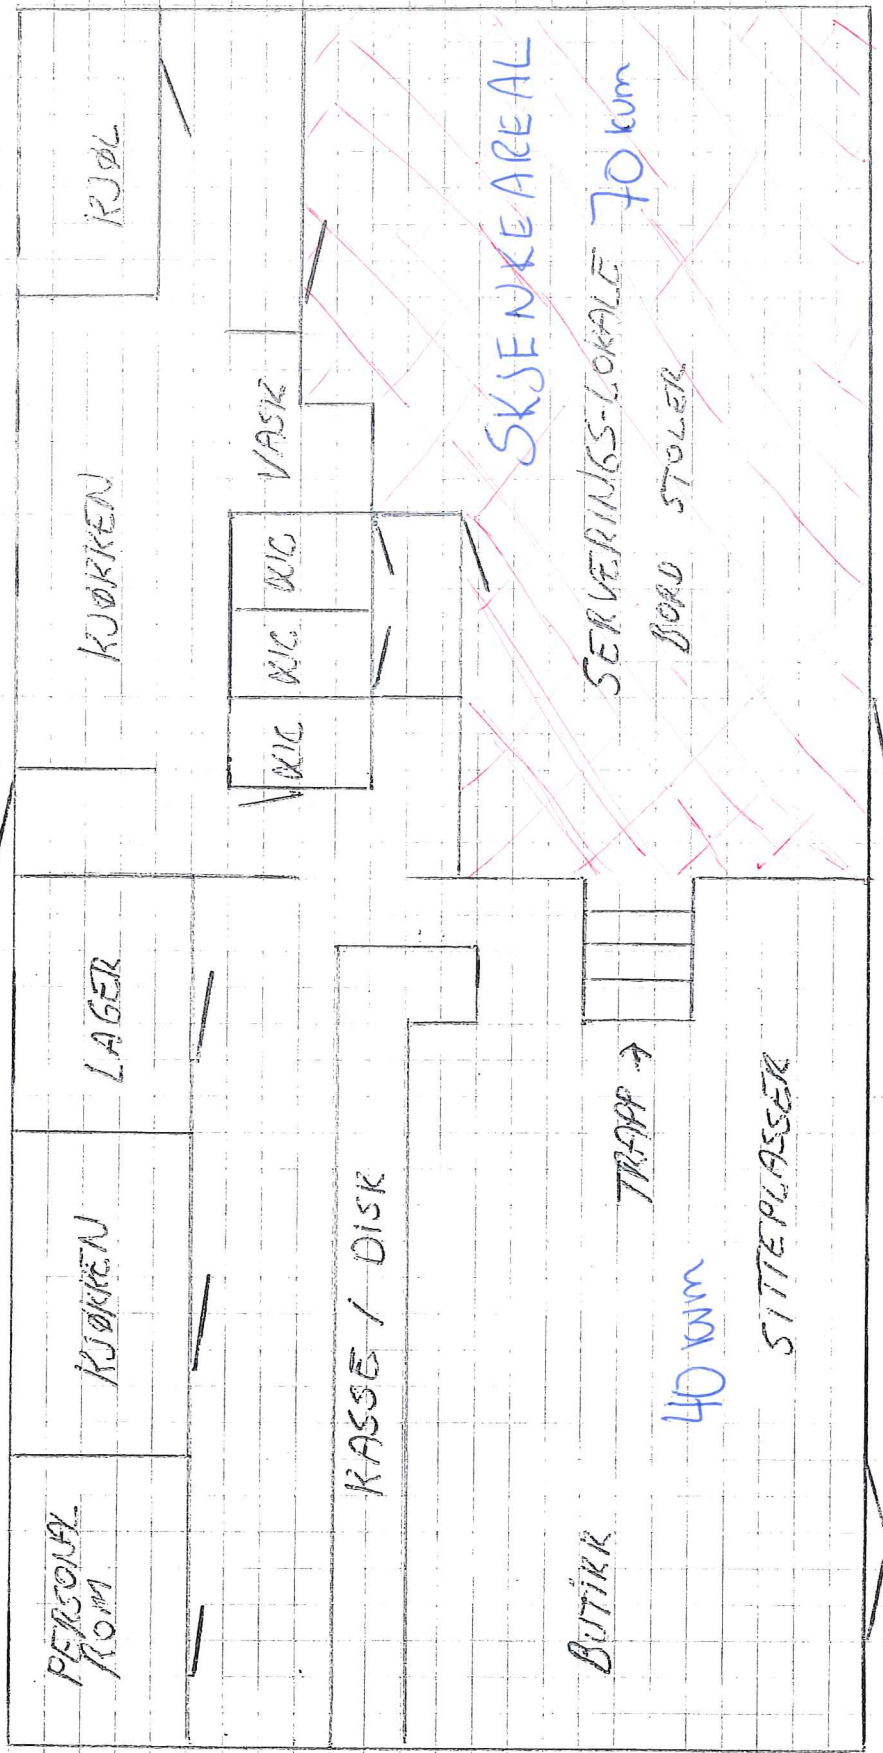

INNGANG

AREAL TOTALT CA 100 kvm
MÅL: 1 cm = 1 meter