

Søknad om løyve til graving i offentlig veg

Vedlegg 2.1

Etter vedtektene i Veglova §§ 32 og 57 og forskrifter om varsling av arbeid på offentlig veg vert det hermed søkt om løyve til:

☒ Legging ☐ Utskifting ☐ Reparasjon ☐ Luftspenn

Veg nr.: _____ Hp.: _____ Km: _____ - _____ Arbeidsstad: MUNDAL

Arbeida gjeld:

☐ Vassleidning ☐ Telekabel ☐ Avløpsleidning ☐ Anna: _____
☒ El-kabel ☐ Gassleidning ☐ TV-kabel

Noverande dekke:

☐ Asfalt ☐ Brostein ☒ Grus ☐ Anna: _____

Frå eigedom Gnr.: 194 bnr.: 5 slik det er vist på vedlagde kart / skisse i målestokk 1: 1000

Arbeidsskildring: _____

Arbeidet er ønska oppstarta: UKS 48 og venta avslutta: 48

Talet på kryssingar: 2 stk. Boring: ☐ ja, ved km: _____ ☐ nei

Lengde på luftspenn/grøft langs veg: _____ m frå km: _____ til km: _____

Som eigar av og oppdragsgjevar/byggherre for anlegget tek eg på meg det ansvaret som "Retningslinjer for graving i offentlig veg - NKF nettverksgruppe Veg og trafikk Hordaland, Oktober 2013" pålegg meg og garanterer for ferdigstilling av anlegget utan kostnad for veghalder. Eg godtek dei vilkår for løyvet som går fram av nemnde retningslinjer.

Oppdragsgjevar/byggherre: ANDERS VALLA

Adresse: HOPSDALSVEGEN 31A

Kontaktperson hos oppdragsgjevar/byggherre: ANDERS VALLA Tlf.: 90673375

Dato: 10.11.2018 Underskrift: Anders Valla

Som entreprenør er eg kjend med dei plikter som gjeld for undersolding på gravestaden. Det er sett kryss for dei type anlegg som finst på staden:

☒ El-kabel ☐ Vassleidning ☐ Signalkabel ☐ Kulturminne
☐ Telekabel ☐ Avløpsleidning ☐ Polygonpunkt ☐ Gass
☐ TV-kabel ☐ Gassleidning ☐ Grøntanlegg ☐ Anna: _____

Nødvendige opplysningar og direktiv om anlegga er innhenta og varsel om graving er gitt. ☐ (kryss av)

Arbeida skal utførast etter "Retningslinjer for graving i offentlig veg - NKF nettverksgruppe Veg og trafikk Hordaland, Oktober 2013" og etter tilvisning av vedrørte parter. Eg godtar dei plikter som arbeid i offentlig veg medfører etter nemnde retningslinjer. Godkjend plan for arbeidsvarsling vil ligga føre for arbeidet vert sett i gong. Eg har gyldig ansvarsforsikring i følge retningslinjene pkt. 1.6 og 1.7 ☐ ja ☐ nei (kryss av)

Entreprenør: ANDERS VALLA

Adresse: HOPSDALSVEGEN 31A

Kontaktperson hos entreprenør: ANDERS VALLA Tlf.: 90673375

Dato: 10.11.2018 Underskrift: Anders Valla

☐ Spesielle vilkår, evt sjå baksida: Arbeidet utføres etter "Retningslinjer for graving i offentlig veg og galegrunn" gjeldende for Lindås kommune

☒ Graveløyve gitt

☐ Graveløyve avslått

Lindås/Veg
Kommune / Eining

den 13.12 2018

A. Bratthaug
Underskrift

Teknisk drift
Godkjent

Askøy, Fjell, Sund, Kvam, Voss, Ulvik, Granvin, Lindås, Austrheim, Meland, Os, Radøy, Gulen



Vedlegg 2.1

Spesielle vilkår, forts. :

Føresetnader for arbeid i offentlig veg

Det er vedtatt egne "Retningslinjer for graving i offentlig veg – NKF nettverksgruppe Veg og trafikk Hordaland, Oktober 2013". Disse gjelder for alt arbeid i eller ved offentlig veg. Entreprenør/byggherre kan få reglane ved å vende seg til den einskilde kommune.

Ansvarshavande entreprenør

Det skal alltid vere ein ansvarshavande entreprenør (eventuelt offentlig teknisk etat) for graving i offentlig veg.

Den som skal vere ansvarshavande entreprenør for eit anlegg i eller ved offentlig veg skal ha dei nemnte retningslinjer og full kjennskap til desse. Ved underskrift på søknadsskjema skal entreprenør forplikte seg til å følge reglane og ta på seg det ansvaret som følgjer med.

Ansvarleg entreprenør har eit særleg ansvar for at det er gjort tilstrekkeleg undersøking om det er andre anlegg i vegen på den staden der det skal gravast. Entreprenøren må ha full oversikt over tilhøva sjølv om andre har gjort undersøkingar. Avkryssing på søknadsskjema skal gjelde som forpliktande erklæring om at tilstrekkelig undersøking er gjort. Manglande avkryssing kan føre til avvist søknad.

Eigenkontroll skal utførast og skjema «Entreprenøren sin eigenkontroll ved arbeid i offentlig veg» skal sendast til den einskilde kommune, jf. "Retningslinjer for graving i offentlig veg – NKF nettverksgruppe Veg og trafikk Hordaland, Oktober 2013." Garantiid gjeld tre år frå dato for ferdigstilling. Entreprenøren / byggherre er ansvarleg for ferdigstilling.

Ansvarshavande eigar (byggherre)

Søknad om graveløyve skal alltid underskrivast av eigar av det aktuelle anlegg (byggherre).

Ved si underskrift skal eigaren (byggherren)

- ta på seg ansvaret for det ferdige anlegg, og for hendingar og skader som anlegget måtte medføre på vegen og tredjemann
- vere garantist for at entreprenøren sine plikter etter reglane blir oppfylt

Føresetnader for å ha liggande leidnings- og kabelanlegg i offentlig veg- og gategrunn


Løyvet frå kommunen er gitt mellombels. Leidnings- og kabelcigar er plikta til, for eiga rekning, å foreta dei nødvendige endringar med leidnings- eller kabelanlegget – eventuelt fjerne det – dersom kommunen seinare måtte finne det nødvendig.

Risiko og ansvar

Mulig ulempe for leidnings- eller kabelanlegget ved kommunen sitt vedlikehalds-, reparasjons- eller utbetningsarbeid er ikkje kommunen sitt ansvar. Kommunen har heller ikkje ansvar for skader/ulempar på leidnings- eller kabelanlegg som følgje av trafikkbelastning på vegen

Askøy, Fjell, Sund, Kvam, Voss, Ulvik, Granvin, Lindås, Austrheim, Meland, Os, Radøy, Gulen



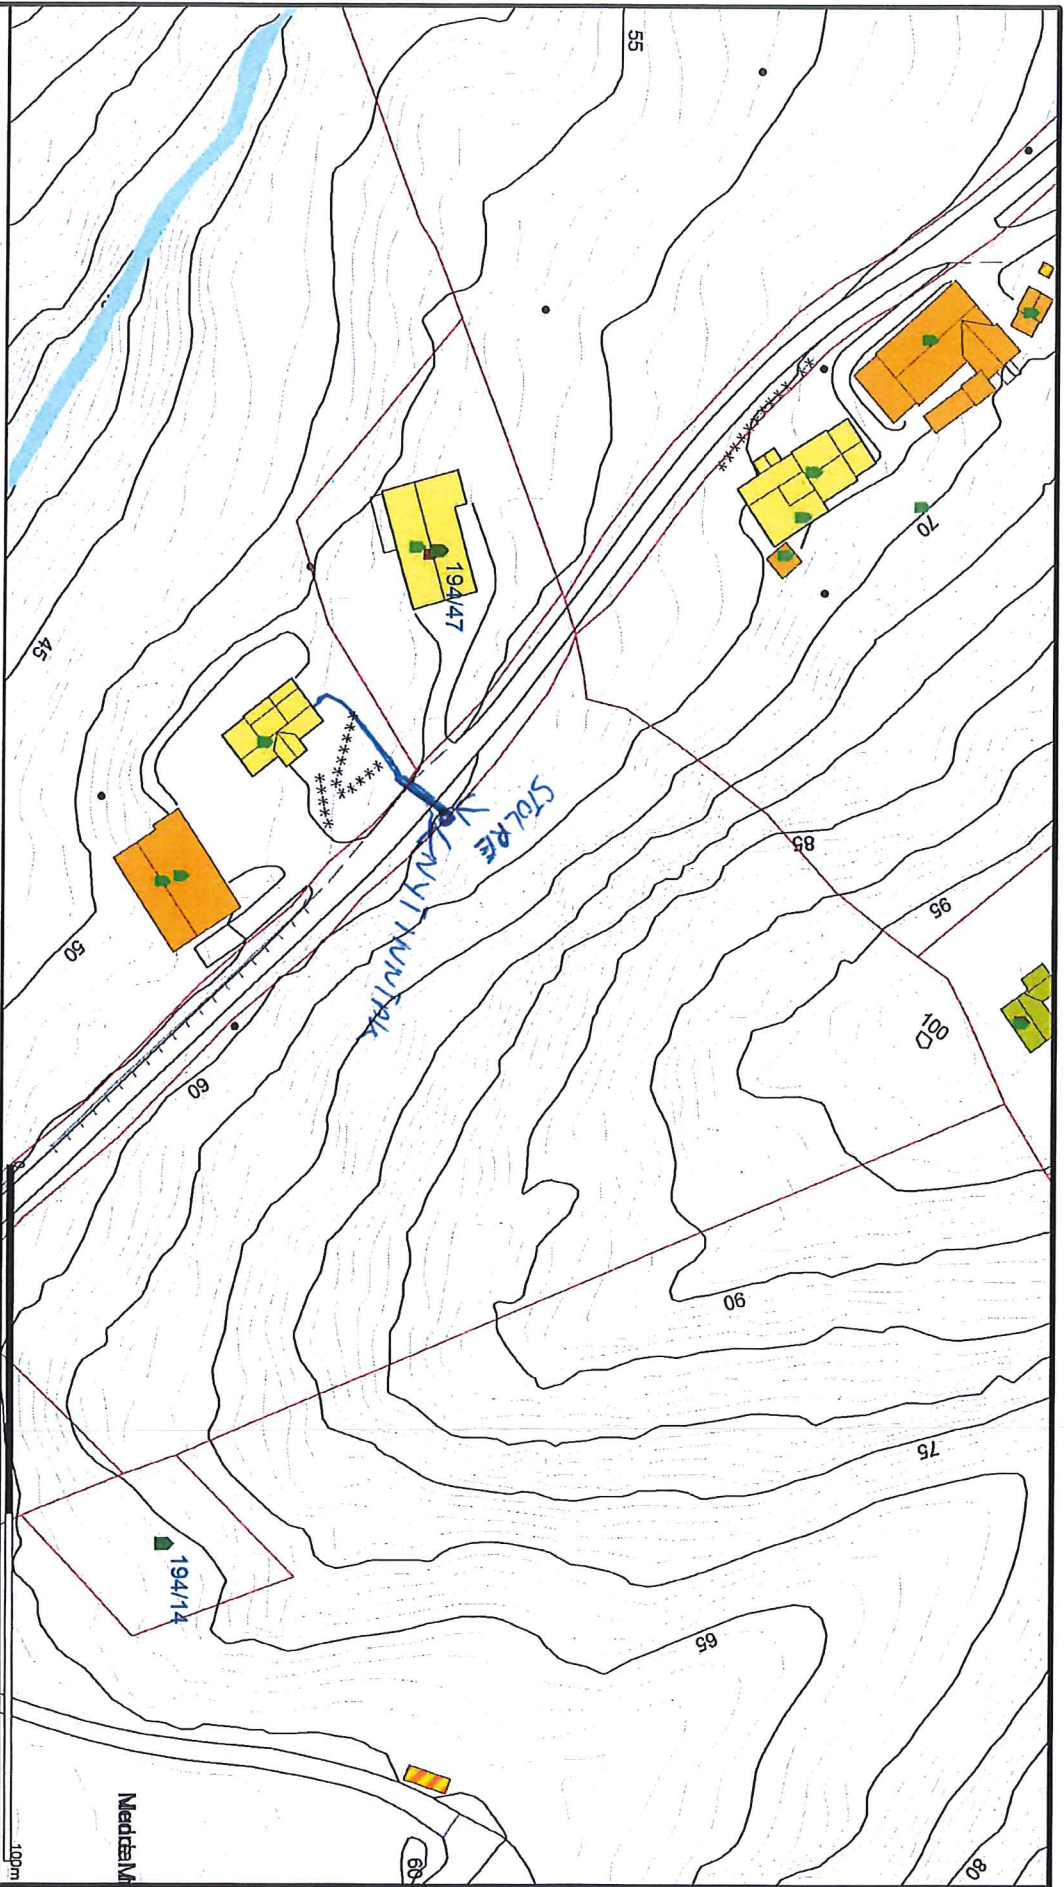

- Akop felles
 - Drensløst
 - Overvann
 - Pumpeledning spillvann
 - Pumpeledning vann
 - Spillvann
 - Vannledning
- Utdelt grenser
 - Terrengmåle grense
 - Konstruert grensepunkt
 - Belig
 - Bustad mteiligket
 - Vahingshus
 - Større bustader
- Hydel/feriehus
 - Garasjehus
 - Industriager
 - Andre byg

Beliggenhet og høyder må opprises som orientering.
Koordinatsystem: UTM(EUR89) - SONE 32 (EPSG:32632)
Høydesystem: (EPSG:)

Powel AS	Oppdragsnivå:	Målestokk 1:1000 Gemini
Date: 2018.11.02 Sign.: ill	Adresse: Postnr./sted:	