


x = 32 ulu. stoppekran  
 o = 110 state kum



Sjåvold Seim Bygg AS Sjåvold, Seim		Konstr./tegnert YK	Godkjent	Målestokk 1:250	Etablert av 902	
Date 29.06.2017				Etablert av 902		
Situasjonskart Dakark AS Format A4		Hendingsnr. 1083-17				

172/198

04.10.2018 YK

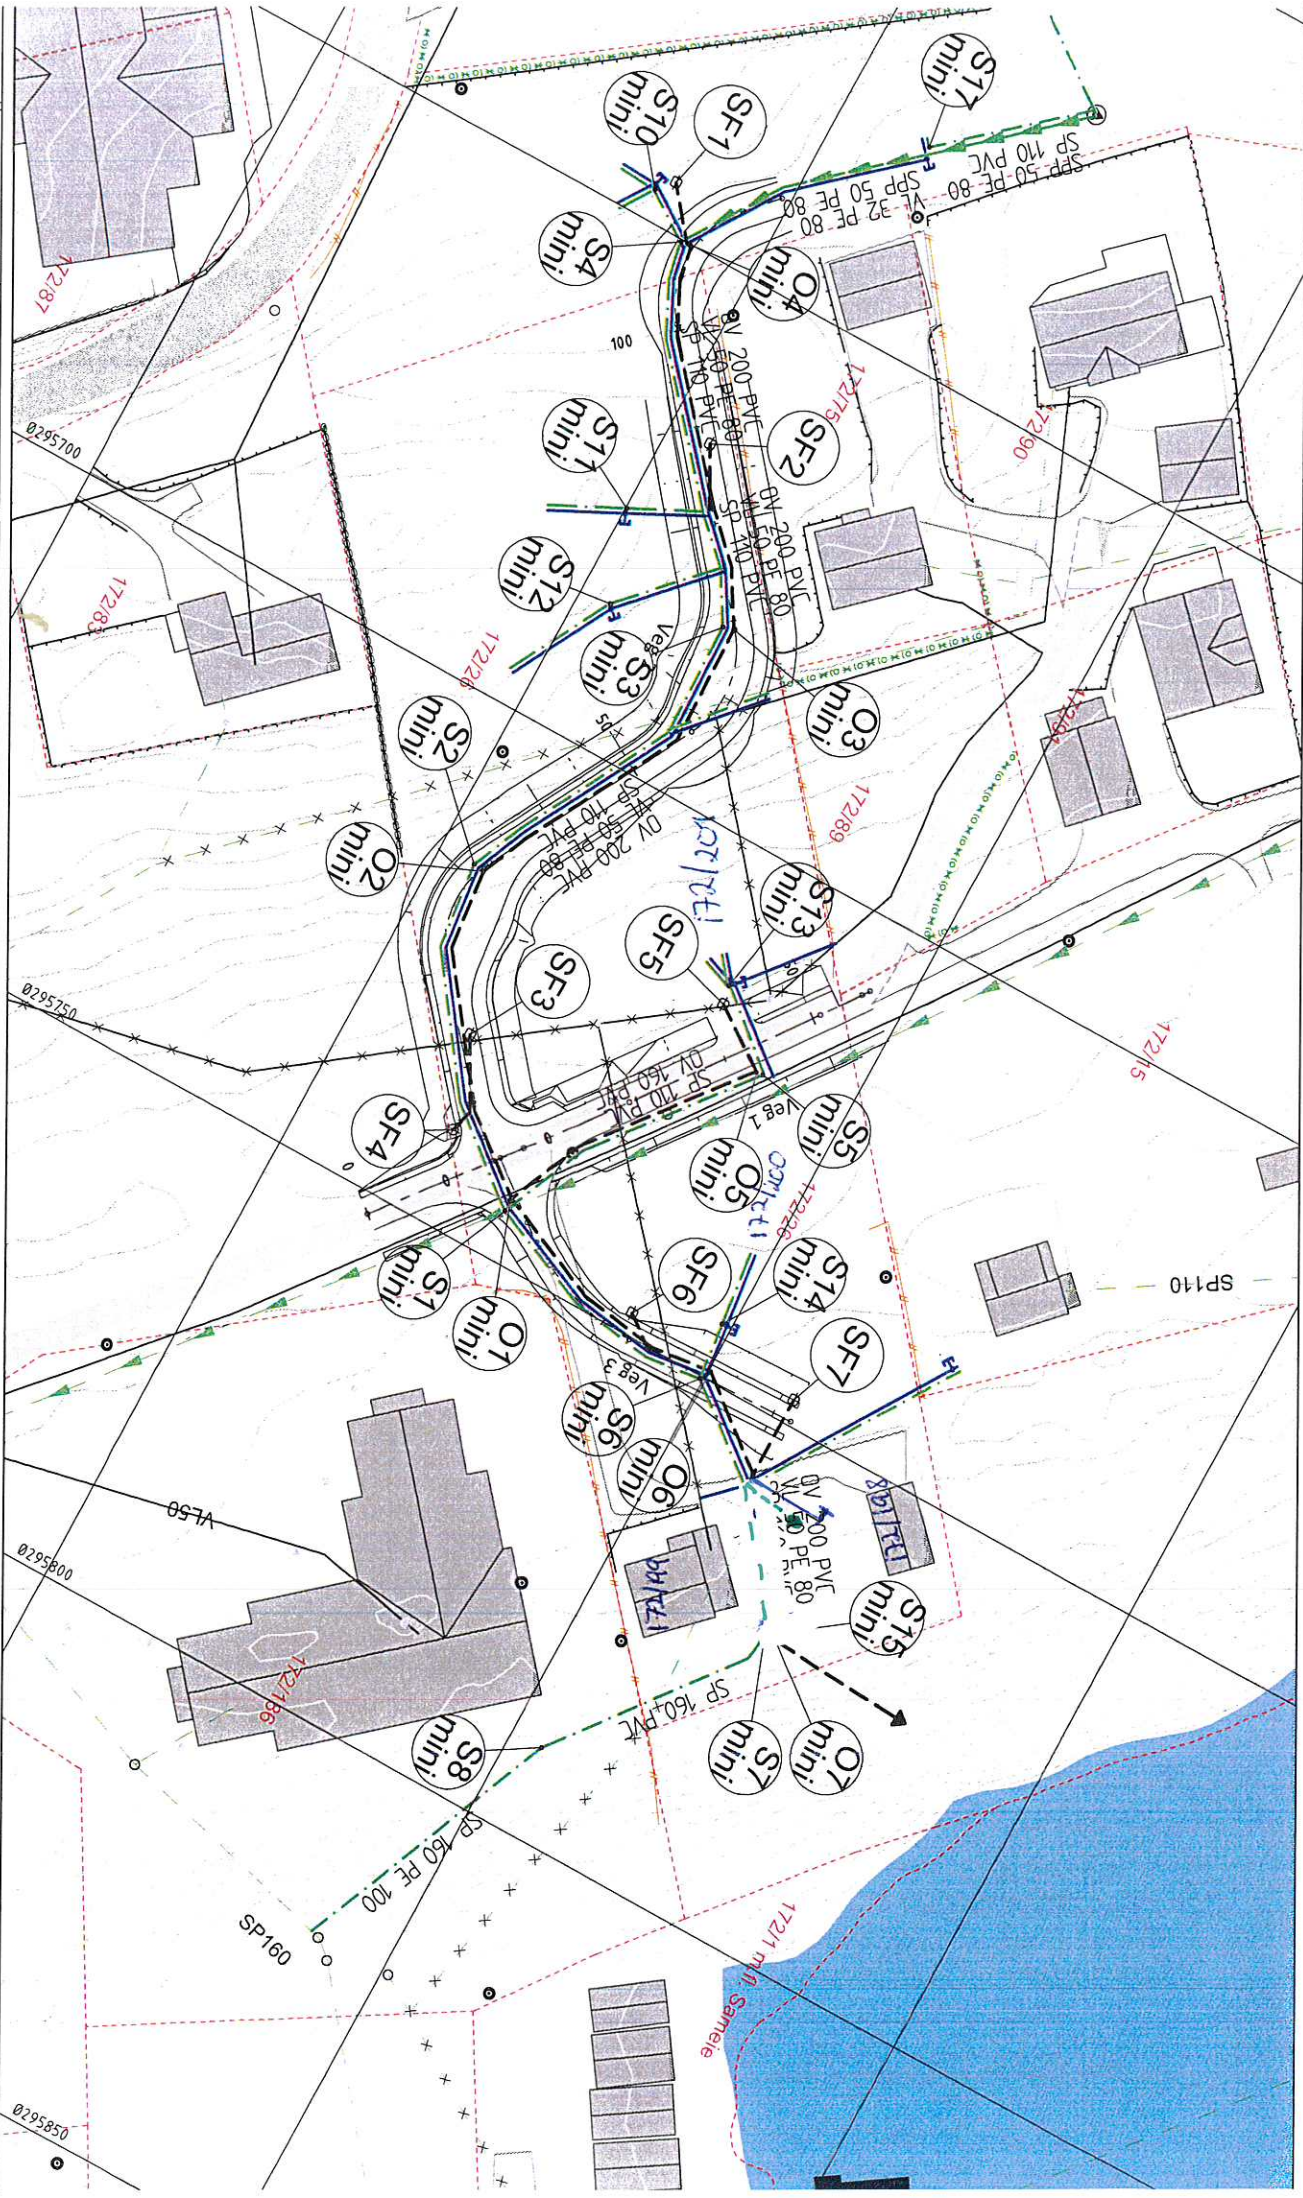

Type og dim		Overvannsledning										Type og dim						
Type og dim												110PVC SN8						
Type og dim												200PVC SN8						



# BYGGMANN

TILTAKEHVER: Arel Sudmann og Tommy A. Seim TILTAKE: Enebolig Sjøvid Lindås Kommune		ANSVARIG PROSJEKTERENDE: Dokark AS	ARKFORMAT: A3
PROSJEKT NO: 1083-17 PROSJEKT: BG AS		DATO: 13.06.2017 TEGNER: NJR	AFRK: www.byggmann.no 505
TILTAKEHVER: Selm Bygg AS Nøstrekko 28 5912 Selm		TEGNINGENE ER IKKE GYLDIGE UTEN KVALITETSSIKRINGSYSTEMET TIL DOKARK AS TEGNINGENE MÅ IKKE KOPIERES ELLER BENYTTES VED UTFØRELSE AV ARBEIDER UTEN MEDVIRKNING FRA DOKARK AS	

## BYGGESØKNADSTEGNINGER 2. ETG

