


B B Kelle

Stendal VVS AS
 Blombakken 1 - 5911 ALVERSUND
 E-post: sten-vvs@online.no
 Org. nr. 980 626 180

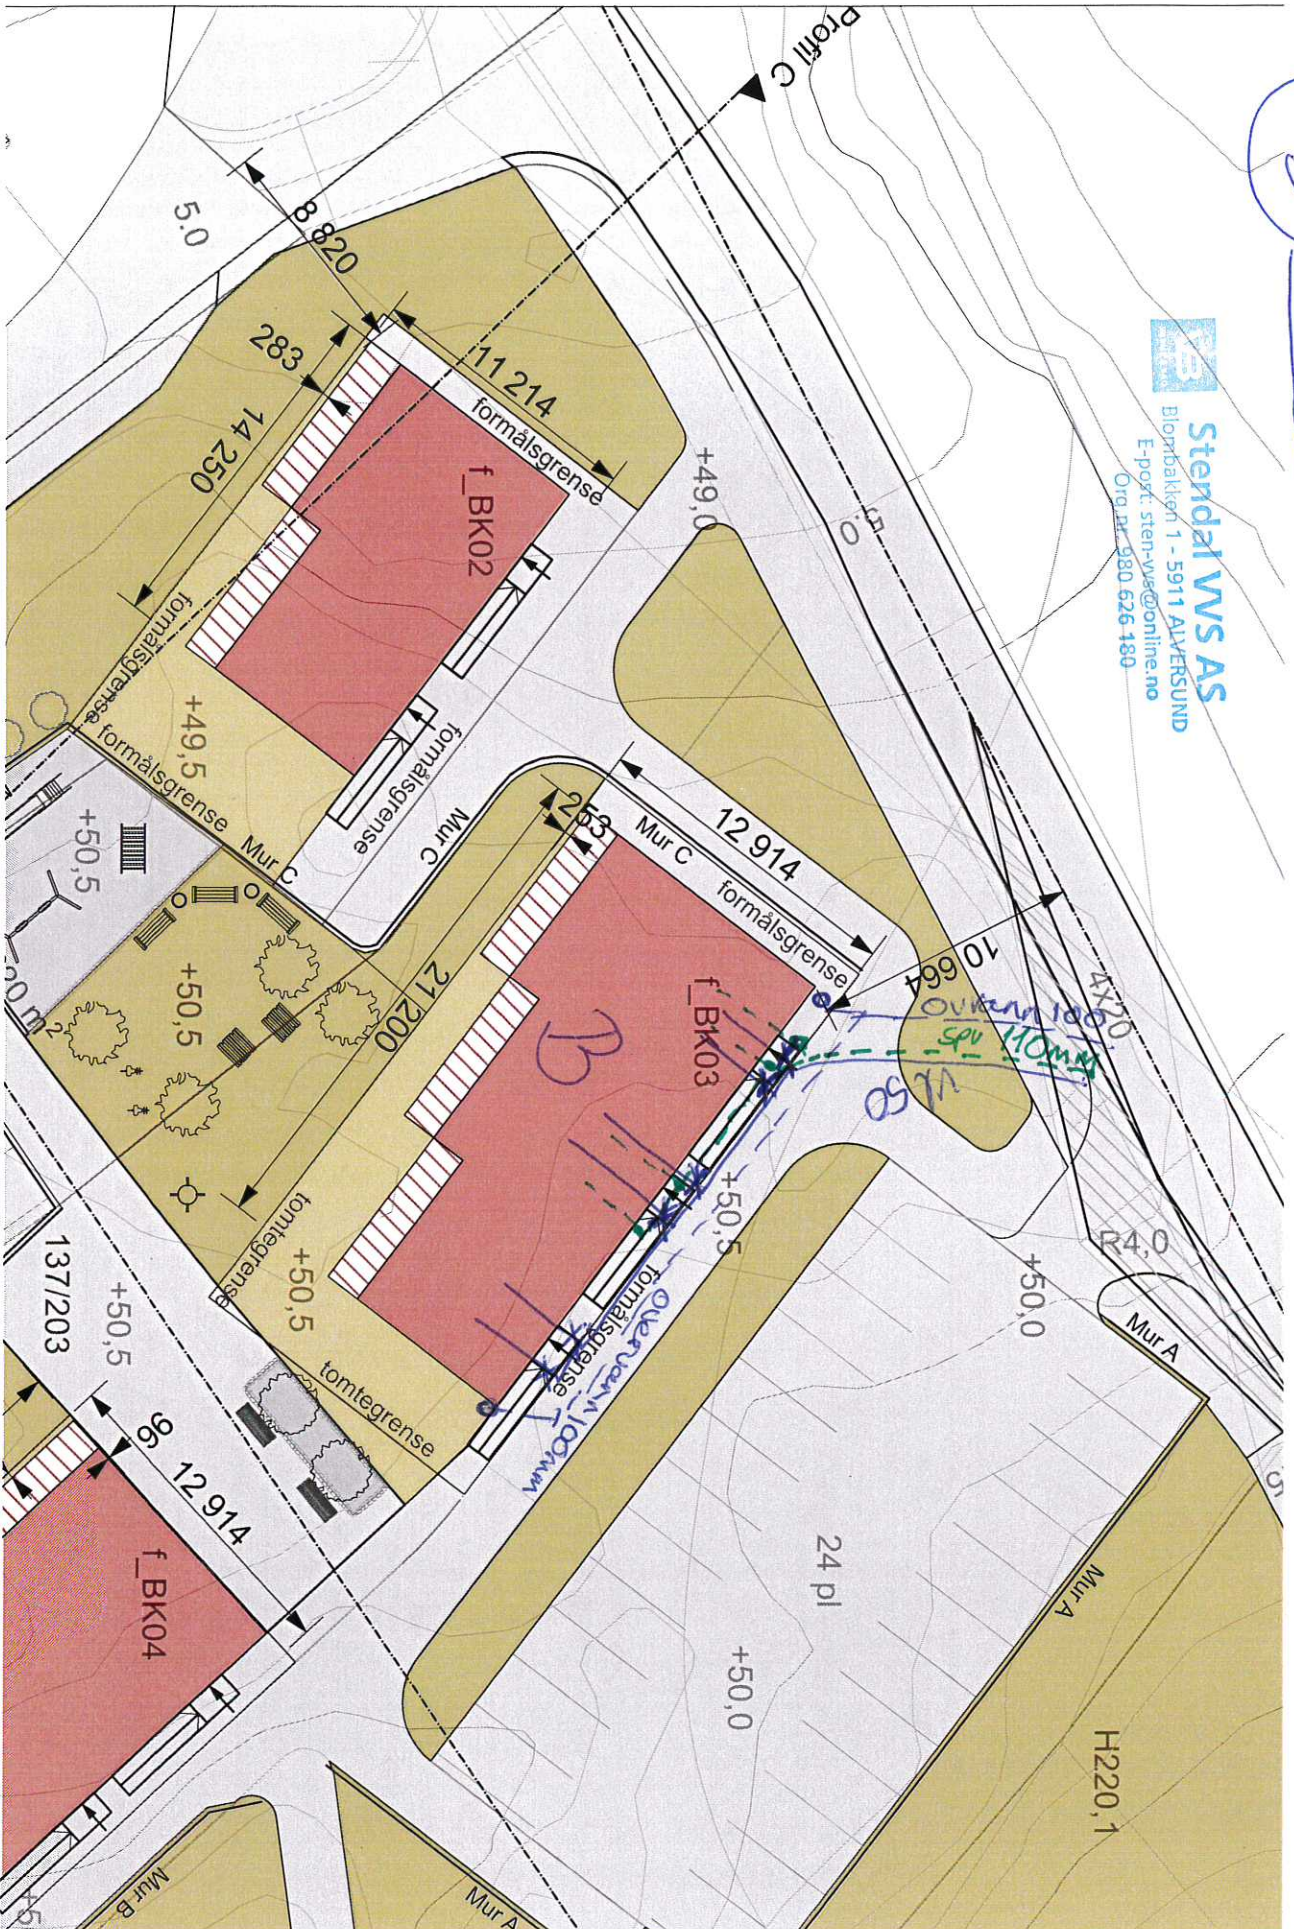

○ = utv stake punkt 100mm x 6 stk
 x ≡ utv bakkekran 32mm x 6 stk 32mm vannledning


B
Diolekk

Stendal VVS AS
 Blombakken 1 - 5911 ALVERSUND
 E-post: sten-vvs@online.no
 Org.nr. 980 626 180

Prosjekt	2018064	Dato opprettet	16.03.2018
Type tegning	H-B 1. etg.	Revisjon nr.	C

Areal, totalt per bygg

BK	BRA	BYA
BK01	588,9 m ²	388,3 m ²
BK02	207,0 m ²	147,0 m ²
BK03	342,7 m ²	238,4 m ²
BK04	342,7 m ²	238,4 m ²
BK05	1122,5 m ² (inkl. p-heller)	390,3 m ²

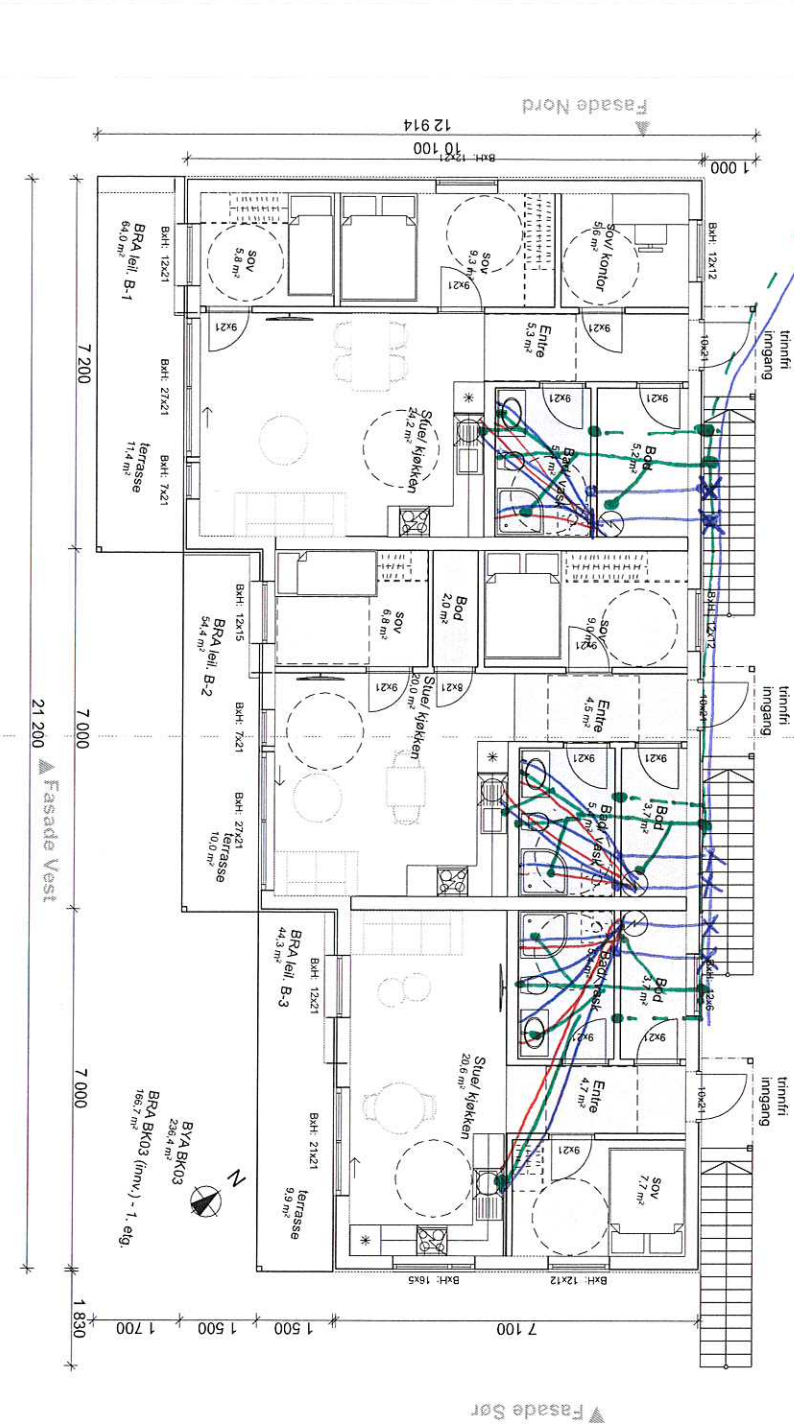

Revisjoner

A	B	C
Inngitt til tegninger av BK05	endret navn på alle bygg og leiligheter	Inngitt til bokstaver i profiler + plan av bygg B
15.10.18	31.10.18	08.11.18
KFJ	KFJ	KFJ

arkoconsult
 ARKOCONSULT AS, Postboks 103, 5291 Valestrandsskosen
 Tel.: 56390003 - Fax: 56191130 - Mob: 33241511
 Mail: post@arkoconsult.no - Org.nr. 997 089 782 MVA

Bolig & Eiendom AS
 Sundeheim boligfelt
 Gnr/ Bnr 137/203
 Lindås Kommune
 Tegningsnr. 20718064A20-3
 Type tegning: H-B 1. etg.
 Format: A3

Utarbeidet av: **Arkconsult**
 Sign: **KFJ**
 Dato: **08.11.2018**
 Kontroll: **KFJ**
 Dato: **08.11.2018**
 Målestokk: **1:100**
 Format: **A3**

HENNHOVD TIL LOVVERK ER DENNE TEIENINGEN ARKOCONSULT AS SIN EIENDOM. DENNE TEIENINGEN KAN IKKE BLI BRUKT, OFFENTLIGGJORT ELLER GIS VIDERE TIL TREDJEPART UTEN VÅR SKRIFTLIGE SAMTYKKE. OVERTREDELSE AV DETTE KAN FØRE TIL SØKSMAAL, STRAFFESAK OG/ELLER ANDRE RETTLIGE FORSØK PÅ Å SKADE VÅR FORRETTIGHET. ARKOCONSULT AS OG/ELLER VÅR FORRETTIGHET ER IKKE ANSVARLIG FOR ET SØKSMAAL, STRAFFESAK OG/ELLER ANDRE RETTLIGE FORSØK PÅ Å SKADE VÅR FORRETTIGHET.

