
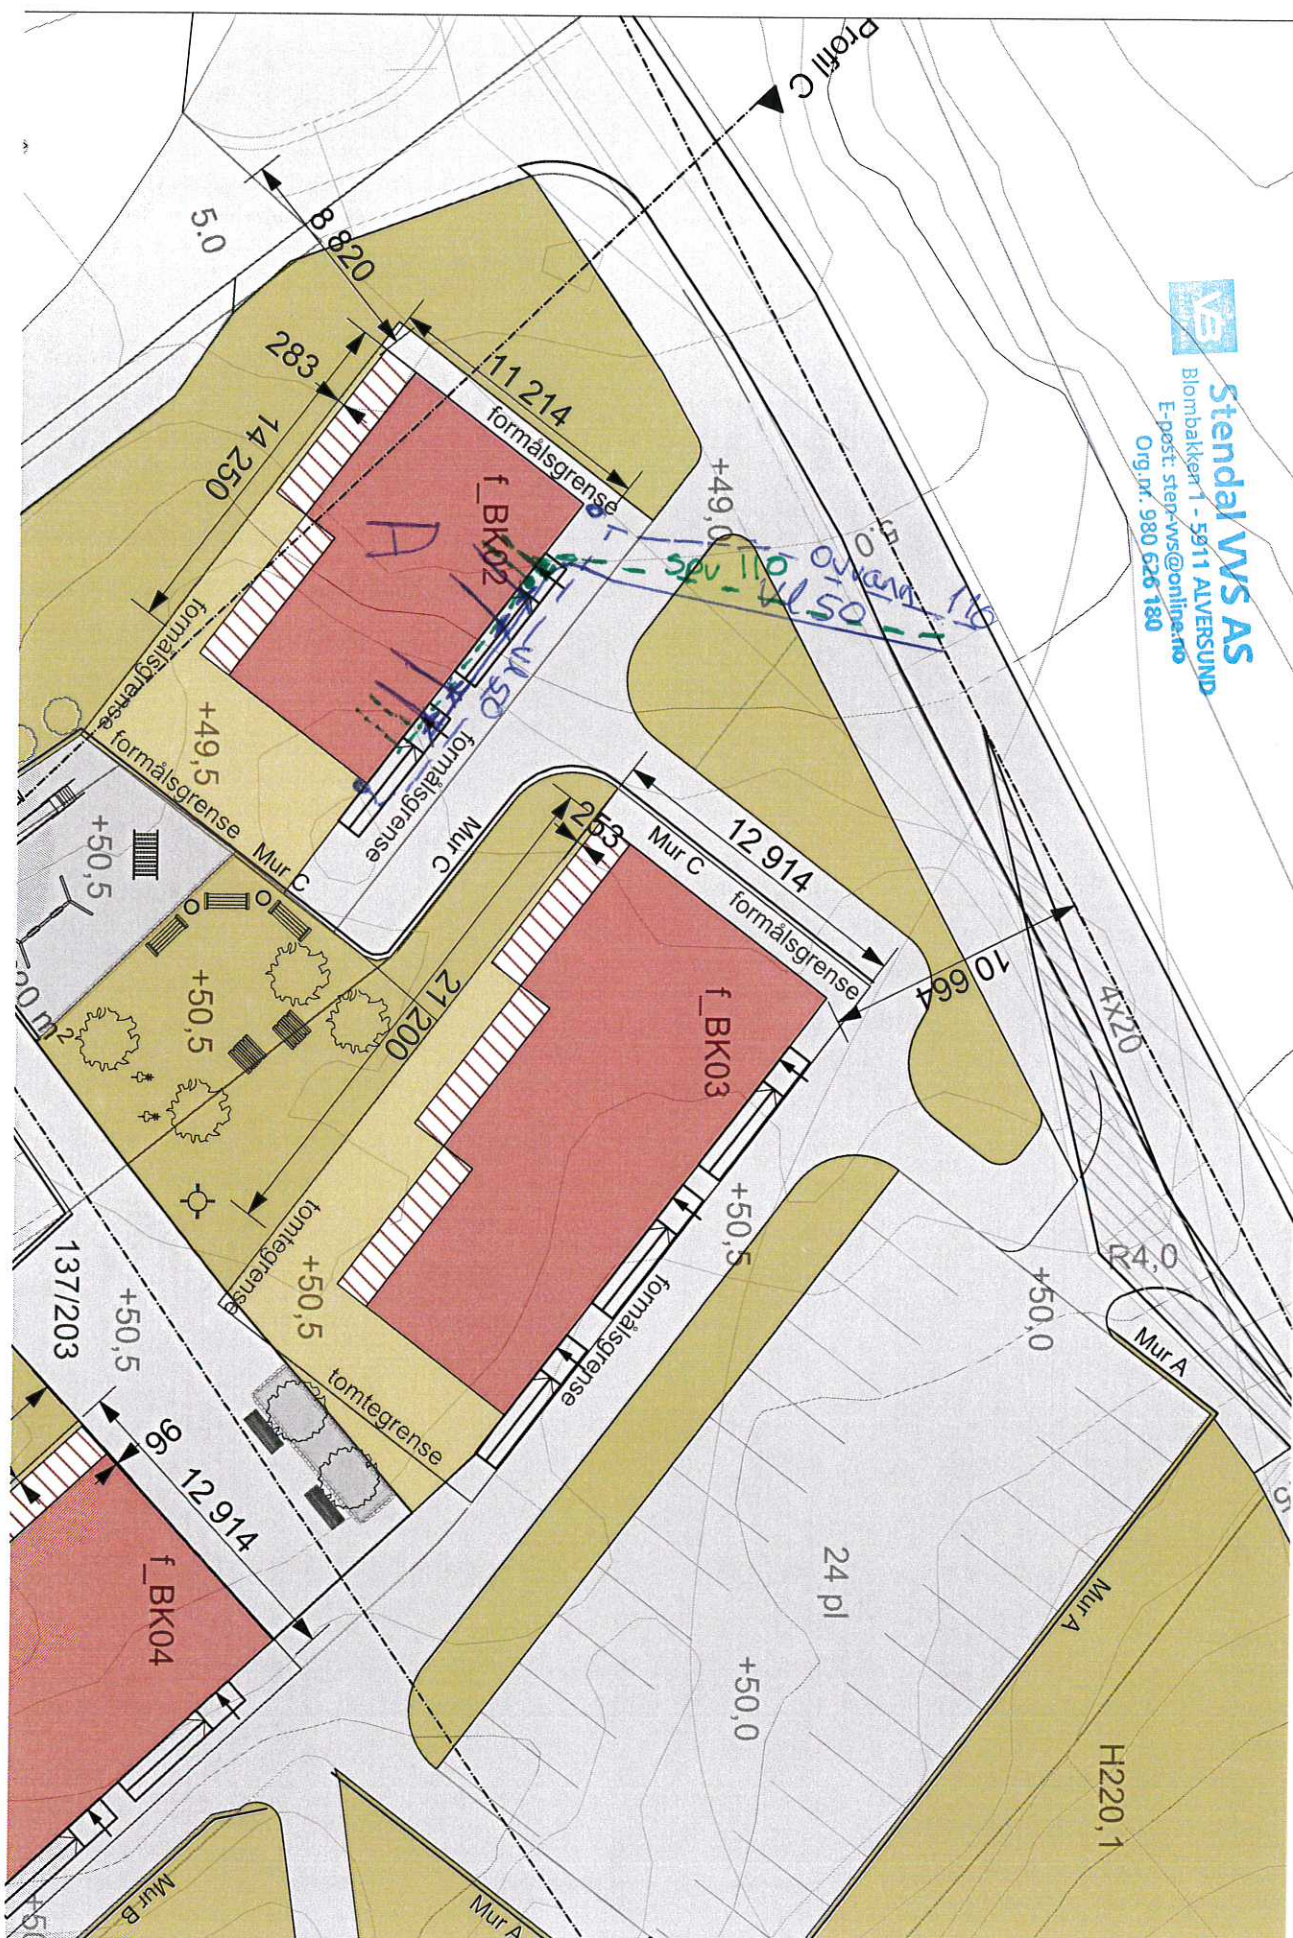


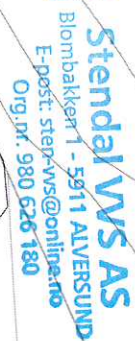

X
= 320. 32mm crane x 4stk
= 400 10 stake purl x 4stk.

TEGNFORKLARING

Eksisterende

Nytt

Vassleiding (VL)

Spilvassleiding (SP)

Overvassleiding (OV)

Sluk med dykkerledning

Sløkketum

Vassleidingskum m/brann-
og stengeventil

Sløppekran på vassleiding

Trykkreduksjonsventil

Påkoplingspunkt

Stengekran

Nye bustander

Piangrense

Eigendomsgrænse

Avstikk til boligtomt:

Ø40-50mm PE80 PN10 VL

Ø110mm PVC-U SN8 SP

Legges med min. fall 15‰

Avstikk til tomter avsluttes min. 2,0m ut fra veikant, min.
6,0m fra hovedledningsgrøft eller 2,0m innenfor
tomtegrense.

Det sprenges grøft min. 2,0m videre fra avslutning avstikk.



Rev. Dato Sign. Revisjonen gjelder

Oppdragsnavn: Øystein Mosevoll Eiendom AS


Prosjekt: Isdalstø, Sundeheim boligfelt

Rammeplan vass og avløp


haugen WFA

Fabrikanten 73
5059 Bergen
Tlf. 55 59 82 60
e-post: post@haugenwfa.no

Prosjekt: 5215
Dato: 17.08.15
Tegningsnr.: 001

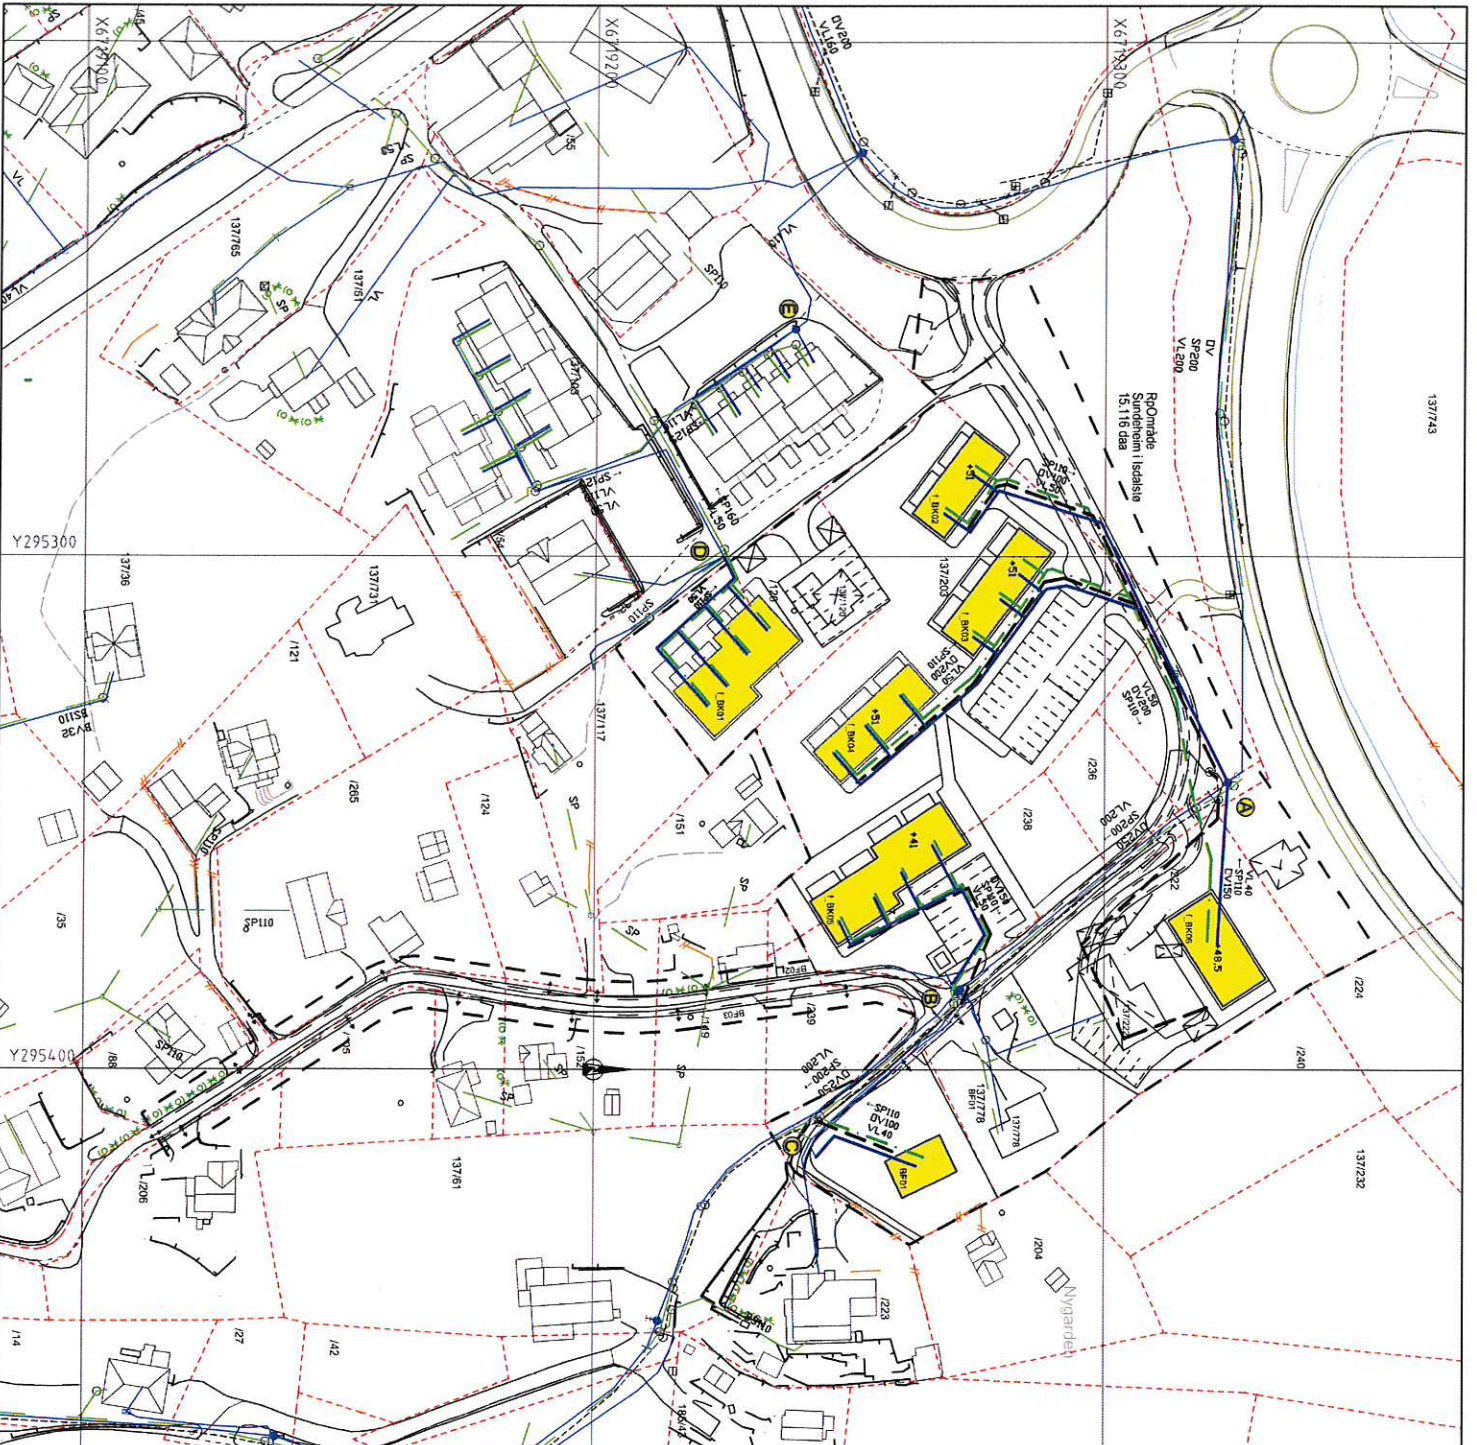

X = utv. stoppekran 32 mm 4stk
 O = utv 110 statepunkt 4stk

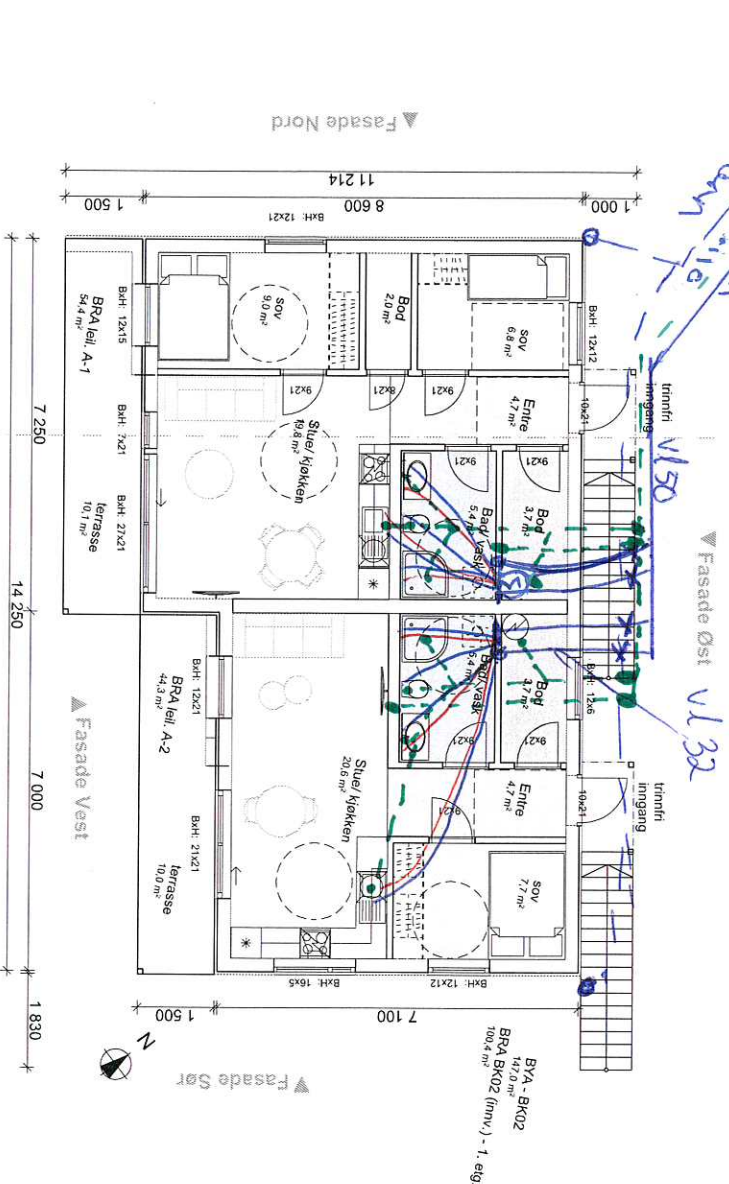

Smitt A - BK02

Stendal WS AS
 Blombakken 1 - 5911 ALVERSTUND
 E-post: sten-ws@online.no
 Org.nr. 980 626 180

Oppmåler:		Dato opprettet	
018004		16.03.2018	
pro kogning		Revisjon nr.	
A-1. etg.		C	

Areal, totalt per bygg	
BRA	BYA
BK01	388,3 m ²
BK02	147,0 m ²
BK03	236,4 m ²
BK04	236,4 m ²
BK05	380,3 m ²
1122,8 m ² (inkl. p-parkir)	

Revisjoner		
A	lagt til tegninger av BK05	15.10.18 K.F.J.
B	endret navn på alle bygg og tilleggsnoter	31.10.18 K.F.J.
C	lagt til boetater i profiler + plan av bygg B	08.11.18 K.F.J.

Rev	Beskrivelse	Dato	Sign




ARKOCONSULT AS, Postboks 103, 5291 Valestrandstasjonen
 Tel.: 56390003 - Fax.: 56191130 - Mob.: 93241511
 Mail: post@arkoconsult.no - Org.nr. 997 089 782 MVA

Tilrasker
Bolig & Eiendom AS
 Sundeheim boligfelt
 Prosjekt
 -
 Date
 -
 Kontroll
 -

Gnr/ Bnr 137/203	Målestokk
Lindås Kommune	1:100
Tegningsnr.: 20718064A20-1	Format
H-A - 1. etg.	A3

I HENHOLD TIL LOVVERK ER DENNE TEIINGEN ARKOCONSULT AS SIN EGENOM, DENNE TEIINGEN KAN KVE BLI BRUKT, OFFENTLIGGJORT ELLER GIS VIDERE TIL TREDJEPART UEN VART SPESIFIKKE SAMTYKKE, OVERTREFFER SE AV DETTE KAN PONE TIL SØKSMAI, OMS TEIINGEN KAN PRINTES I FELT, SKALA, KVE TALA, DIREKTE PÅ TEIINGEN, BRUK KUN OPPITTET BLK.

Stendal WS AS
Elmhakken 1 - 5911 ALVERSUND
E-post: sten-ws@online.no
Org.nr. 980 626 180

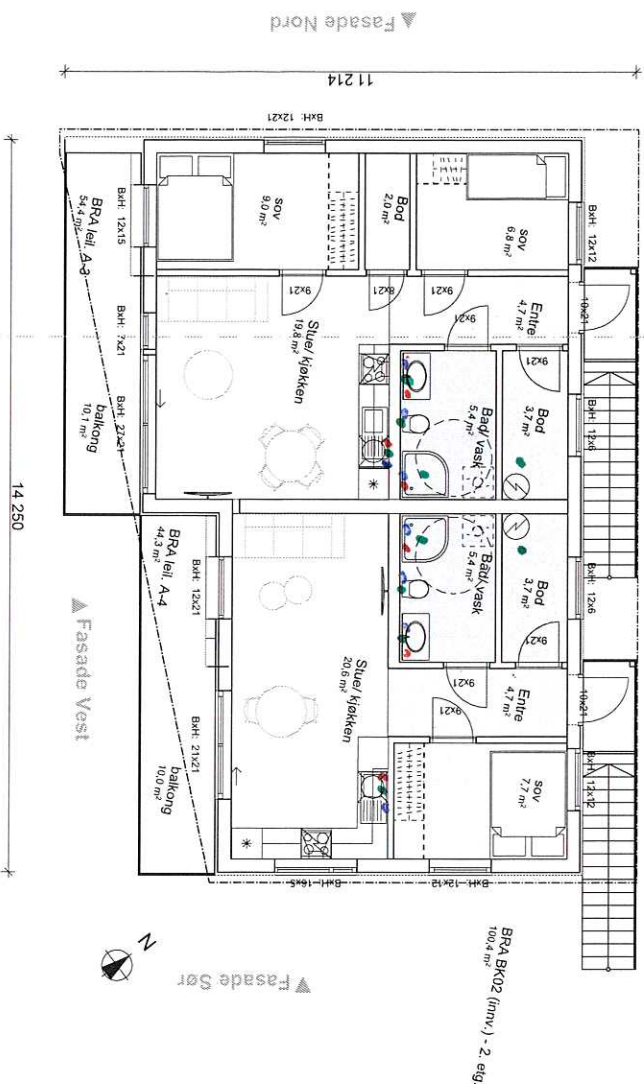

Areal, totalt per byg	
BRA	BVA
588,9 m ²	369,3 m ²
207,0 m ²	147,0 m ²
342,7 m ²	226,4 m ²
342,7 m ²	226,4 m ²
1122,5 m ² (inkl. p-hyller)	390,3 m ²

Revisjoner	
A	Iagt til tegninger av BK05 15.10.18 KJF
B	endret navn på alle bygg og kyllinghotel 31.10.18 KJF
C	Iagt til bokstunder i profiler + plan av bygg B 08.11.18 KJF

[illegible]

underlag salgstegninger - ikke salgstegn



ARKOCOCONSULT AS, Postboks 103, 5291 Valestrandfossen
Tel.: 56390003 - Fax.: 56191130 - Mob.: 93241511
Mail: post@arkococonsult.no - Orgnr. 997 089 782 MVA

Sign. KFJ	Tilakshaver
Date 08.11.2016	Bolig & Eiendom
	AS
Kontroll	

Sundeheim boligfelt

Gnr/ Bnr 137/203 Lindås Kommune	Målestokk 1:100
------------------------------------	--------------------

20718064A20-2	Format
Type legging: H-A-2. etg.	A3

I HENHOLD TIL ØVEREN ER DENNE TEGNINGEN ARKOKONSULT AS SIN EENDOM. DENNE TEGNINGEN KAN IKKE BLI BRUKT. OFFENTLIGGJØRT ELLES GIS VIDERE TIL TREDJEPART UTEN VÅRT SKRIFTLIGE SAMTYKKE. ØVERETREDELSE AV DETTE KAN FØRE TIL SØKSMAAL. ØRS. TEGNINGEN KAN PRINTES I FEIL SVÅL, IKKE TA MAL, DIREKTE PÅ TEGNING, BRUK KJUN OPPGITTE MAL.