


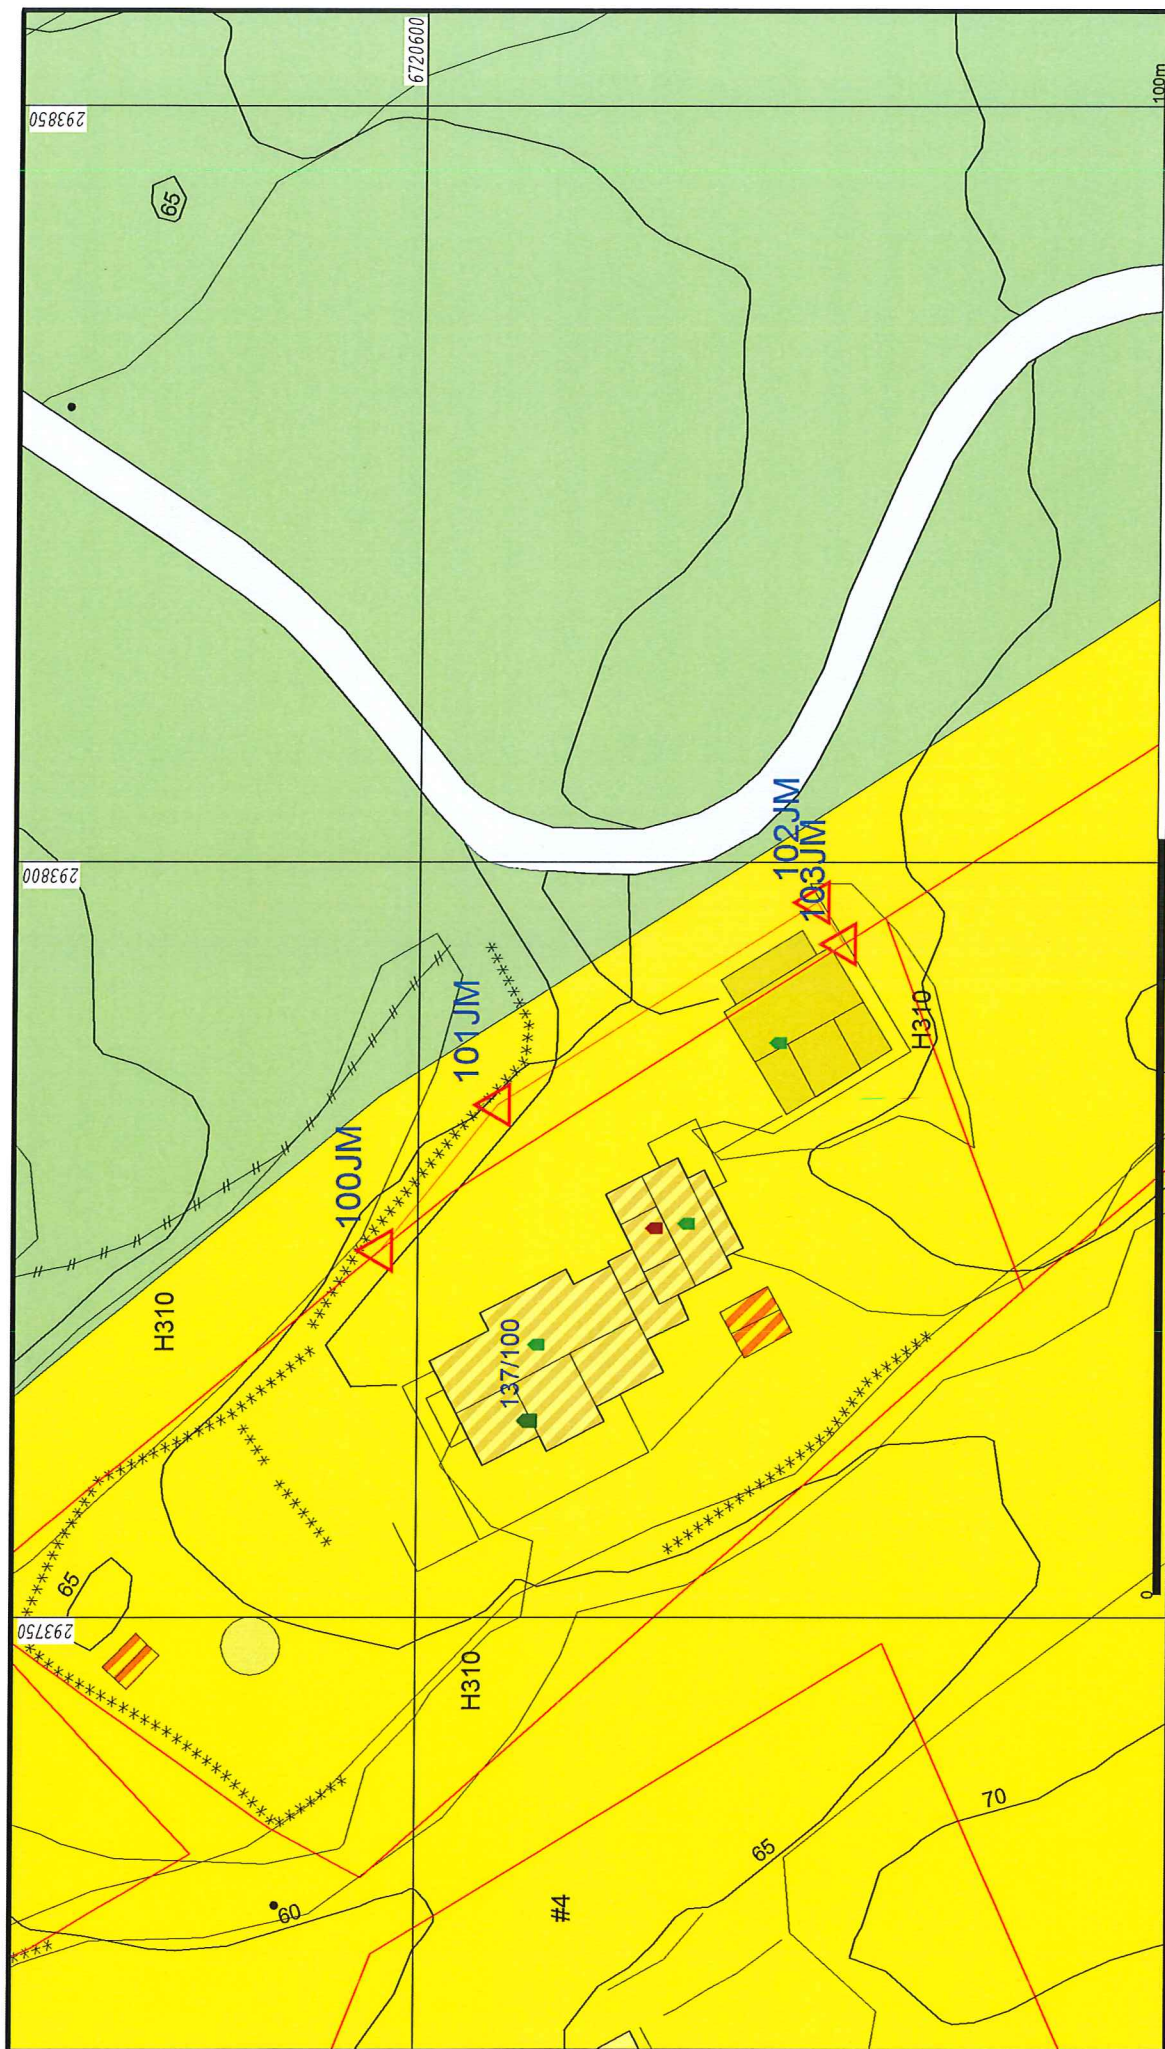



Lindås kommune
Geodata avdeling
Kart som viser grensejustering

Dato: 2018.11.15
Sign: llei

Gnr 137 bnr 17 og 100

Målte Grenser
- Registrerte Grenser
Udefinert grense
Terrengmålte grense
Konstruert grensepunkt
Bolg
Bustad m/leilighet

Våningshus
Større bustader
Hytte/feriehus
Garasje/uthus
Industri/lager
Andre bygg

Beliggenhet og høyder må oppfattes som orienterende.
Koordinatsystem: EUREF89 - SONE 32 (EPSG:25832)
Høydesystem: NN 2000 høyder (EPSG:5941)