

Oppdrag: Region Nordhordland Helsehus
Tema: Midlertidig tilkobling vann og avløp i byggefasen
Dato: 03.10.18


Til: Lindås kommune

Fra: Consto AS


Kopi til:

Tilkoblingspunkt for vann og avløp er angitt av Lindås kommune v/Helgesen, se kart under.

Under byggefasen vil vann fra boring etc. bli rensert gjennom mobilt containerrenseanlegg og det rensede vannet føres inn på SP kum som vist på vedlagt riggplan.

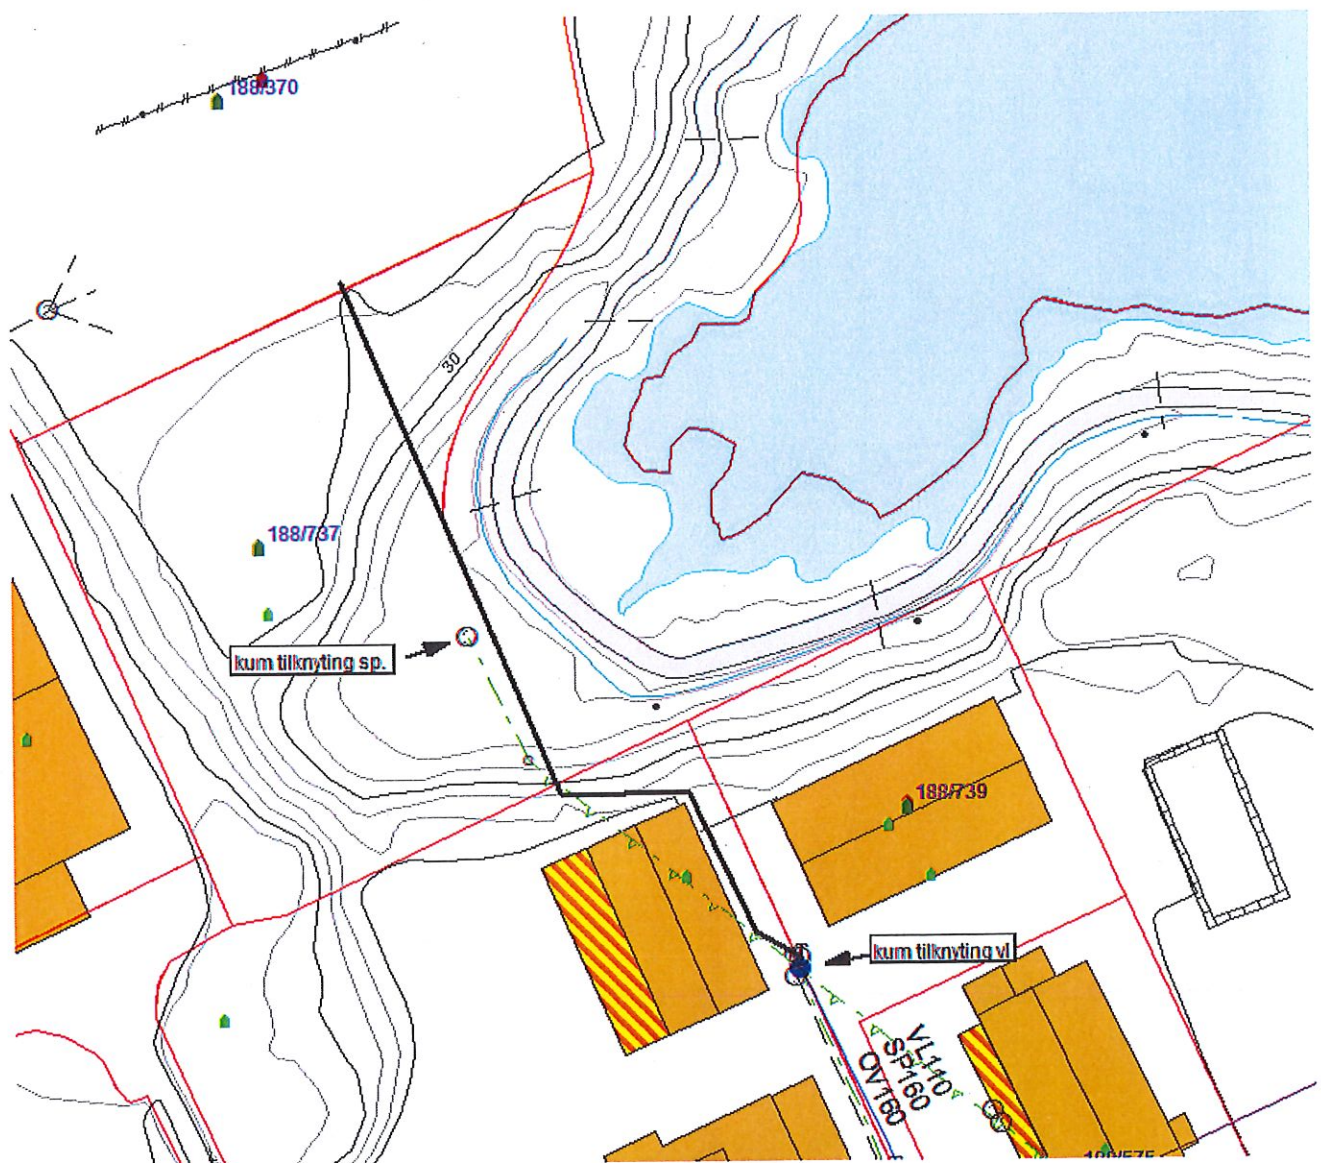


Container-
renseanlegg -
se vedl. info

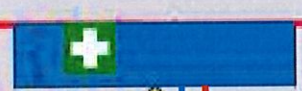

Avløp fra brakkerigg
til gren på
midlertidig
spillvannsledning
etter avtale

Vannledning fra
kum anvist av
kommunen

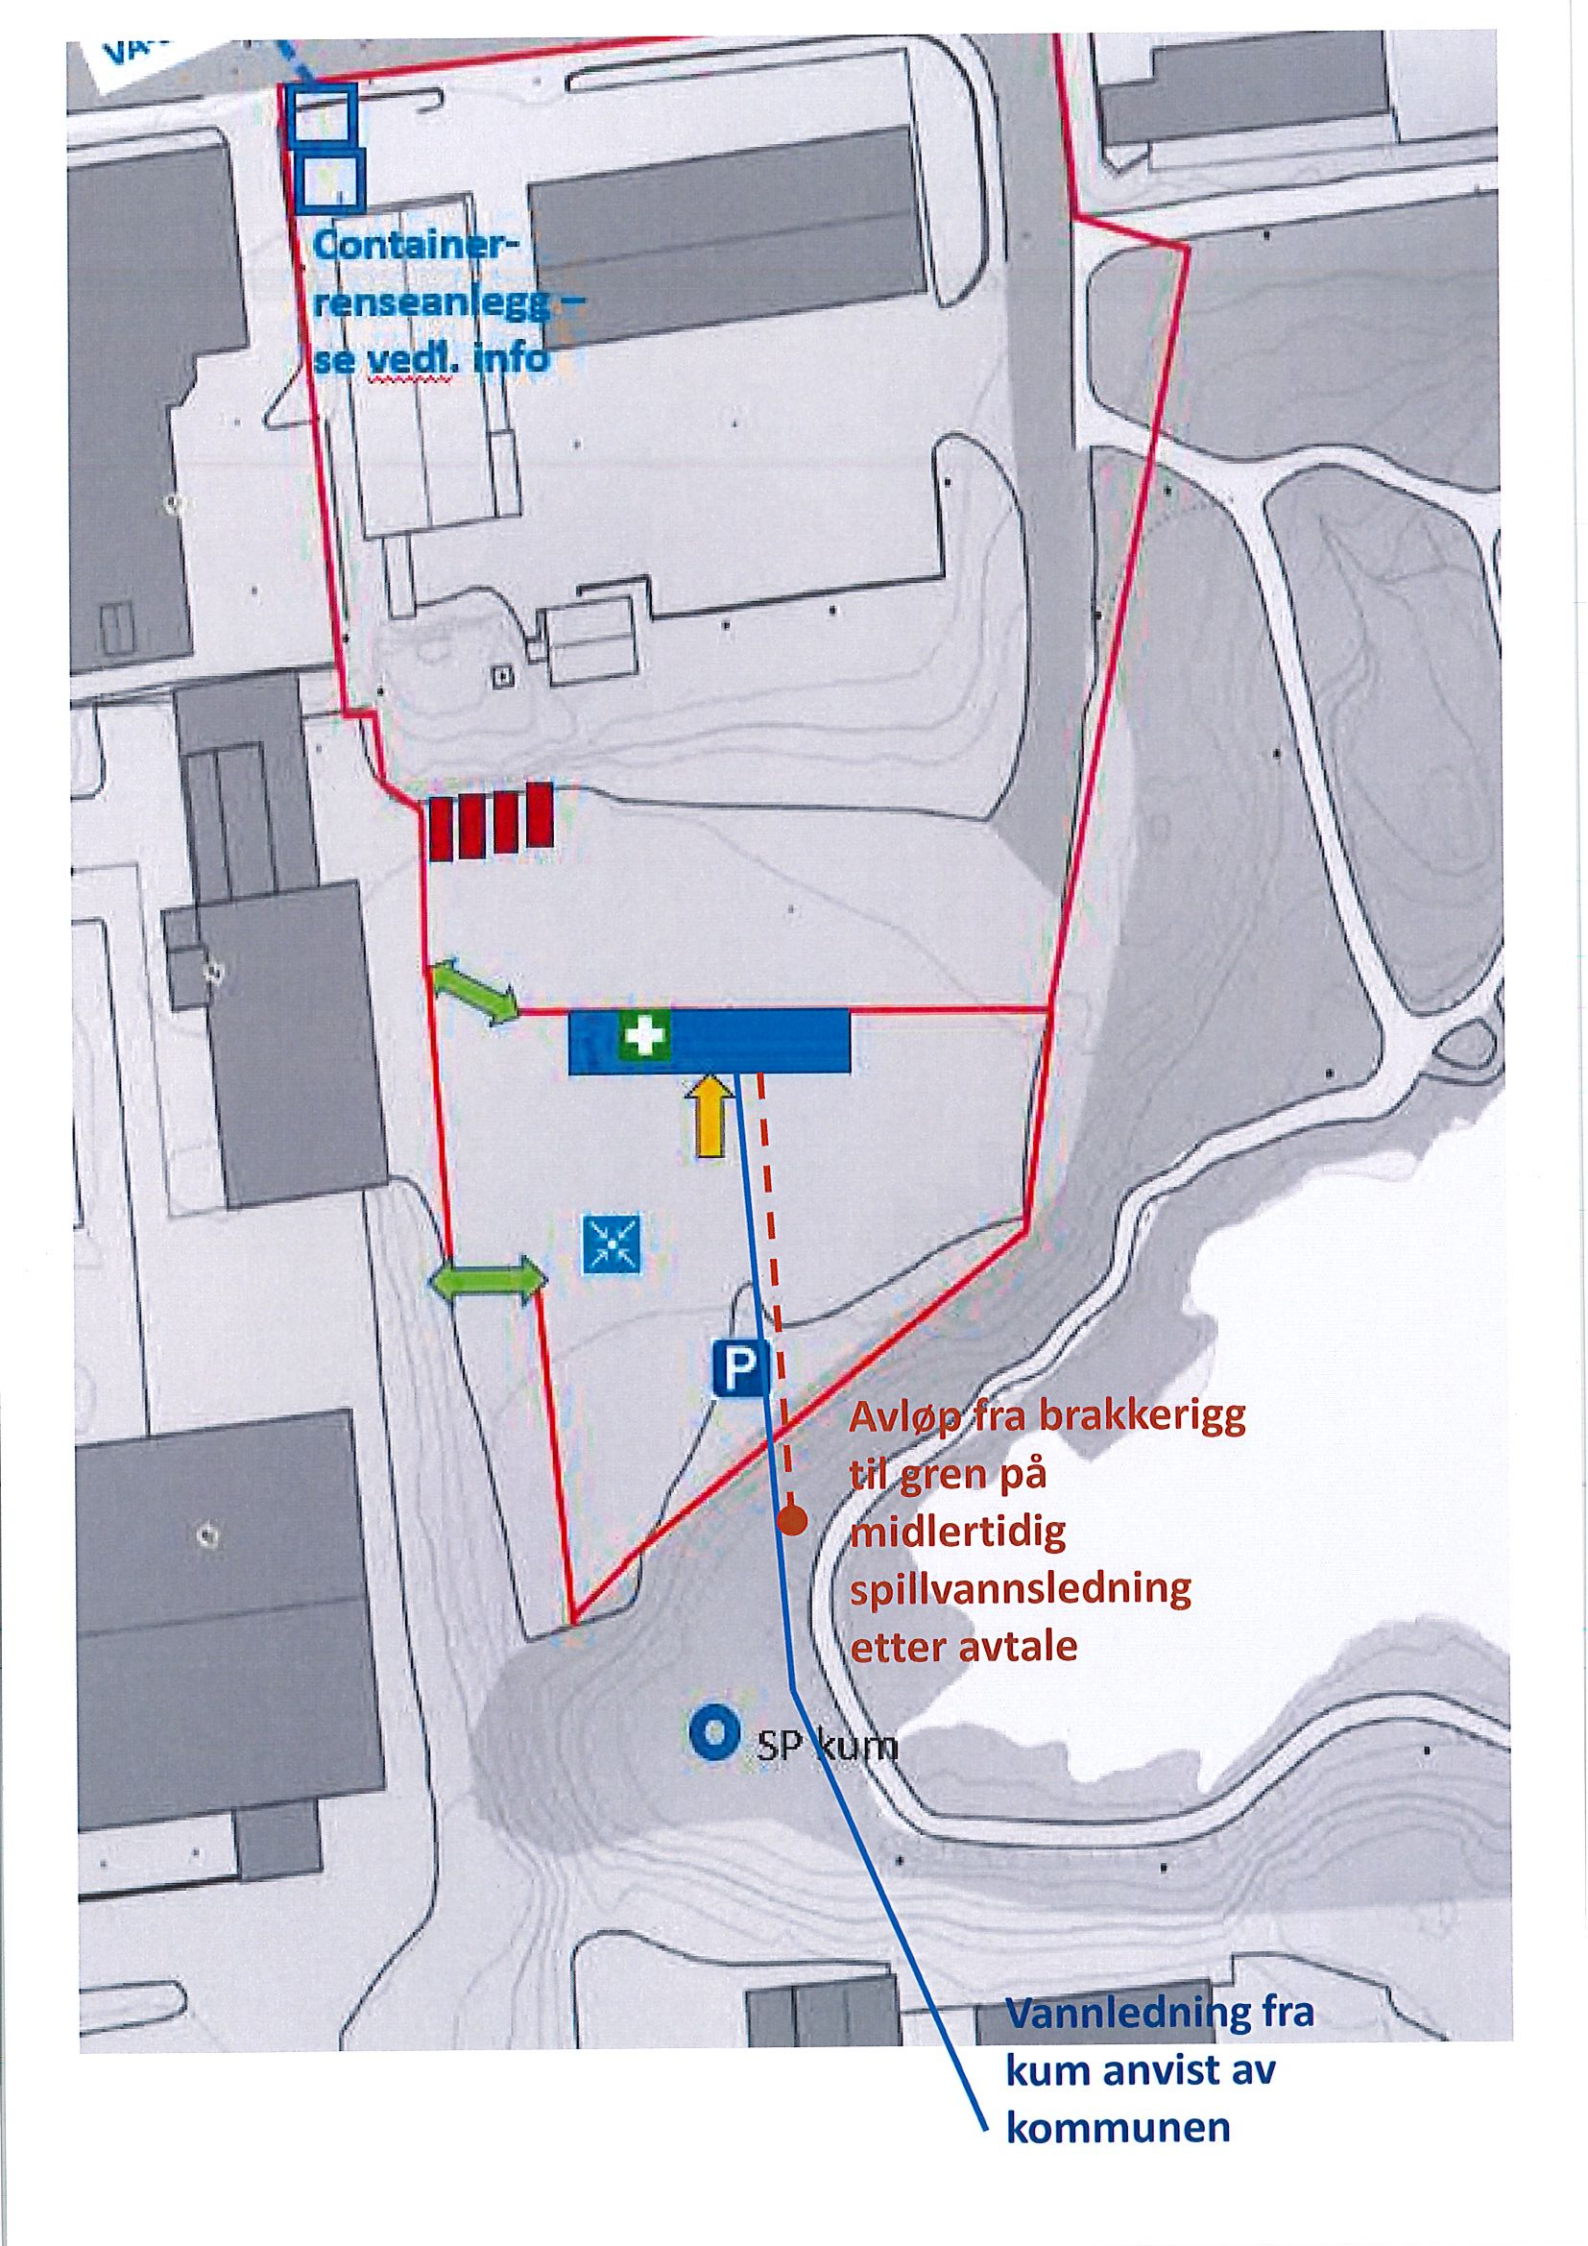



Prosjekt: RNH Helsehus i Knarvik



TEGNER AV SVENN OVE HELLE
 SKALA 1:100
 DATO 04.09.2018