


Figur 1 Areal for deponi

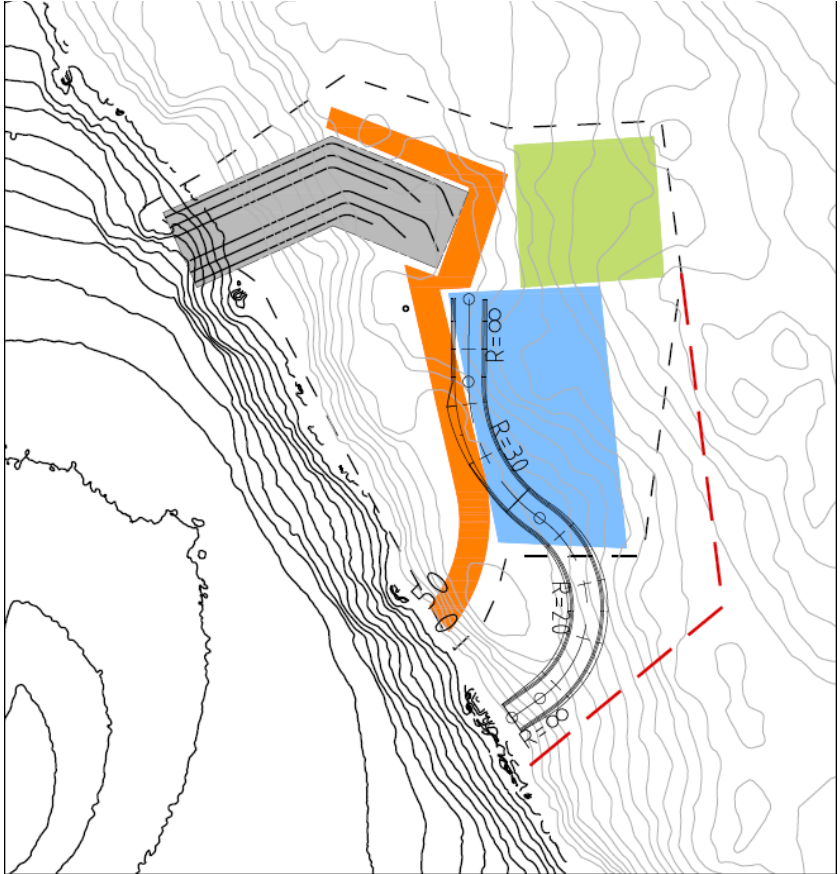

Figur 2 Revidert trase for anleggsvei (rød veg som vist i MTA plan) og justert avgrensing av anleggsområde (rød strek)