All rights reserved. Passing on and copying of this document, use and communication of its contents not permitted without written authorization.

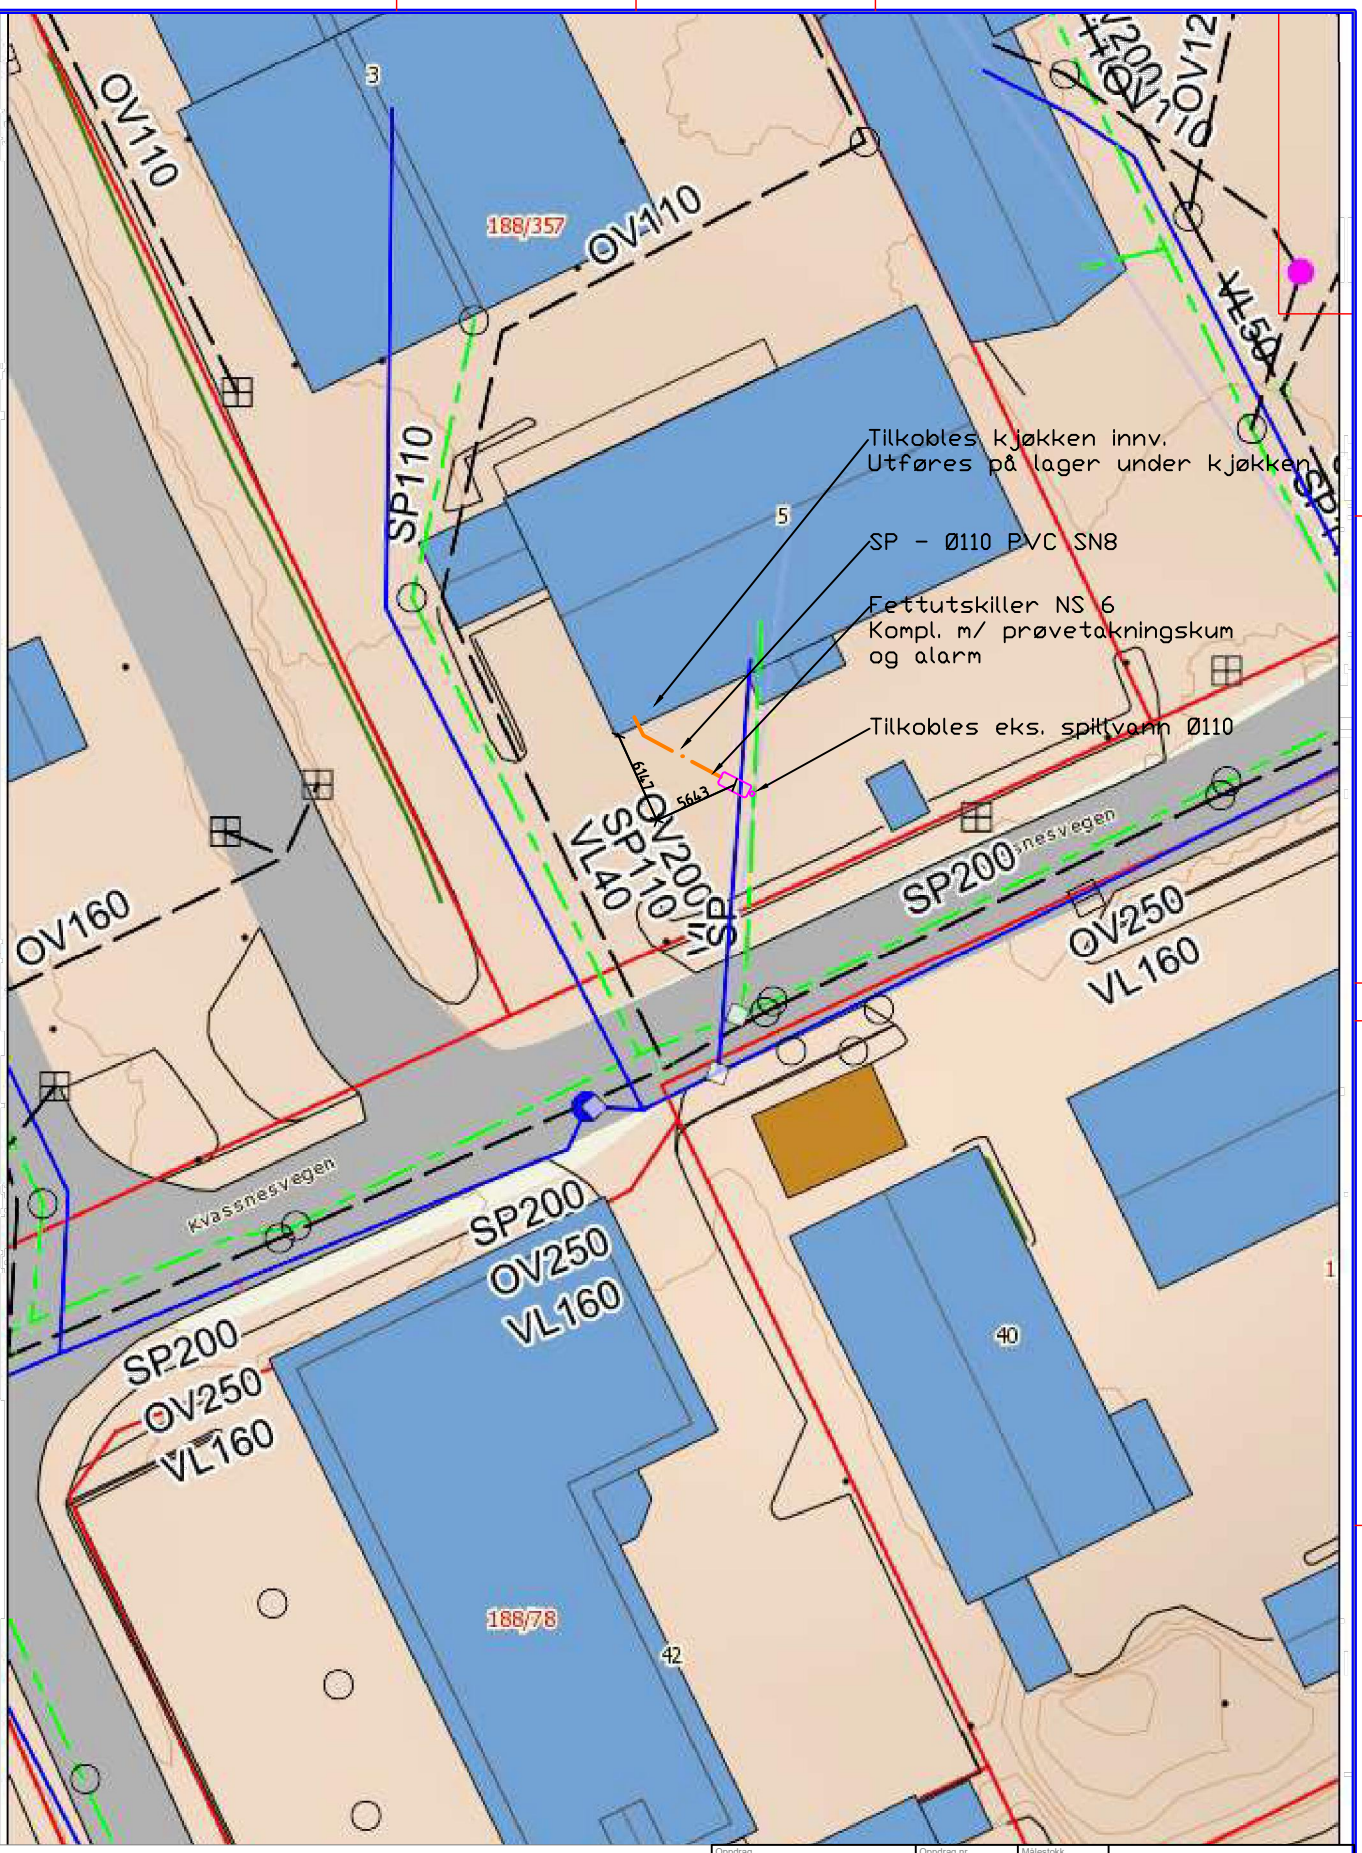

Oppdrag: Montering av fettutskiller	Oppdrag nr.: 60843	Målestokk: A4 1:500	
Oppdragsgiver: Mama Rosa Pizzeria	Dato: 27.06.2016		
Gbnr 188 / 357 Kvassnesvegen 5, 5914 Isdalstø Lindås Rør & Sanitær AS		Erst. for	Erst. av
		Tegningsnr.: VA 01	Rev. nr.: 00
Henvisninger	Tegnet av: H.M.Nævdal	Godkjent av: H.M.Nævdal	Filnavn: va 01.dwg

REV.	DATO	REVISJONS TEKST	TEGN.	SAKSB.	KONTR.	DATO	GODKJ.
01	09.02.18	AS-buildt	H.M.N				

- #### - A4L
AUTOCAD - COMPUTER AIDED DESIGN