All rights reserved. Passing on and copying of this document, use and communication of its contents not permitted without written authorization.

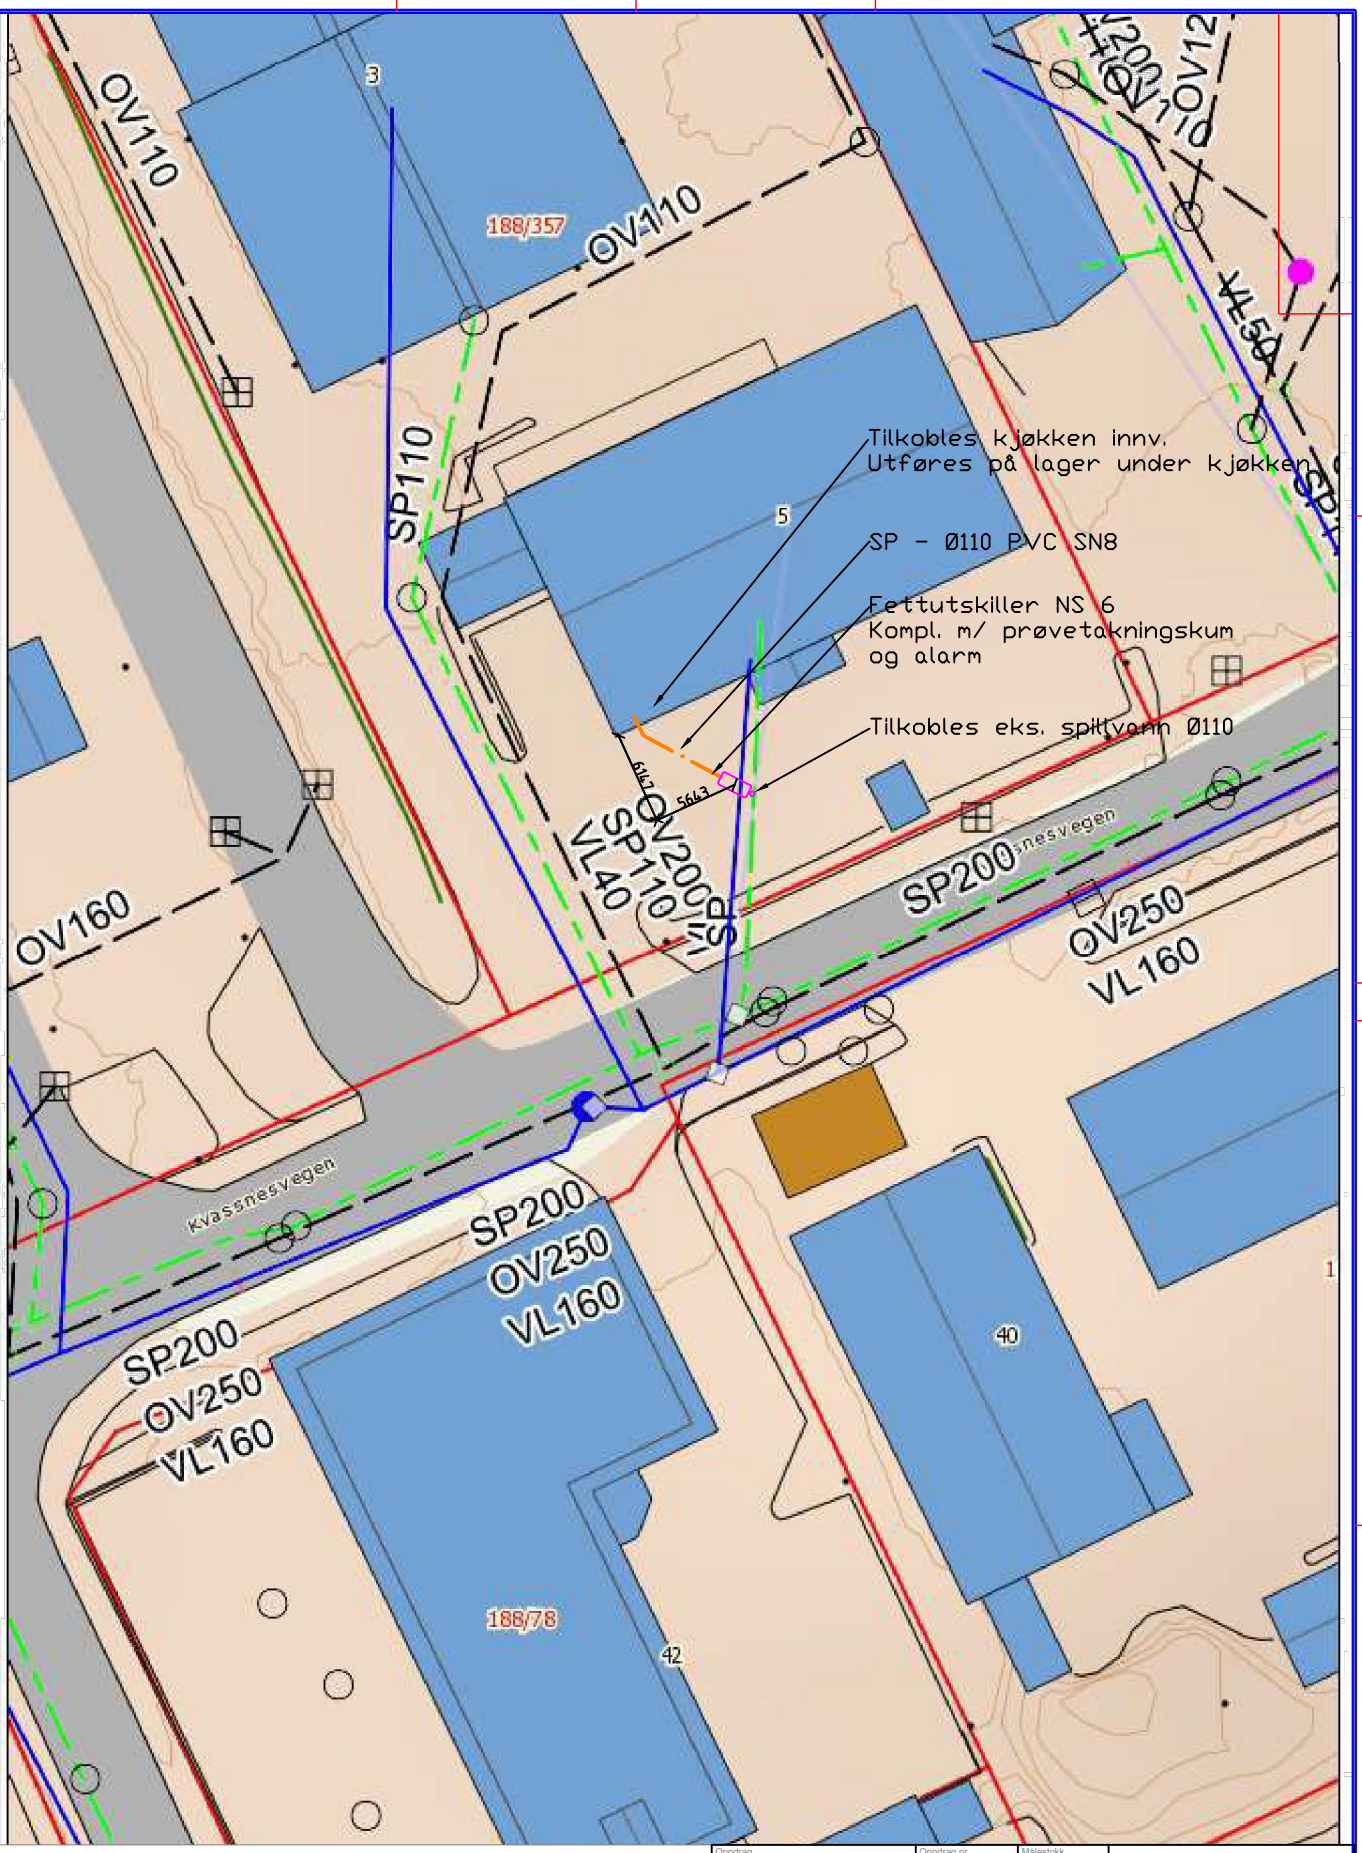

01	09.02.18	AS-buildt		H.M.N				
REV.	DATO	REVISJONS TEKST		TEGN.	SAKSB.	KONTR.	DATO	GODKJ.

Oppdrag: Montering av fettutskiller	Oppdrag nr.: 60843	Målestokk: A4 1:250	
Oppdragsgiver: Mama Rosa Pizzzeria	Dato: 27.06.2016		
Gbnr 188 / 357 Kvassnesvegen 5, 5914 Isdalstø Lindås Rør & Sanitær AS		Erst. for	Erst. av
		Tegningsnr.: VA 02	Rev. nr.: 00
Henvisninger	Tegnet av: H.M.Nævdal	Godkjent av: H.M.Nævdal	Filnavn: va 01.dwg

- #### - A4L
AUTOCAD - COMPUTER AIDED DESIGN