



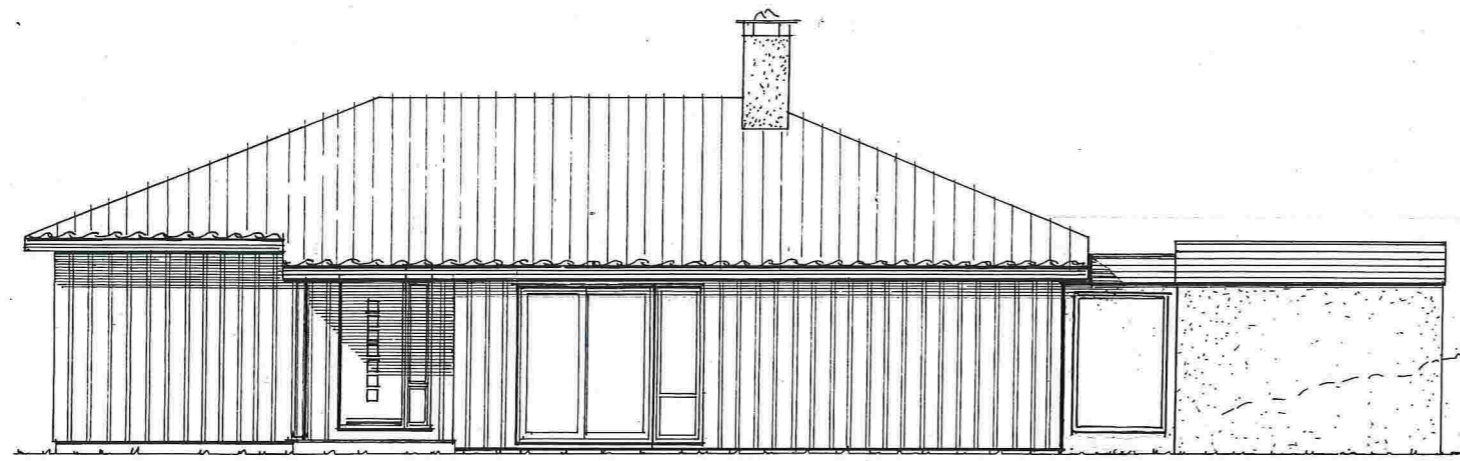

FASADE mot NORD

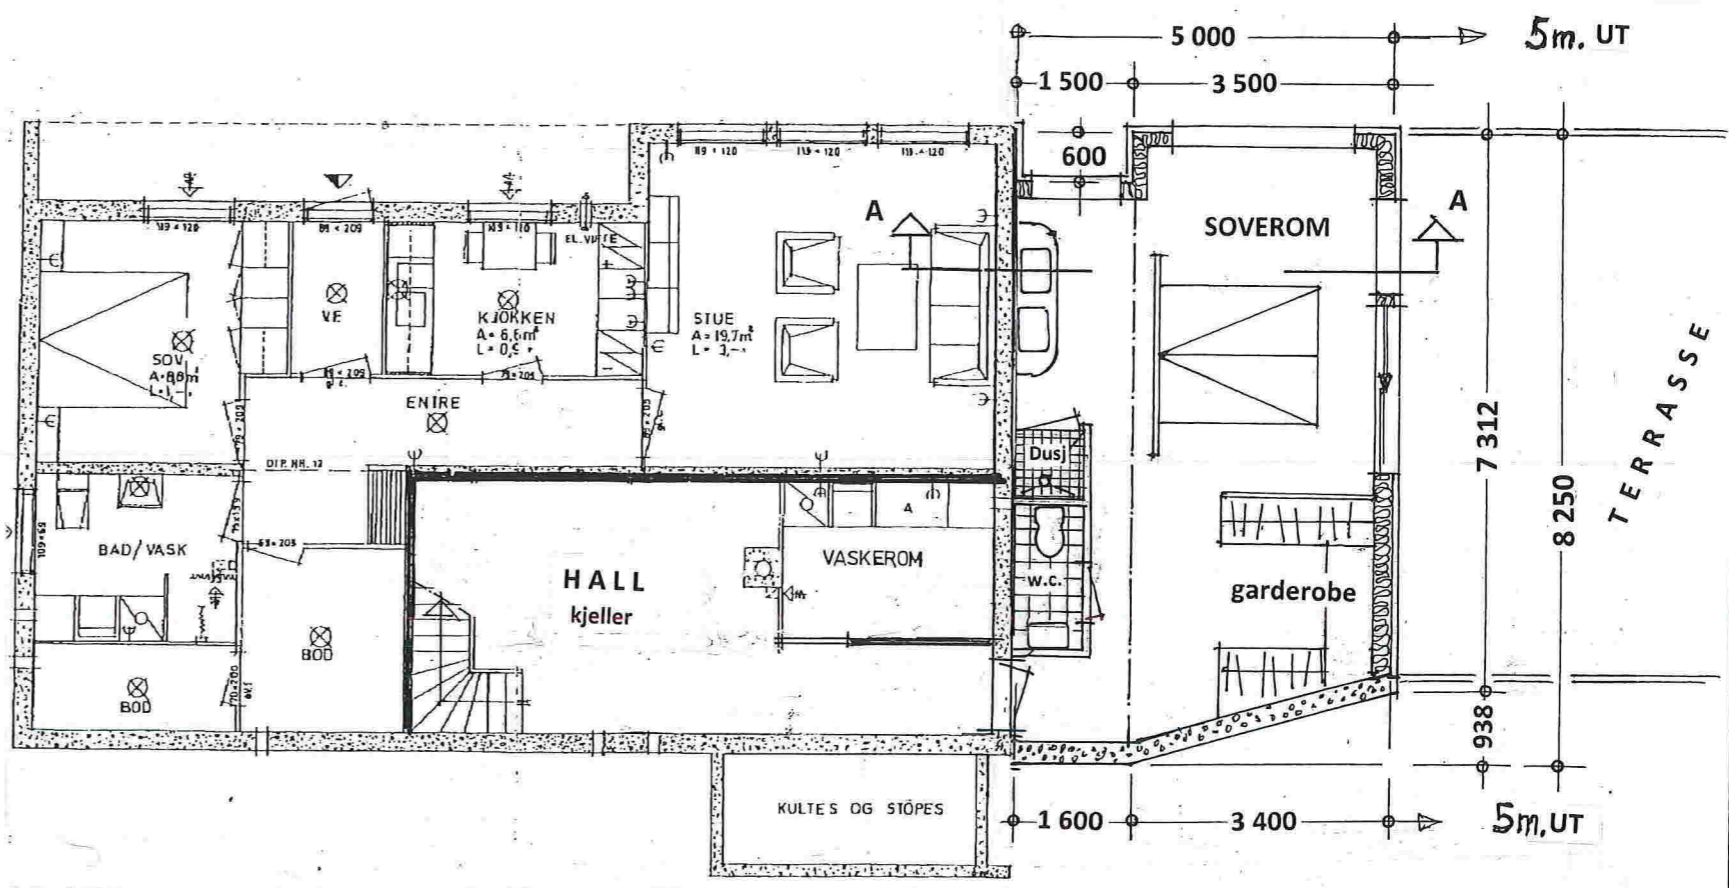

FASADE mot ØST

Prosj. tilbygg på Hagellia 28, gnr. 185 , brn. 133 i Lindås kommune.
Plan av kjelleretasje , Snitt - og Fasader i

Mål = 1 : 100

Seim, 03. 10. 2018 , Arkitekt Knut Willie Jacobsen

Rettet : 11.10.2018 *KW*