

**For matrikkelenhet:**

Kommune: 1263 - LINDÅS
Gårdsnr.: 108
Bruksnr.: 625

Utskriftsdato/klokkeslett: 03.12.2018 kl. 13:56
Produsert av: Einar Rydlund
Attestert av: Lindås kommune

Matrikkelbrev	
<i>Einar Rydlund</i>	Lindås kommune
03 DES 2018	
Lopenr.:	Lindås kommune Signatur:

Orientering om matrikkelbrev

Matrikkelbrevet er hjemlet i «Lov om eigdomsregistrering» (matrikellova) av 17. juni 2005. Etter definisjonen i matrikellovens § 3 d) er matrikkelbrevet en attestert utskrift av matrikkelen som viser alle registrerte opplysninger om en matrikkelenhet ved oppgitt dato.

Om fullstendighet og nøyaktighet i matrikkelbrevet

Matrikkelen ble etablert ved konvertering av data fra tidligere registre. Det kan variere hvor gode disse dataene er med hensyn på fullstendighet og nøyaktighet. I enkelte tilfeller kan grenselinjer manglende helt eller delvis eller være feil registrert. Det kan også være feil og mangler ved registrert bygnings- og adresseinformasjon. Fullstendighet og stedfestningsnøyaktighet er generelt bedre innenfor enn utenfor tettbygd strøk. Vær oppmerksom på at for mange matrikkelenheter og bygg hefter usikkerhet ved arealet som oppgis.

For utfyllende informasjon: www.kartverket.no/matrikkelbrev

Matrikkelenhet

Matrikkelenhetstype:	Grunneiendom
Bruksnavn:	
Etableringsdato:	03.12.2018
Skyld:	0
Er tinglyst:	Ja
Har festegrunner:	Nei
Er seksjonert:	Nei

Arealrapport

Tekst
Beregna areal for 108 / 625

Areal (m²) Kommentar
1 552,7 Usikkert areal

Eierforhold


Tinglyste eierforhold	Status	Føds.d./org.nr	Navn	Brukseenhet	Adresse	Andel
Hjemmelshaver		010438	STENE KARL ANDERS	VERÅSVEGEN 105	5955 LINDÅS	1 / 1


Forretninger

Forretningsstype	Arsak til feilretting	Tinglysingsstatus	Tinglysingsstatusdato	Forretningsdato	Matrikkelføringsdato	Signatur
Oppmålingsforretning	Tinglyst	03.12.2018	03.12.2018	03.12.2018	1263rye	
	Rolle		Matrikkelenhet		Arealendring	
	Avgiver	1263 - 108/2		-1 552,8		
	Mottaker	1263 - 108/625		1 552,7		

Målestokk 1:1 000
EUREF89 UTM Sone 32

Oversiktskart for 108 / 625

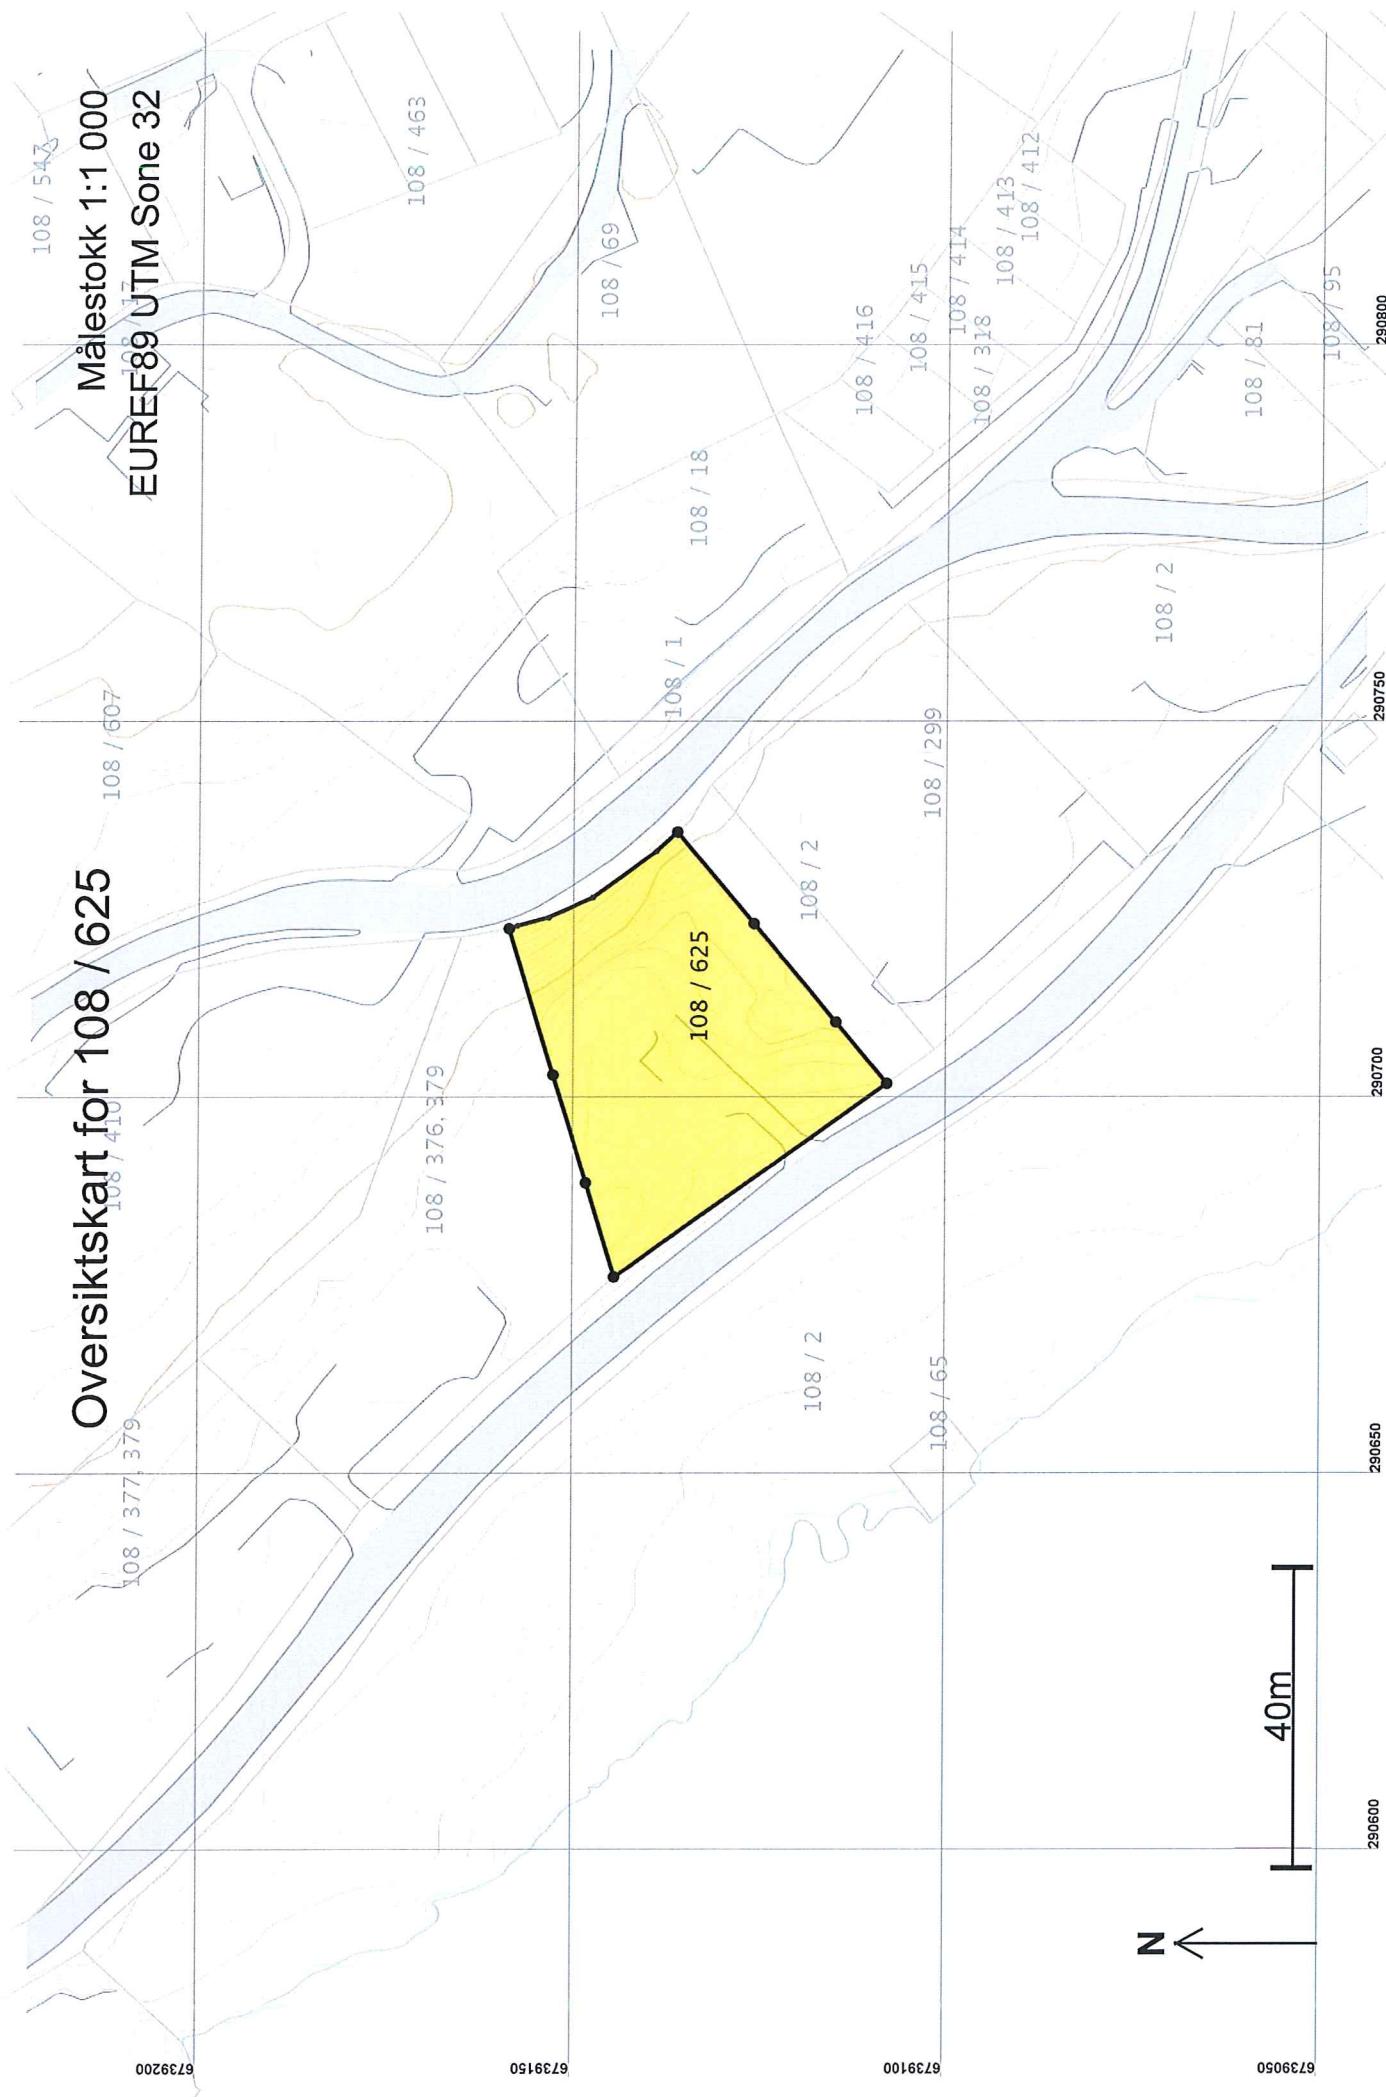

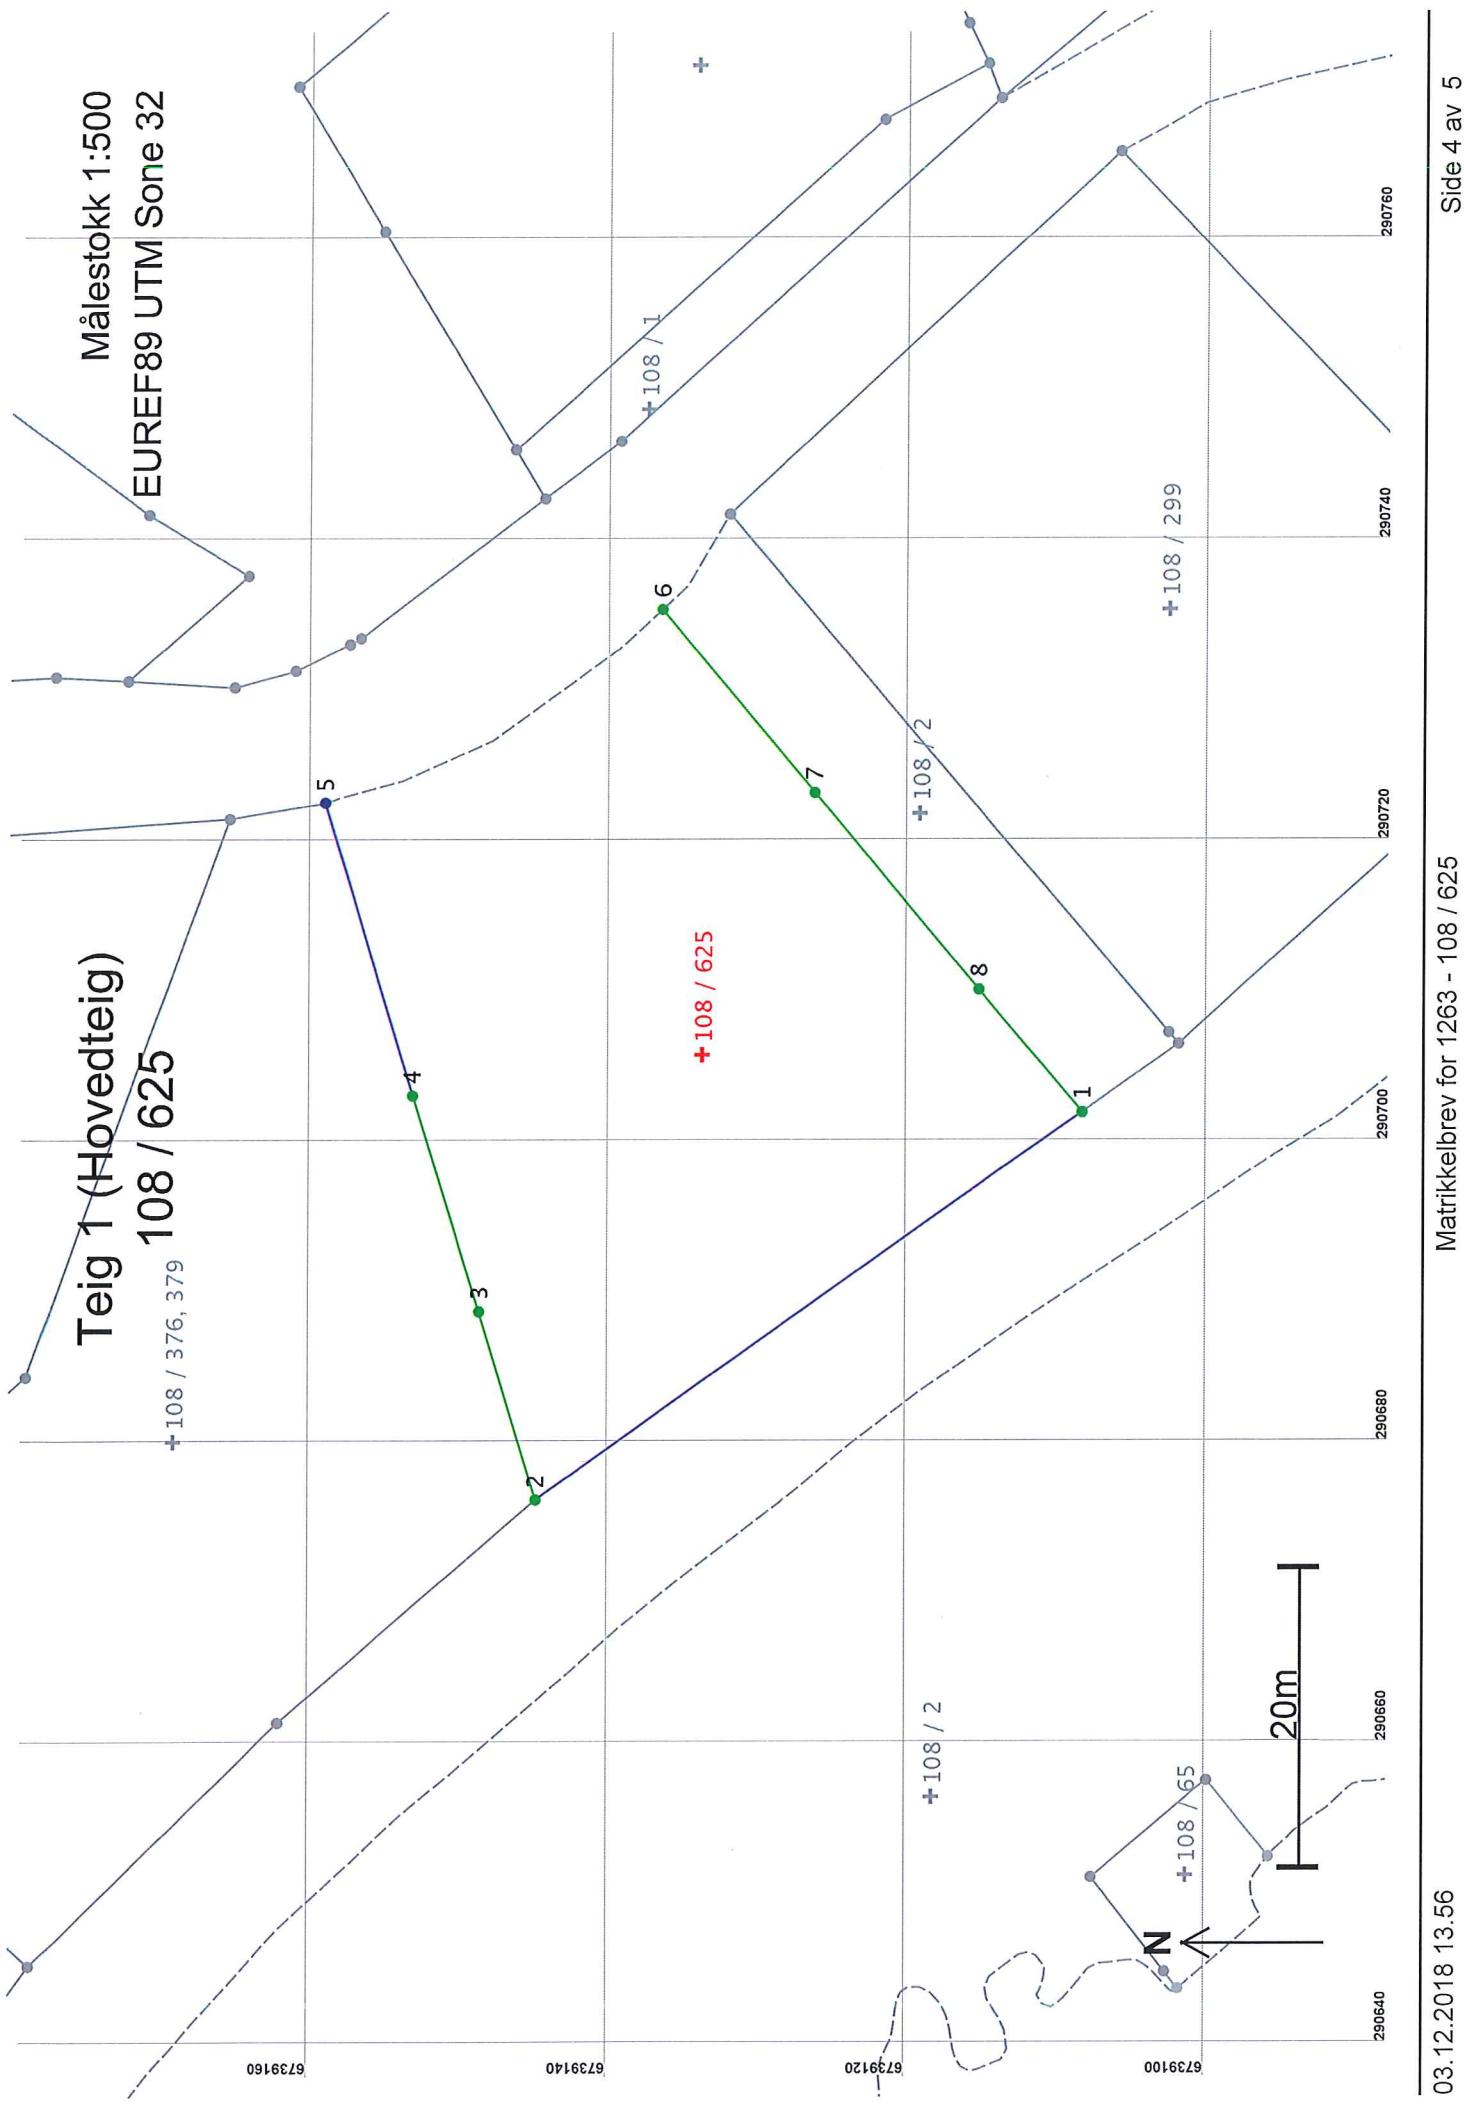

Areal og koordinater

Areal: 1 552,7
Representasjonspunkt: Koordinatsystem: EUREF89 UTM Sone 32
Grensepunkt / Grenselinje

Arealmerknad: Hjelplinje vegkant

Nord: 6739134 Øst: 290706

Grensepunkt / Grenselinje

Løpenr	Nord	Øst	Grensemerke nedsatt i / Grensepunkttype / Lengde Hjelplinjetype	Målemetode	Nøyaktighet	Radius
1	6739108,73	290701,72	Jord Offentlig godkjent grensemerke 69 Beregnet		13	
2	6739145,16	290676,00	44,59 Ikke hjelplinje Fjell Bolt	96 GPS kinematisk (Real time kinematic)	37 13	
3	6739148,97	290688,50	13,07 Ikke hjelplinje	Jord Offentlig godkjent grensemerke	14	
4	6739153,41	290702,85	15,02 Ikke hjelplinje	96 GPS kinematisk (Real time kinematic)	13	
5	6739159,35	290722,33	20,36 Ikke hjelplinje Ikke spesifisert Geometrisk hjelpepunkt	Jord Offentlig godkjent grensemerke 96 GPS kinematisk (Real time kinematic) 12 Terregnmålt: Teodolitt med elektronisk avstandsmåler	14 37 36	
6	6739136,83	290735,15	26,26 Veggant Ikke spesifisert Umerket		500	
7	6739126,61	290722,99	15,89 Ikke hjelplinje	69 Beregnet	13	
8	6739115,60	290709,89	Jord Offentlig godkjent grensemerke 96 GPS kinematisk (Real time kinematic) 17,11 Ikke hjelplinje		14	
			10,67 Ikke hjelplinje		13	