


Tegnforklaring

- Veranda
- Garasje
- Bolig
- Uteoppholdsareal
- Kjøreveg
- Gangareal
- Regulert fortau
- Øvrig grønnstruktur
- Vegkant (og vegflate)
- Øvrige bygninger
- Fjellskjæring
- Omriss av planlagt bebyggelse
- Frisiktlinje i veikryss
- Parkeringsfelt
- Måle-/avstandslinje
- Oppriss tak
- 4m grense
- Teiggrense
- Hekk, ubestemt type

137/797

67 19000

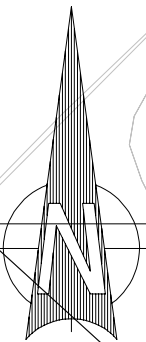

A Utvidet veranda mot nordvest 60cm 01.06.2018 YK

Seim Bygg AS			
Alverneset			
Gbr 137/796			
Dato	Konstr./tegnet	Godkjent	Målestokk
10.05.2017	YK		1:250
Situasjonsplan			Erstatning for:
Dakark AS			Erstattet av:
Format A4			902
Henvisning:		Beregning:	1050-17 Sotra variant