


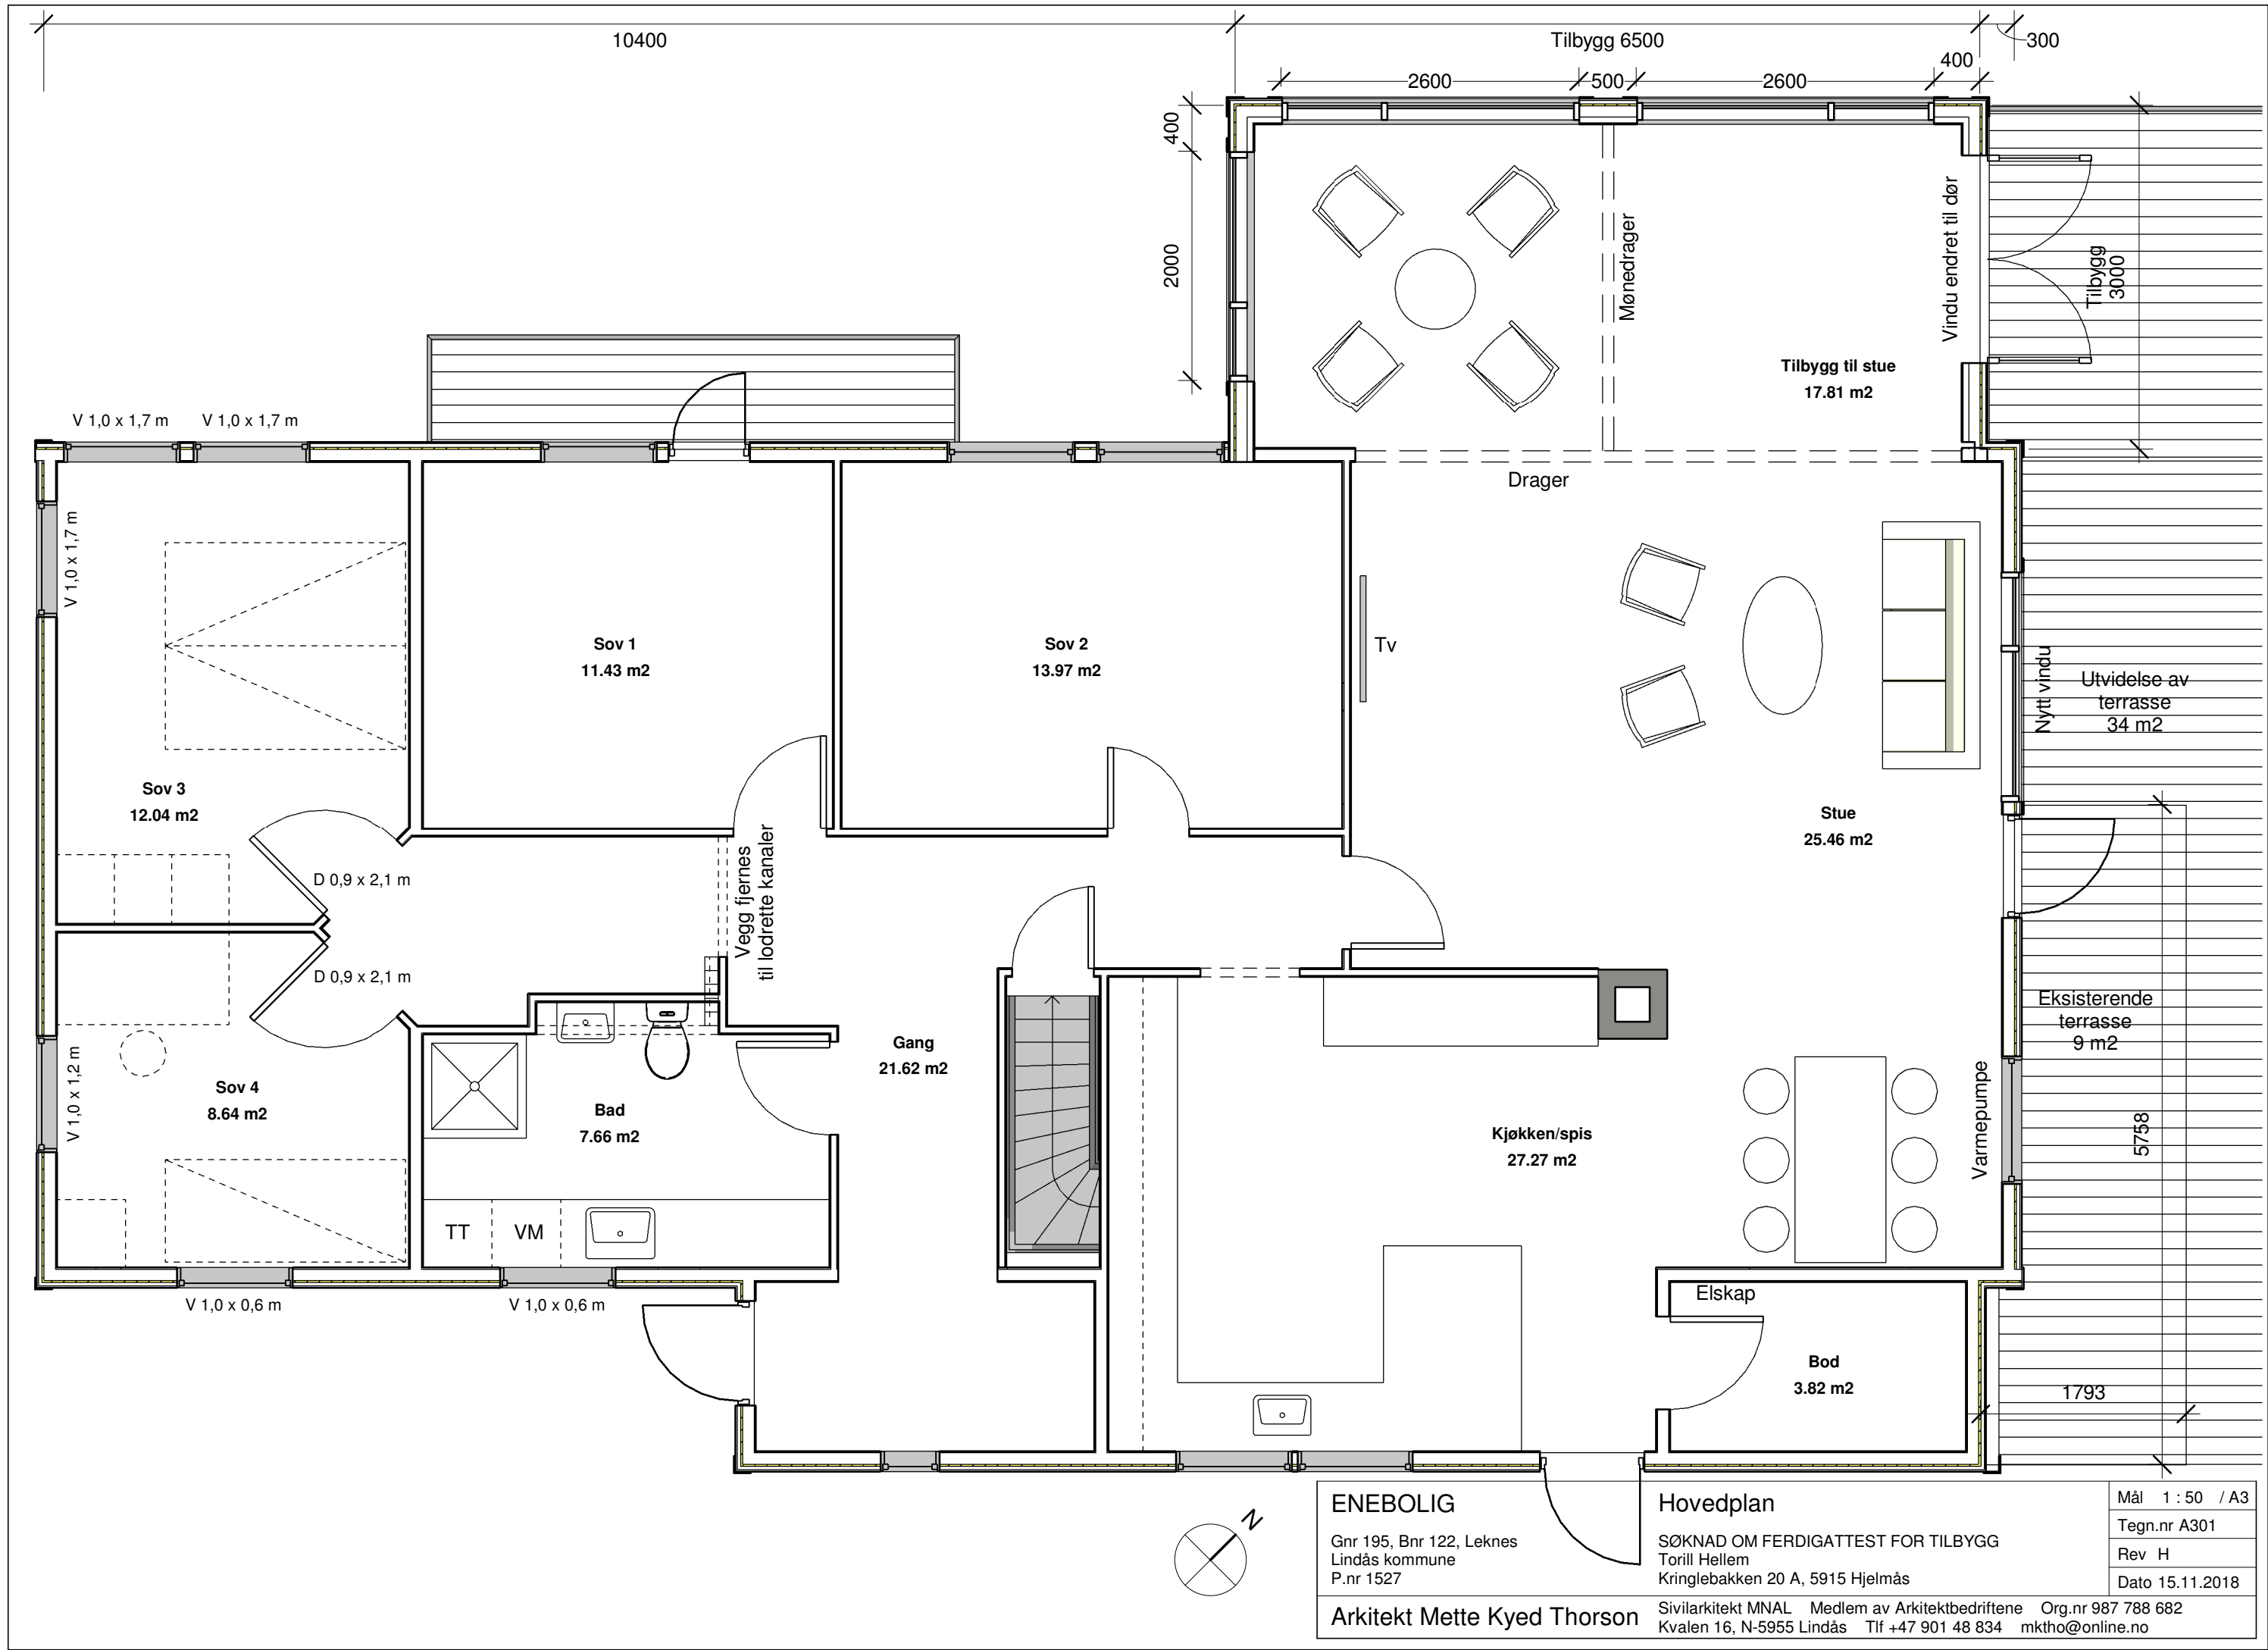

ENEBOLIG

Gnr 195, Bnr 122, Leknes
Lindås kommune
P.nr 1527

Arkitekt Mette Kyed Thorson

Hovedplan

SØKNAD OM FERDIGATTEST FOR TILBYGG
Torill Hellem
Kringlebakken 20 A, 5915 Hjelmås

Sivilarkitekt MNAL Medlem av Arkitektbedriftene Org.nr 987 788 682
Kvalen 16, N-5955 Lindås Tlf +47 901 48 834 mktho@online.no

Mål 1 : 50 / A3

Tegn.nr A301

Rev H

Dato 15.11.2018