


Kartvedlegg til:

Søknad om utlepp

fra gnr 117
Bruk 28 og 32
og 29

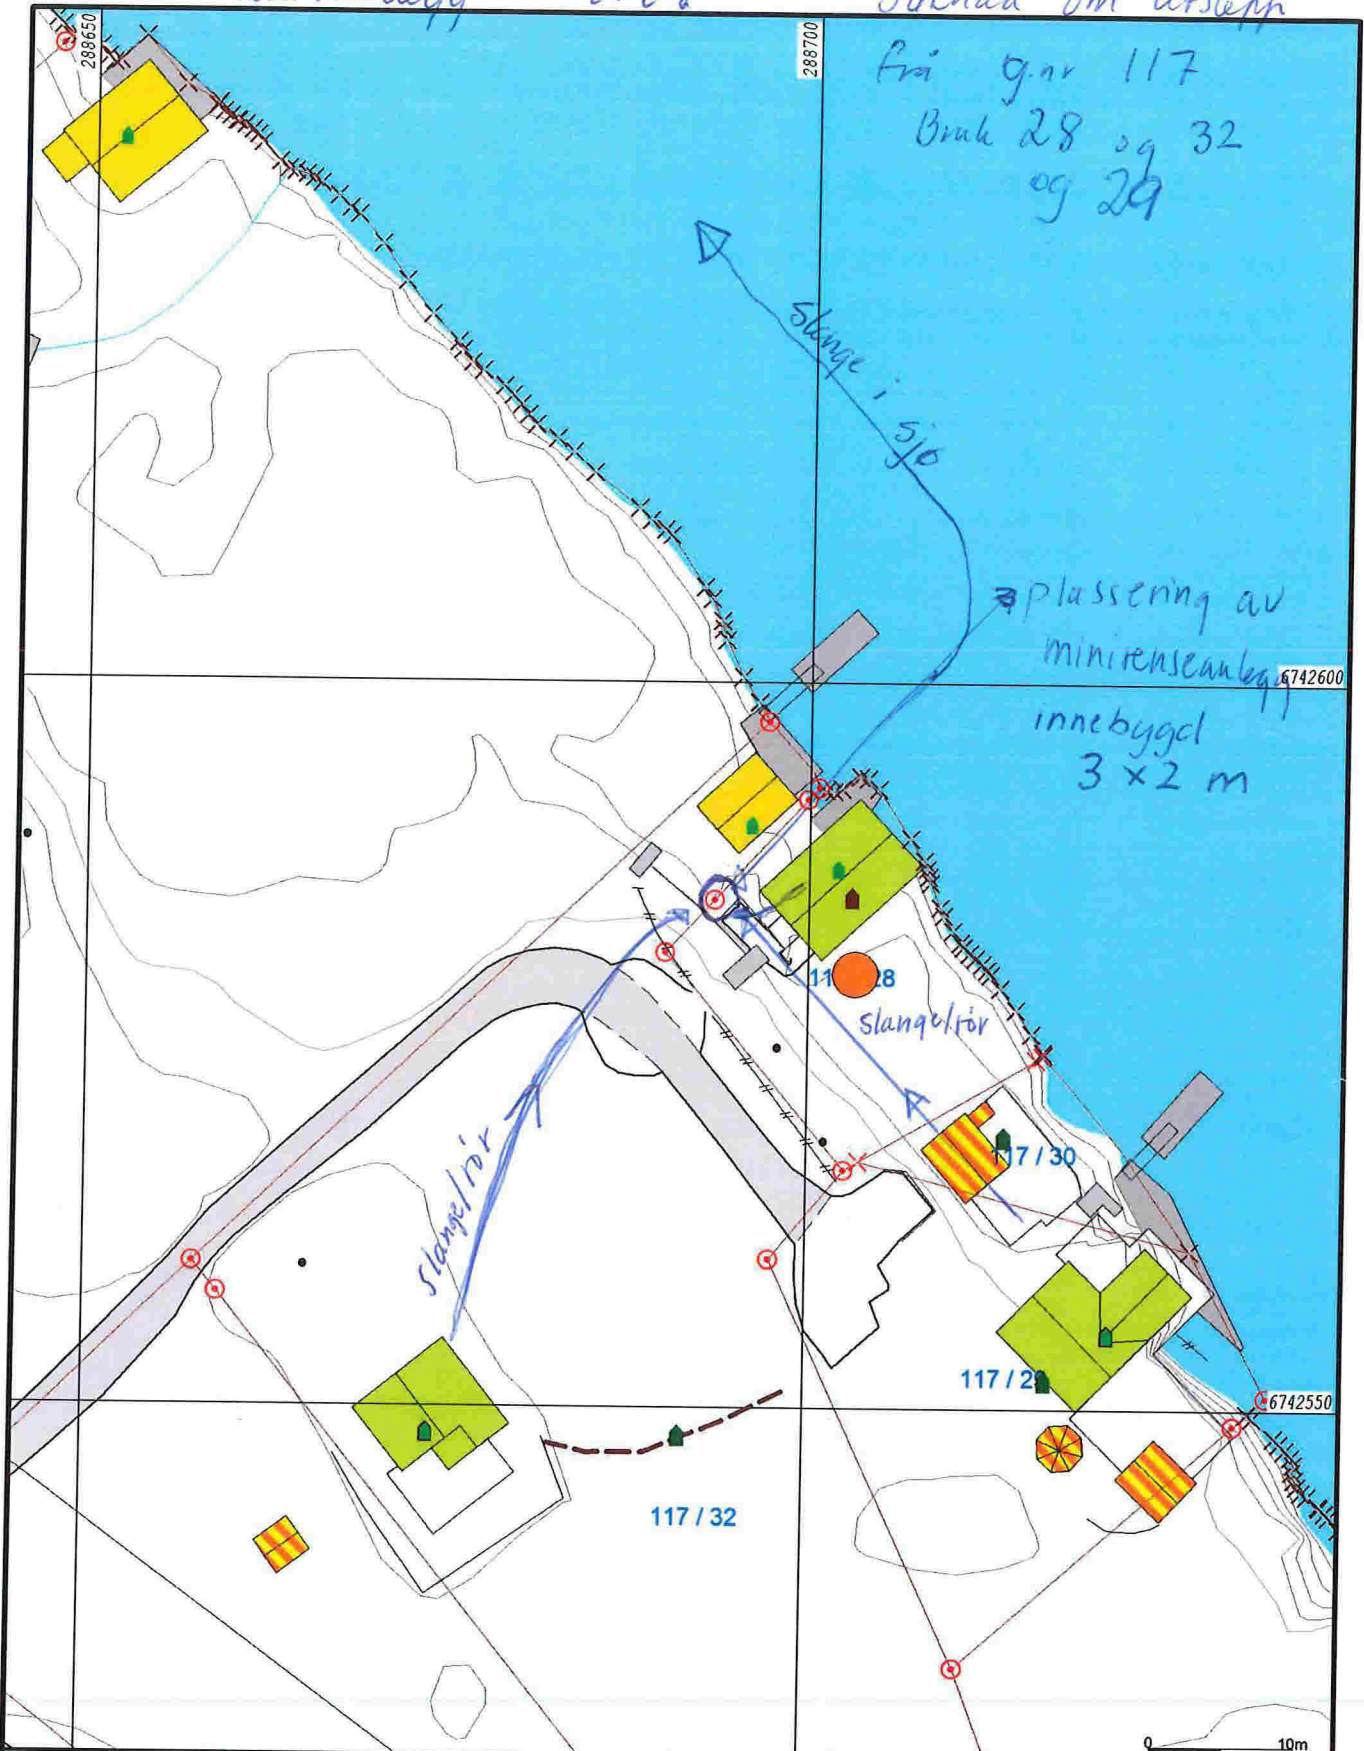

- Målte Grenser
- Registrerte Grenser
- Y Udefinert grenser
- ⚡ Terrengmålte grense
- ⚡ Konstruert grensepunkt
- 🏠 Bolig
- 🏠 Bustad m/leilighet
- 🏠 Våningshus
- 🏠 Større bustøder
- 🏠 Hytte/feriehus
- 🏠 Garasje/uthus
- 🏠 Industri/lager
- 🏠 Andre bygg



Lindås kommune
Geodata avdeling



Dato: 2017.05.12
Sign: l1ei

Gnr 117 bnr28

Målestokk
1:500

Beliggenhet og høyder må oppfattes som orienterende.

Atle Aevig