

Leif-Rune Gausereide
Tvetermyra 2B
1344 Haslum

Til: Lindås kommune
V/ Plan-og miljøutvalget
Kverhusmyrane 20
5914 ISDALSTØ

Dato: 10 desember 2018

Merknader til reguleringsplan for Fv. 57 med gang- og sykkelvei fra Lindås tettsted til Mongstad – planID 1263-201407

Det vises til tidligere kommunikasjon, bl.a e-post fra Anne-Grete Gausereide Pettersen den 14 november 2018 til saksbehandler.

For ordens skyld sendes merknadene på nytt i denne henvendelsen.

Denne henvendelsen med merknader/spørsmål gjelder for eiendommene Gnr/Bnr: 116/9 og 116/18 i Lindås kommune.

For å illustrere kommentarene er det vedlagt 4 sider med håndtegnede grove kartskisser hvor det er forsøkt å overføre de mottatte planene til eksisterende kart. Grå farge indikerer eksisterende veier og håndskissene med gul farge indikerer grovt sett de nye planene. Med henvisning til disse skissene oppsummeres våre kommentarer/spørsmål som følger:

- Som det fremgår av kartskisse side 1 vil brønnen vår bli ødelagt. Det bes opplyst om hvilke tiltak som planlegges for å ordne med ny vannforsyning.
- De mottatte planene viser at ny adkomst til gårds-tunet blir lagt omtrent som vist på kartskisse side 1. Dette vil etter vårt syn medføre en unødvendig utbredelse av tiltaket inn over jordstykket og inn mot tunet. Et bedre alternativ er å koble vår eksisterende gårds-vei rett på gang-og sykkelveien. Dette vil både spare mark og gi besparelser i prosjektet ved at den planlagte og lange gårdsveien over jordstykket unngås. Alternativ til dette igjen er å legge gårdsveien tett inntil gang-og sykkelveien for å spare mest mulig mark og unngå at tiltaket trekkes unødig langt inn på tunet.
- Mot sør har eiendommene to jordbruksområder (jordstykker), ett på hver side av veien. Det har alltid vært adkomst til disse jordstykkene fra Mongstadvegen, men dette er ikke vist på de nye planene. Eksisterende tilgang til marken i sør-vest er vist på kartskisse side 2. Eksisterende tilgang til marken i sør-øst er vist som sirkel på kartskisse side 3 (inntil oppstillende bergknaus). Det bes opplyst om hvilke tiltak som planlegges for å ivareta adkomstene til disse markene.
- Det meste av gjerde på begge sider av Mongstadvegen blir nå revet bort i forbindelse med tiltaket. Det bes bekreftet at nytt gjerde blir satt opp langs våre eiendommer som en del av tiltaket.

Med vennlig hilsen





Leif-Rune Gausereide



Se eiendom

informasjon fra matrikkel og grunnboken

11/11 2018

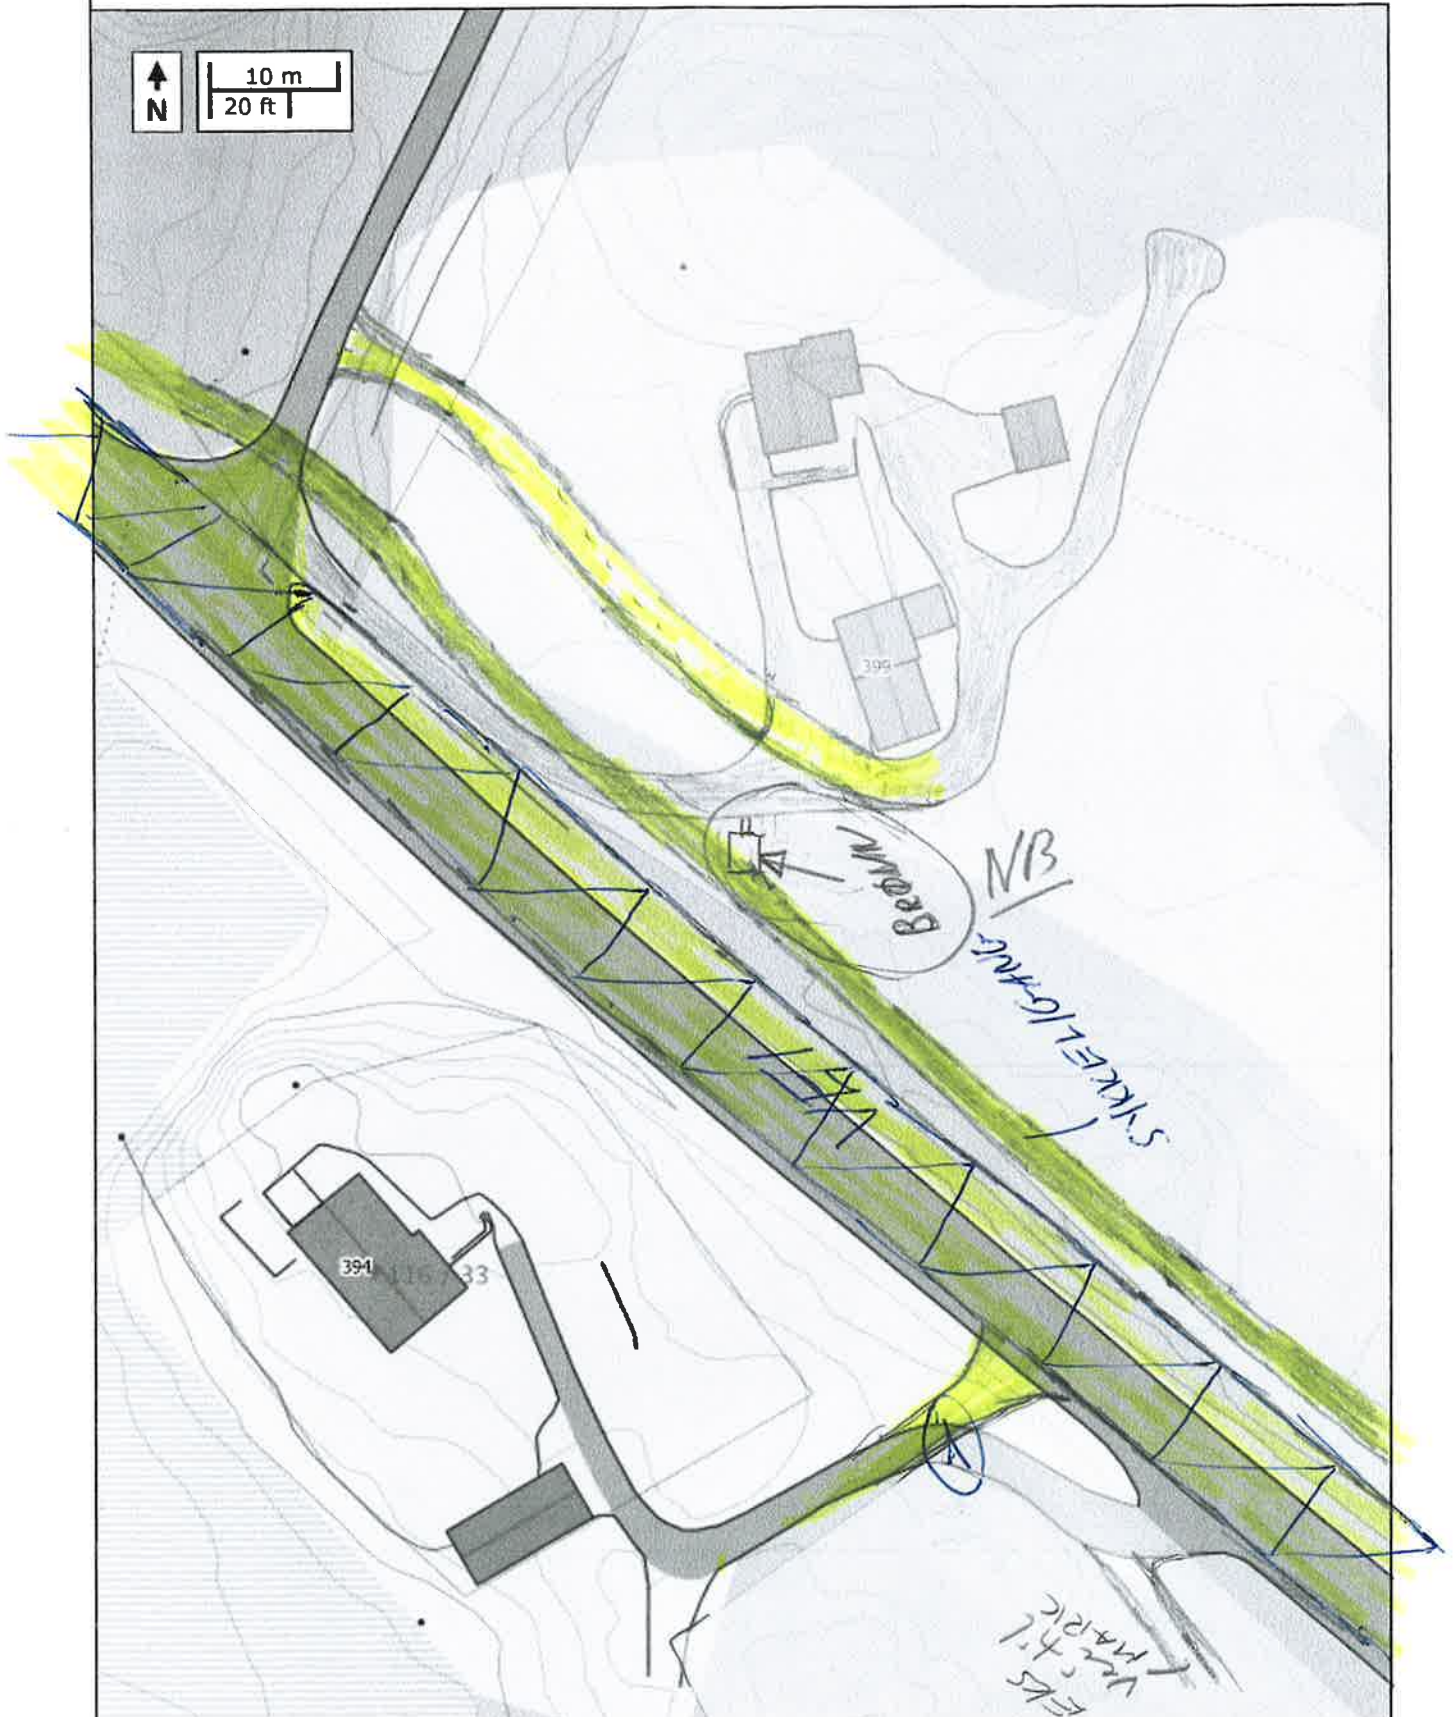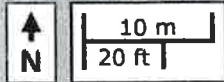



Se eiendom

informasjon fra matrikkel og grunnboken

11/11 2018






Kartverket

Se eiendom

informasjon fra matrikkel og grunnboken

11/11 2018

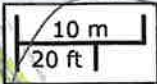

Tilgang til
mark

SYKKELVEI

Mongstadvegen

VEI

3




Kartverket

Se eiendom

informasjon fra matrikel og grunnboken

1m = 1,4 m

11/11 2018

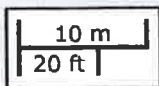

3

16-ANGVEI
EKS. m/NS sykkel
BRD

ANGVEI

