

Søknad om ferdigattest

Pbl § 21-10, SAK10 §§ 8-1 og 8-2

Søknaden gjeld							
Eigedom/ byggjestad	Gnr. 83	Bnr. 1	Festenr.	Seksjonsnr.	Bygningsnr.	Bustadnr.	Kommune Lindås
	Adresse Spjotøyvegen 347			Postnr. 5955	Poststad Lindås		

Ferdigattest	
Tilfredsstillert tiltaket krava til ferdigattest?	<input checked="" type="checkbox"/> Ja <input type="checkbox"/> Nei Dersom nei, fyll ut informasjonen nedanfor
Det står att følgjande arbeid av mindre vesentleg betydning som vil bli utført innan 14 dagar:	Dato
Type arbeid	
Stadfesting av at desse arbeida er utførte vil vere kommunen i hende innan:	Dato

Oppdatert dokumentasjon	
Er det utført ikkje søknadsppliktige endringar/justeringar i forhold til løyvet?	
<input type="checkbox"/> Ja <input checked="" type="checkbox"/> Nei	Dersom ja, legg ved oppdatert situasjonsplan, teikningar eller dokumentasjon som viser kva som er utført.

Sluttrapport for avfall		
Sluttrapport av	Dato 3/8-17	skal leggjast ved søknaden
Ansvarleg søker forpliktar seg til å sjå til at sluttrapporten vert ajourført og oppbevart		Vedlegg nr. K - 1

Varmesystem			
Energiforsyning		Varmefordeling	
<input type="checkbox"/> Elektrisitet	<input type="checkbox"/> Sol	<input type="checkbox"/> Vassboren golvvarme	<input checked="" type="checkbox"/> Ikkje relevant
<input type="checkbox"/> Biobrensel	<input type="checkbox"/> Gass	<input type="checkbox"/> Vassboren radioator	<input type="checkbox"/> Luftoppvarming
<input type="checkbox"/> Varmepumpe - luft	<input type="checkbox"/> Olje/parafin	<input type="checkbox"/> Elektriske varmekablar	<input type="checkbox"/> Kamin/omn/peis
<input type="checkbox"/> Varmepumpe - berg/sjø	<input type="checkbox"/> Anna	<input type="checkbox"/> Elektriske panelomnar	<input type="checkbox"/> Anna
<input type="checkbox"/> Fjernvarme/spillvarme			

Erklæring	
<input type="checkbox"/>	Ein stadfester at tilstrekkeleg dokumentasjon som grunnlag for driftsfasen er overlevert eigaren av byggverket


Vedlegg			
Beskriving av vedlegg	Gruppe	Nr. frå – til	Ikkje relevant
Situasjonsplan, avkøyringsplan	D	1 - 1	<input type="checkbox"/>
Teikningar, plan, snitt, fasade	E	-	<input checked="" type="checkbox"/>
Utgreiingar/kart	F	-	<input checked="" type="checkbox"/>
Gjennomføringsplan	G	-	<input checked="" type="checkbox"/>
Sluttrapport for avfallsplan og miljøsaneringsbeskriving	K	1 - 1	<input type="checkbox"/>
Bustadspesifikasjon i matrikkelen	H	-	<input checked="" type="checkbox"/>
Uttaler frå andre offentlege myndigheiter	I	-	<input checked="" type="checkbox"/>
Andre vedlegg	Q	-	<input checked="" type="checkbox"/>

Underskrifter			
Ansvarleg søker for tiltaket (for tiltak etter pbl § 20-1)		Tiltakshavar (betre for tiltak utan ansvarleg søker pbl § 20-4)	
Føretak Ing. Taule AS		Namn Anna og Jakob Valle	
Kontaktperson Karl Atle Taule	Telefon 90866010	Kontaktperson Anna Valle	Telefon 90828816
E-post atle@ing-taule.no	Mobiltelefon 90866010	E-post jakvalle@online.no	Mobiltelefon 90828816
Dato 11/2-18	Underskrift <i>Karl Atle Taule</i>	Dato	Underskrift <i>Anna Valle</i>
Gjenta med blokkbokstavar Karl Atle Taule		Gjenta med blokkbokstavar Anna og Jakob Valle	



Lindås, gnr 83 bnr 1,
Data på innmålt fasadeliv

07.12.2018

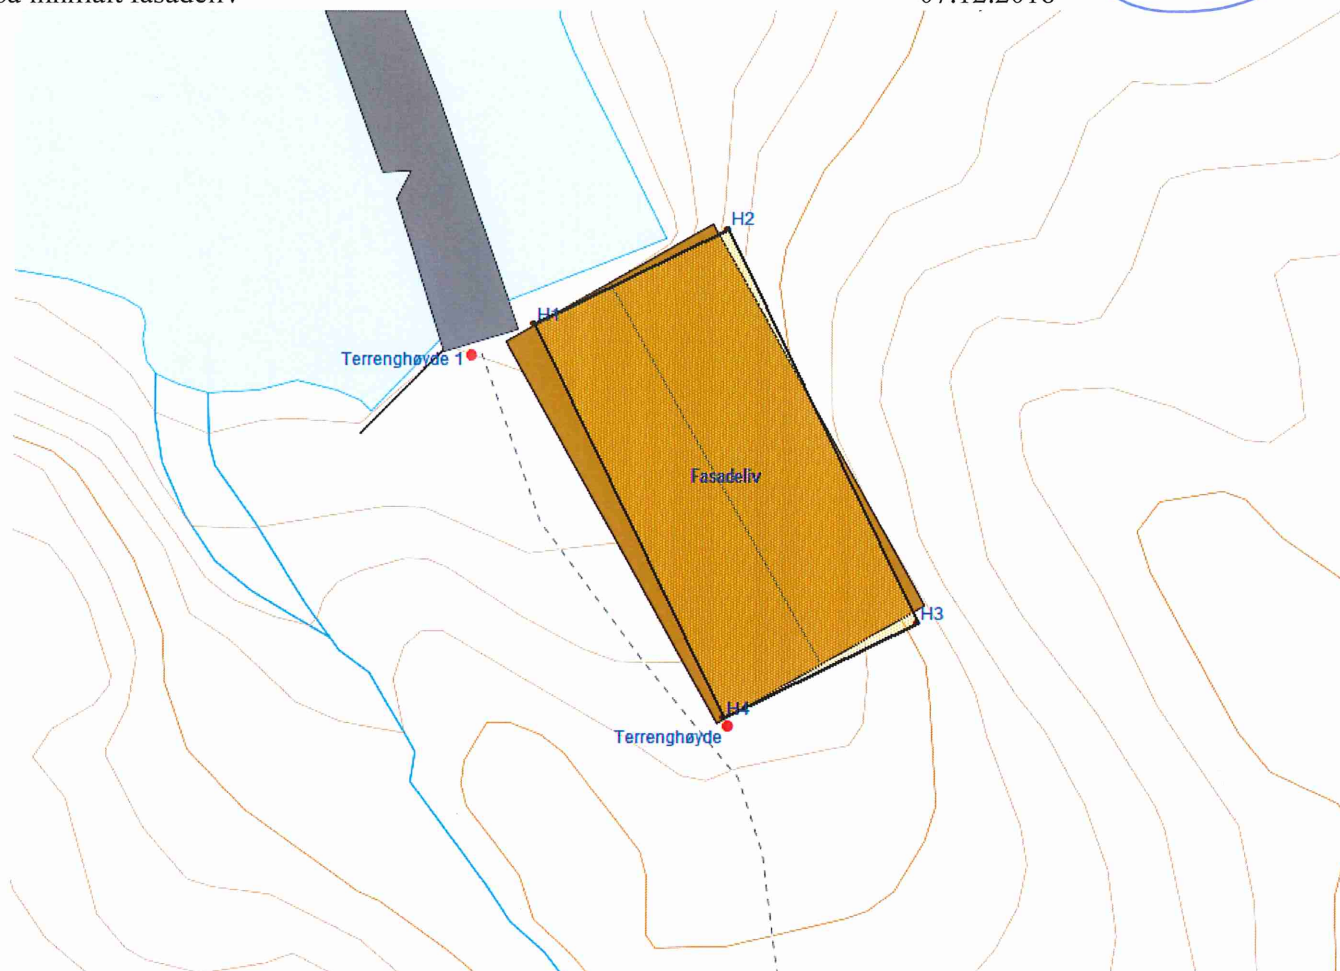

PunktID	N-koord.	Ø-koord.	Høyde
H1	6739084,68	286374,07	
H2	6739088,27	286381,39	
H3	6739073,41	286388,66	
H4	6739069,83	286381,34	
Terrenghøyde	6739069,54	286381,51	3,96
Terrenghøyde 1	6739083,51	286371,67	1,40

**Faktura****1171174**Dato
03.08.2017Kundnr
101480Side
1Valle Jakob
Spjotøyvegen 347

5955 LindåsRekv.nr

Referanse
Valle JakobVår ref
Liv Eriksen EideKID-kode
10148011711749Beløp å betala
1 379,00

Dykkar ref

Kontonummer
15033630139Forfallsdato
18.08.2017

Beskrivelse	Merknad	Dato	Antall	Leige tid	Eining	Pris	Beløp
Reint trevirke	Naust, Pålegg Lindås komrr	17.07.2017	0,94		Tonn	650,00	611,00
0-16 mm, Grus	-	17.07.2017	4,92		Tonn	100,00	492,00

N. Eriksen, AN

14

Me vnskjer å senda deg faktura via e-post. Send ein e-post til post@ngir.no der du skriv kundennummeret og e-postadressa di, så vil du sleppa fakturagebvr i framtida.

Øreavrunding	0,25
Sum eks mva NOK	1 103,25
Mva NOK 25 %	275,75

Etter forfall vert det rekna forseinkingsrenter i samsvar med den til ei kvar tid gjeldande sats

Fakturasum NOK	1 379,00
----------------	----------

Firmaopplysningar

Nordhordland og Gulen interkommunale renovasjonsselskap IKS
Lindåsvegen 1260
5956 HUNDVINNO 856167402 MVA
ForetaksregisteretWeb adresse
www.ngir.no
post@ngir.no
Tlf. 56 34 33 10