




Seim Bygg AS

P.nr. 1143-17

Skisse kart

<u>Pkt id</u>	<u>X koordinat</u>	<u>Y koordinat</u>
1	6729380.023	293884.983
2	6729384.433	293882.811
3	6729386.254	293878.479
4	6729382.468	293869.999
5	6729391.474	293865.915

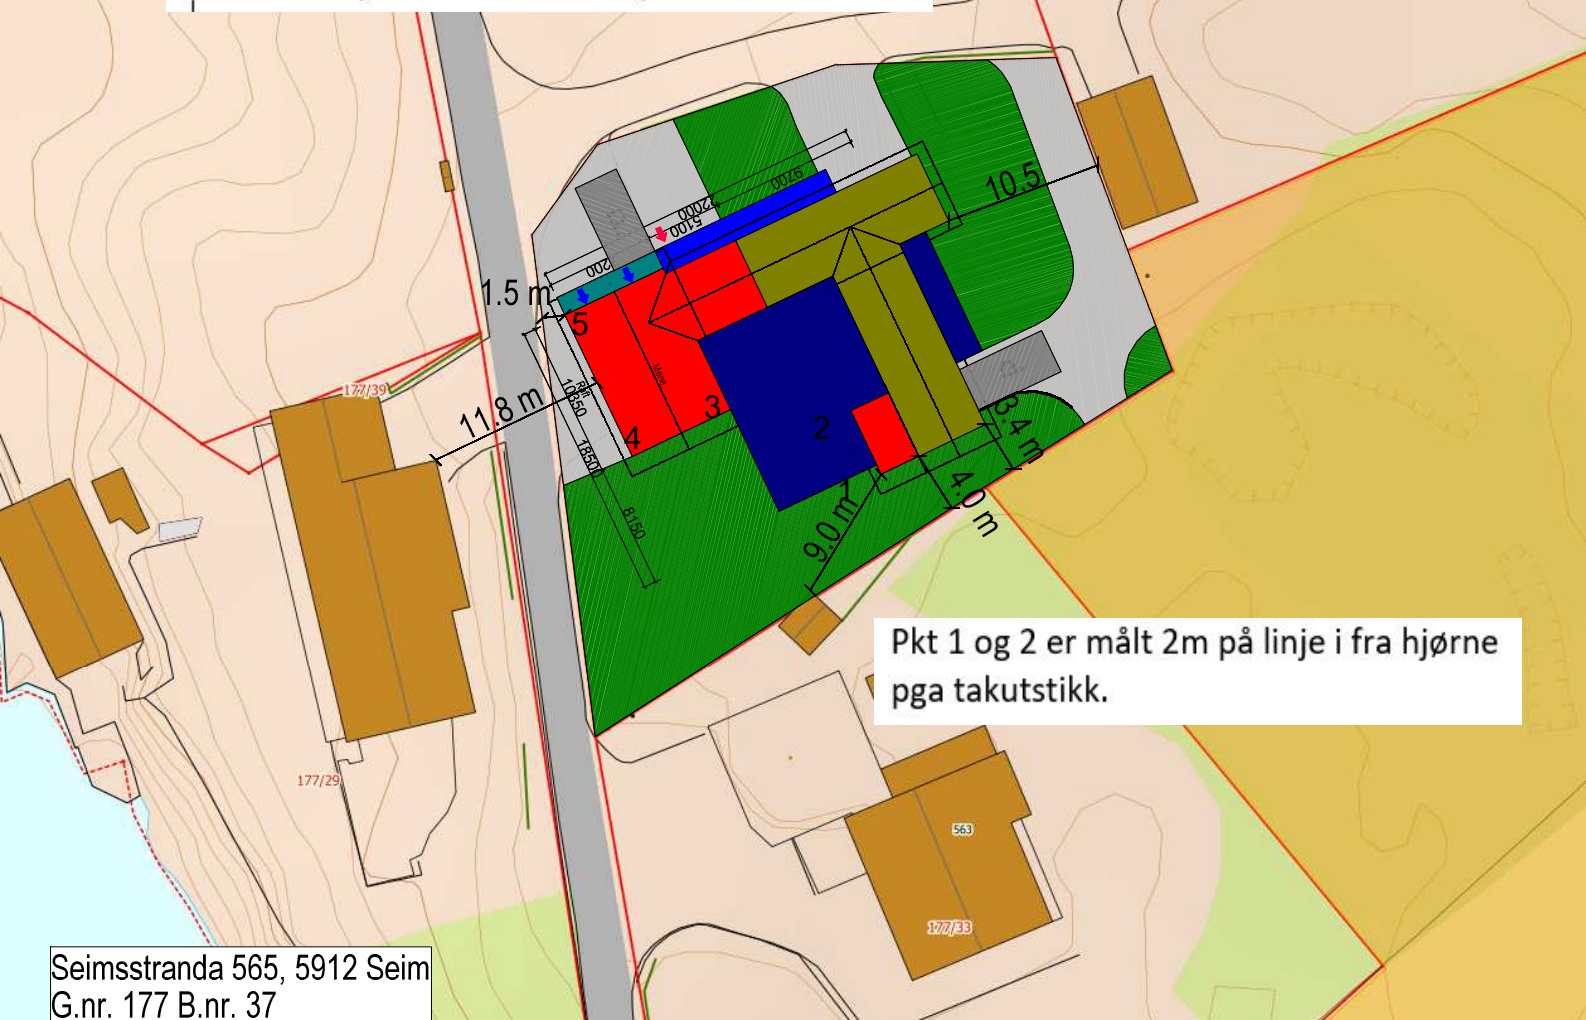

Pkt 1 og 2 er målt 2m på linje i fra hjørne pga takutstikk.

Seimsstranda 565, 5912 Seim
G.nr. 177 B.nr. 37

Eksisterende bolig	Tomteareal: 1193.6 m ²
Tilbygg	BYA: 272.2 m ²
Eksisterende balkong	Eksisterende BYA: 225.2 m ²
Ny balkong	Nytt BYA: 47.0 m ²
Eksisterende terrasse	MUA 648.5 m ²
Uteoppholdsareal	Dakark AS
Tenkt adkomst	Tegn: RS
Inngang	Dato: 15.11.17
Garasje	Rev. 23.11.17

Dato: 15-11-2017

NHdigi.no

Målestokk: 1:500

15m