

Begjæring om ¹⁾ Oppdeling i eierseksjoner reseksjonering

Rekvirentens navn REIGSTAD BYGG OG EIGEDOM AS		Plass for tinglyingsstempel	
Adresse OSTERFJORDVEGEN 124			
Postnr. 5914	Poststed ISDALSTU		
(Under-)organisasjonsnr./fødselsnr. 982 231 345	Ref. nr.		

Opplysninger i feltene 1-4 registreres i grunnboken

1. Eiendommen				
Kommunenr.	Kommunens navn	Gnr.	Bnr.	Festenr. Snr.
1263	LINDÅS	188	191	

2. Hjemmelshaver(e)		
Fødselsnr./Org.nr. (11/9 siffer) 2)	Navn	Ideell andel 3)
982 231 345	REIGSTAD BYGG OG EIGEDOM AS	1/1

3. Begjæring																			
Eiendommen begjæres oppdelt i eierseksjoner slik det fremgår av etterstående fordelingsliste.																			
S.-nr.	For-mål	Brøk (teller)	Til-leggs-areal	S.-nr.	For-mål	Brøk (teller)	Til-leggs-areal	S.-nr.	For-mål	Brøk (teller)	Til-leggs-areal	S.-nr.	For-mål	Brøk (teller)	Til-leggs-areal	S.-nr.	For-mål	Brøk (teller)	Til-leggs-areal
	4)	5)	6)		4)	5)	6)		4)	5)	6)		4)	5)	6)		4)	5)	6)
1	B	160		13				25				37				49			
2	B	160		14				26				38				50			
3				15				27				39				51			
4				16				28				40				52			
5				17				29				41				53			
6				18				30				42				54			
7				19				31				43				55			
8				20				32				44				56			
9				21				33				45				57			
10				22				34				46				58			
11				23				35				47				59			
12				24				36				48				60			
Sum tellere:								320	= nevner:	320									

4. Supplerende tekst 7)
OBS! Her påføres kun opplysninger som skal og kan tinglyses. Ved reseksjonering skal dessuten oppgis hva endringen består i og eventuelt på hvilken måte fellesarealene endres.

Dato 15/9.2014	Rekvirentens underskrift Håkon Reigstad
--------------------------	---------------------------------------------------

5. Egenerklæring

Undertegnede erklærer at

- a) seksjoneringen gjelder planlagt bygning hvor byggetillatelse er gitt, eller
 seksjoneringen gjelder bestående bygning hvor seksjoneringen bare omfatter bruksenheter som er ferdig utbygd
- b) seksjoneringen omfatter alle bruksenheter i eiendommen
- c) inndelingen i bruksenheter gir en formålstjenlig avgrensning av de enkelte bruksenheter
- d) bruksenhetsens formål (bolig eller næring) er i samsvar med gjeldende arealplanformål, eller
 det foreligger tillatelse til annen bruk etter plan- og bygningsloven
- e) ingen bruksenheter omfatter deler av eiendommen som er nødvendig til bruk for andre bruksenheter i eiendommen, eller deler som etter bestemmelser, vedtak eller tillatelser gitt i eller i medhold av plan- og bygningsloven, er fastslått å skulle tjene beboernes eller bebyggelsens felles behov
- f) areal som skal tjene sameiernes felles bruk eller eiendommens drift er fellesareal. Fellesarealet omfatter ikke vaktmesterbolig som er utleid til andre enn vaktmesteren, og hvor leier har kjøperett (§ 14)
- g) hver bruksenhets hoveddel er en klart avgrenset og sammenhengende del av en bygning på eiendommen og har egen inngang fra fellesareal eller naboeiendom
- h) hver boligseksjon har kjøkken, bad og wc innenfor hoveddelen av bruksenheten. Bad og wc er i eget eller egne rom eller
 boligseksjonen er en fritidsbolig, eller
 alle boligene inngår i en samleseksjon bolig
- i) det er fastsatt vedtekter (§ 28)

Undertegnede er kjent med at det er straffbart å avgi eller benytte uriktig erklæring (straffeloven § 189 og § 190)

6. Tegninger mv.

Alle vedlegg skal være i A4 format og fortløpende sidenummerert. Vedlegg som skal følge seksjoneringsbegjæringen:

- a) Situasjonsplan (§ 7, annet ledd).
- b) Plantegninger over kjeller, alle etasjene og loft. På tegningene er grensene for bruksenheter, forslag til seksjonsnummer og bruken av de enkelte rom tydelig angitt (§ 7, annet ledd).
- c) Liste med navn og adresse på alle leiere av bolig i eiendommen. (Skal ikke følge med til tinglysing.)
- d) Vedtekter (§ 28). (Skal ikke følge med til tinglysing.)
- e) Samtykke fra panthaver ved reseksjonering (§§ 12 og 13).

7. Underskrifter

Sted, dato Gjervik 15/9-2014	Hjemmelshaver (§§ 7 og 12) / Styret (§ 13) Håkon Reigstad REIGSTAD BYGG OG EIGEDOM AS GJERVIK YTRE 5914 ISDALSTØ ORG.NR. 982 231 345 MVA	Ektefelle/registrert partner (Ved reseksjonering kreves samtykke fra ektefelle/registrert partner for de seksjoner hvor sameiebrøken reduseres)
---------------------------------	---	---

Dato 15/9-2014	Rekvirentens underskrift Håkon Reigstad
-------------------	--------------------------------------------


8. Styrets samtykke mv. ved reseksjonering 8)	
<input type="checkbox"/> Styret samtykker til reseksjonering (§ 12), eller <input type="checkbox"/> Styret erklærer at sameiemøtet har samtykket til reseksjonering (§ 30)	
Sted, dato	Underskrift

9. Kommunens tillatelse til seksjonering/reseksjonering				
<input type="checkbox"/> Befaring er foretatt <input type="checkbox"/> Målebrevkart for tilleggsdeler er utarbeidet og vedlagt 9) <input type="checkbox"/> Tillatelsen er inntatt nedenfor <input type="checkbox"/> Tillatelsen følger vedlagt				
Kommunen erklærer at tillatelse til seksjonering/reseksjonering er gitt for:				
Gnr.	Bnr.	Festenr.	Snr.	Kommune
Dato			Stempel og underskrift	

<p>Noter:</p> <ol style="list-style-type: none"> 1) Kommunen skal gi tillatelse til seksjonering/reseksjonering og skal deretter sende begjæringen til tinglysing. Begjæring, situasjonsplan og plantegning sendes kommunen i tre eksemplarer. 2) Det er Enhetsregisterets organisasjonsnummer som skal brukes. 3) Feltet for ideell andel utfylles bare når det er flere hjemmelshavere. 4) B=boligseksjon, N=næringsseksjon, SB=samleseksjon bolig, SN=samleseksjon næring. 5) Ved oppdeling skal det for hver seksjon fastsettes en sameiebrøk med hele tall i teller og nevner. 6) Sett B dersom tilleggsarealet gjelder bygning, G dersom tilleggsarealet gjelder grunn, eventuelt BG hvis tilleggsarealet gjelder både bygning og grunn. 7) Det er bare rettsstiftelser som skal og kan tinglyses som skal tas inn her. Legalpanterett etter eierseksjonsloven § 25 første ledd kan ikke tinglyses. Her tas bare med panterett som kommer i tillegg, jf. § 25 tredje ledd. Panterett inntatt i oppdelingsbegjæringen gir ikke tvangsgrunnlag. 8) Etter eierseksjonsloven § 12 skal styret i noen tilfeller samtykke til reseksjonering. I de tilfeller hvor sameiemøtets samtykke er nødvendig, innestår styret for at samtykket er innhentet, jf. § 30. 9) Kommunen skal legge ved målebrevkart med tinglysingsgjenpart.

Plass for tinglysingsattest, påtegninger mv.

Dato	Rekvirentens underskrift
15/9-2014	Håkon Reigedal

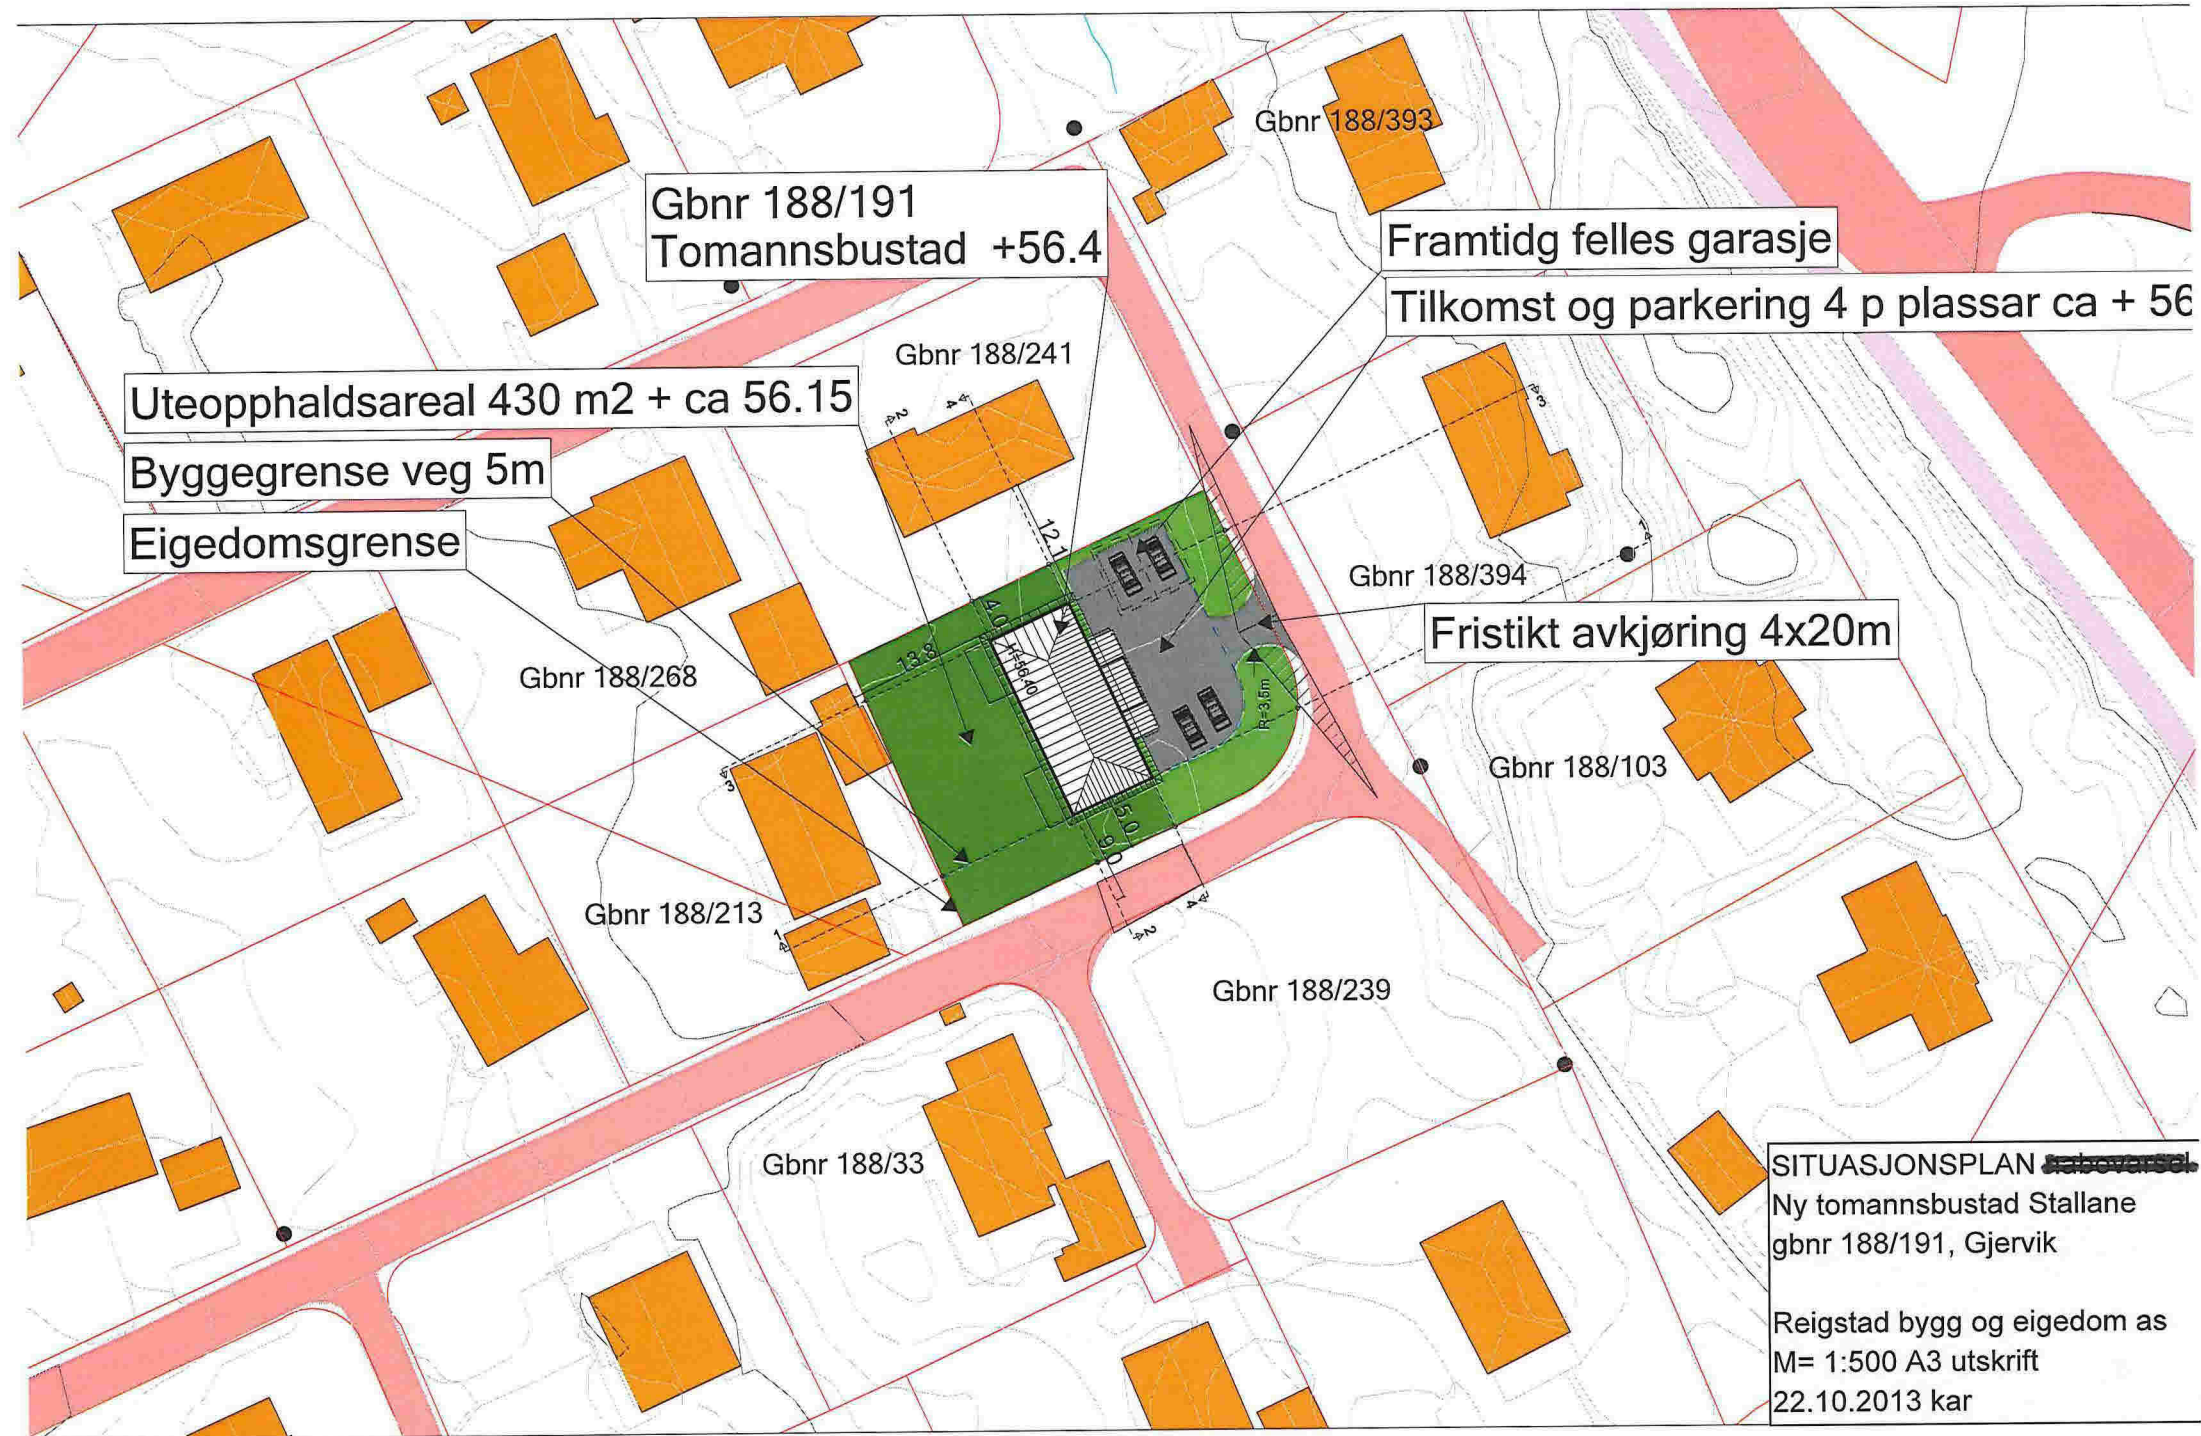

Gbnr 188/191
Tomannsbustad +56.4

Framtidig felles garasje

Tilkomst og parkering 4 p plassar ca + 56

Uteopphaldsareal 430 m2 + ca 56.15

Byggegrense veg 5m

Eigedomsgrense

Gbnr 188/241

Gbnr 188/394

Fristikt avkjøring 4x20m

Gbnr 188/268

Gbnr 188/103

Gbnr 188/213

Gbnr 188/239


Gbnr 188/33

SITUASJONSPLAN ~~arbeids~~


Ny tomannsbustad Stallane
gbnr 188/191, Gjervik

Reigstad bygg og eigedom as
M= 1:500 A3 utskrift
22.10.2013 kar

1

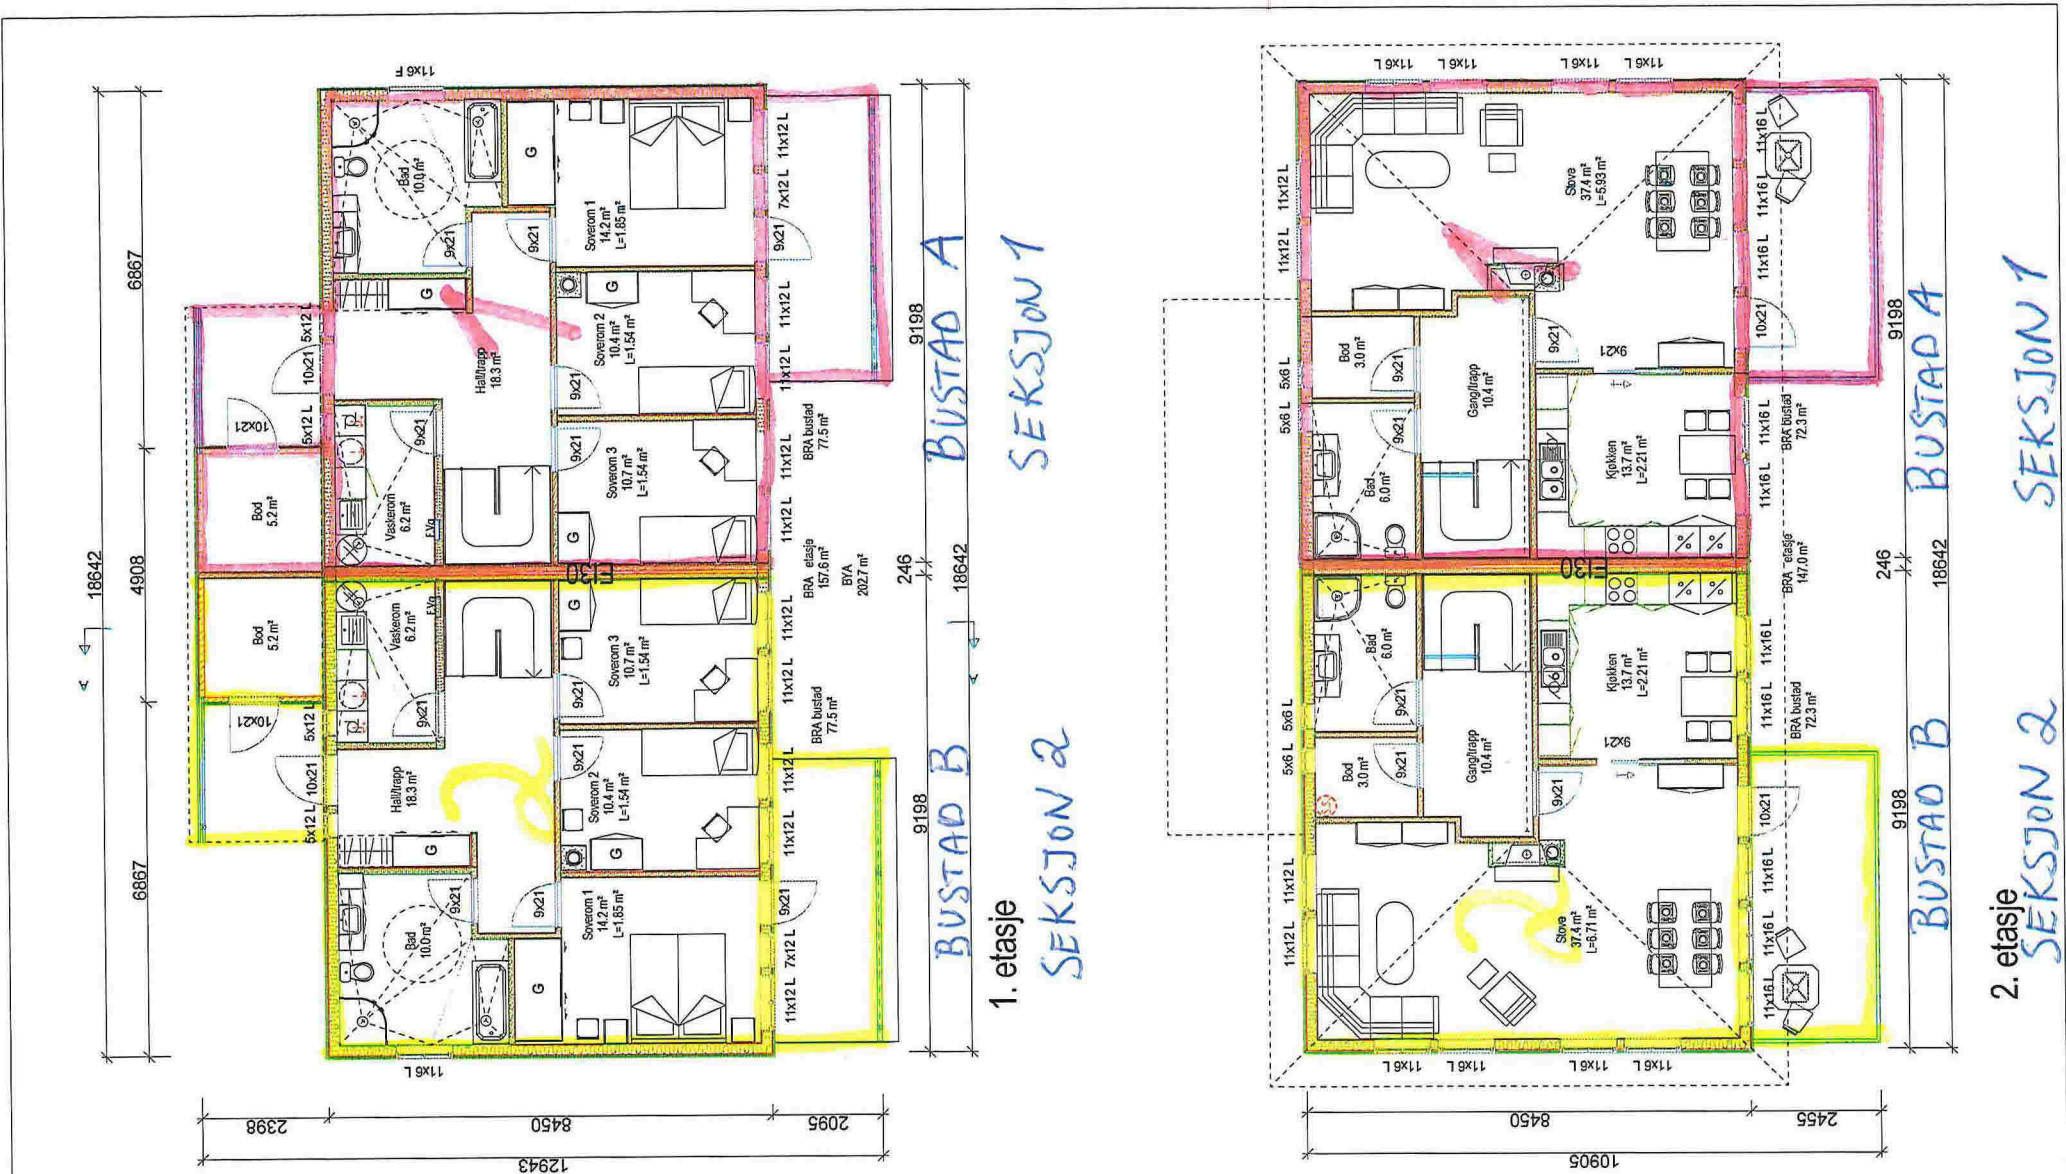

Stallane 2 mannsbustad



REIGSTAD
BYGG OG EIGEDOM AS

Tiltakshaver: Reigstad bygg og eigedom as

Byggeplass: Stallane

Kommune: Lindås

Gnr. 188 Bnr. 191 Mål: 1 : 100

Planer og snitt

Dato: 03.10.2013

Teig: Kjell

Prosjekt: Stallane 2 mann

Teig.nr.: 501

© Tegninga er beskyttet i.h.t. lov om opphavsrett.

Arealberegninger i hht. NS 3940	Bruksareal BRA i m²			Sum BRA
	Pr etasje	Utvendig bod/garasje	Åpent overbygg	
H. etg. plan	148.0	10.0	14.0	172.0
1. etg. plan	147.0	0.0	0.0	147.0
SUM :	295.0	10.0	14.0	319.0
BYA :	161.0	13.0	29.0	203.0